

1. 書類等の題名
「校地校舎等の図面」 1 ページ
都道府県における位置関係の図面
2. 引用元
Google マップ
<https://maps.google.co.jp/>
3. 説明
地図中の立命館大学びわこ・くさつキャンパスの位置を印し、注釈を付けた。

びわこ・くさつキャンパス 最寄り駅からの距離、交通機関及び所要時間がわかる図面



最寄り駅からの距離：
JR西日本 南草津駅から立命館大学びわこ・くさつキャンパスまで3.1Km



校舎、運動場等の配置図




【びわこ・くさつキャンパス】

校地面積：678,357.35㎡

校舎面積：260,065.17㎡

※参入部分は太線囲み内

	他学部・他研究科（経済学部・研究科、理工学部・研究科、情報理工学部・研究科、薬学部・研究科（薬学専攻）、生命科学部・研究科、スポーツ健康科学部・研究科、食マネジメント学部）と共用
	他学部・他研究科 専用

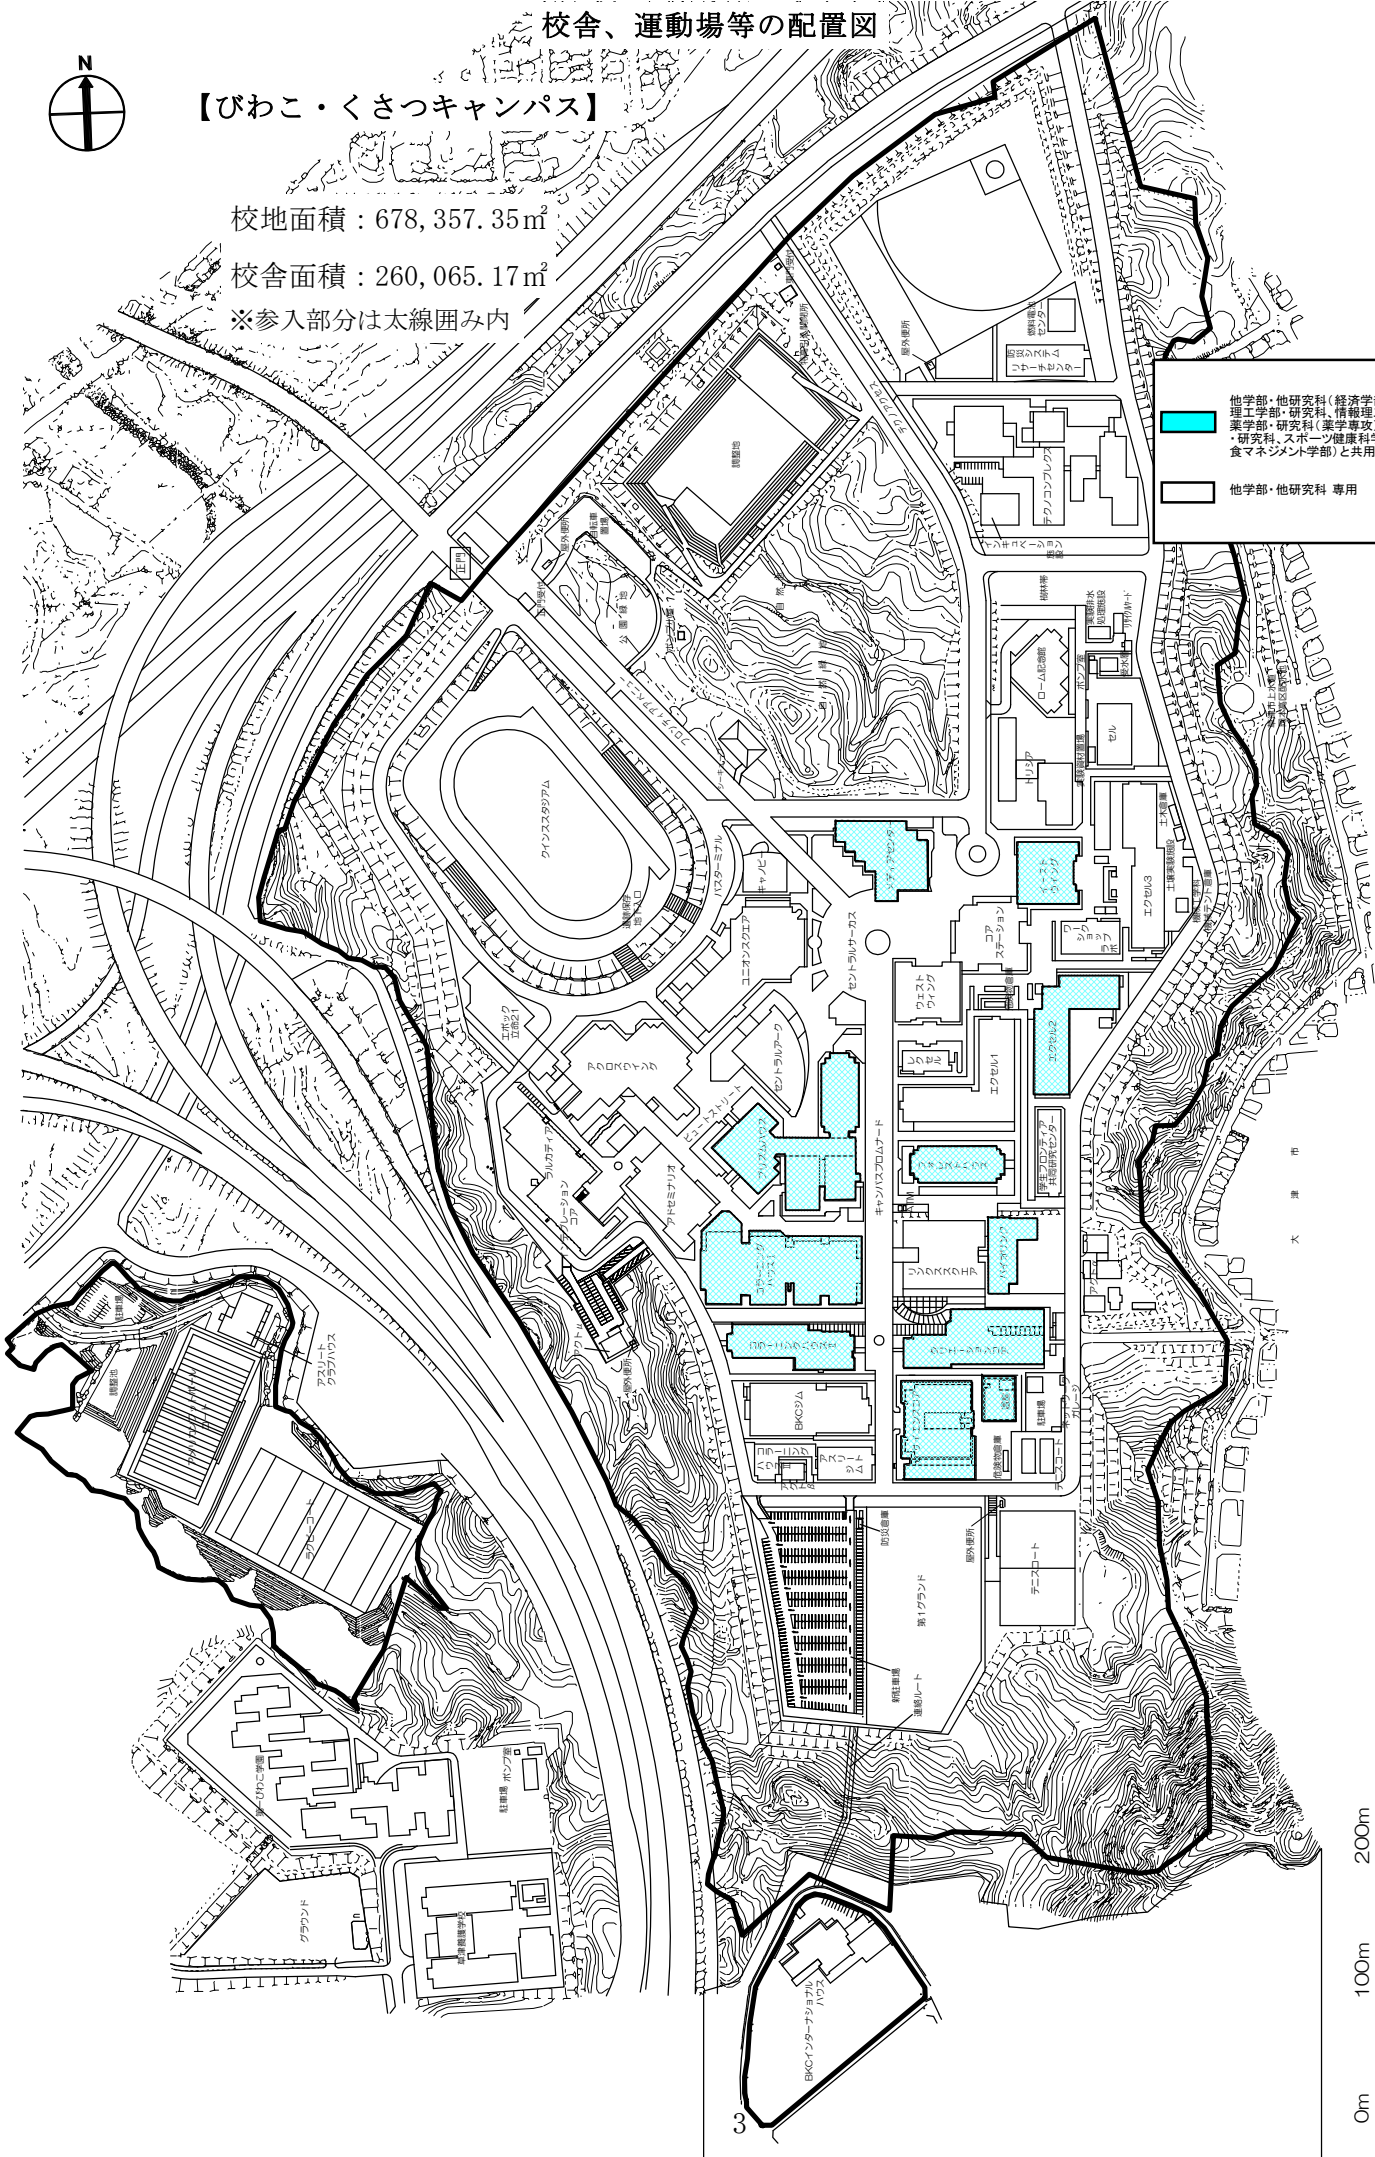


校舎の平面図



凡例




他学部・他研究科（経済学部・研究科、理工学部・研究科、情報理工学部・研究科、薬学部・研究科（薬学専攻）、生命科学部・研究科、スポーツ健康科学部・研究科、食マネジメント学部）と共用

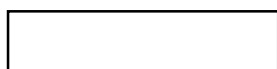

他学部・他研究科 専用

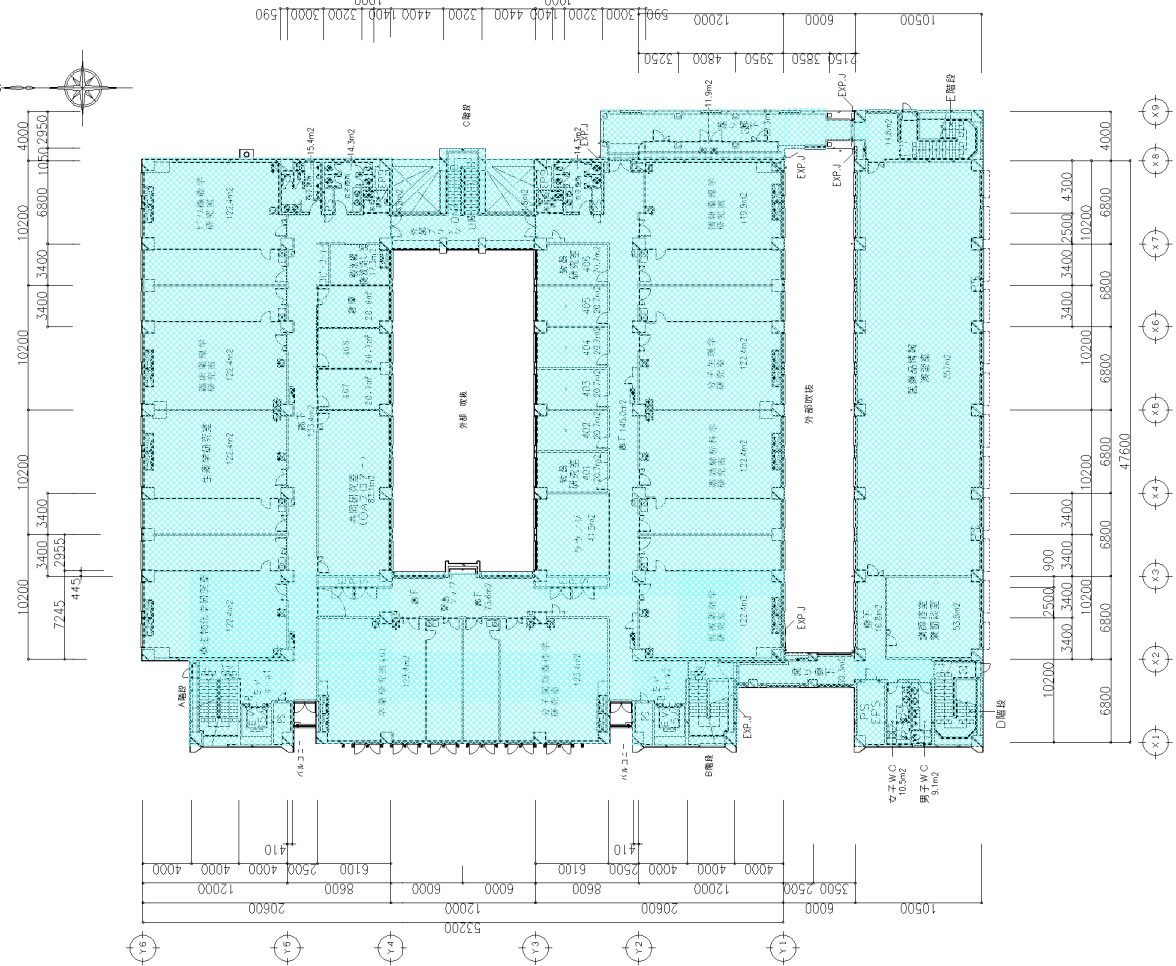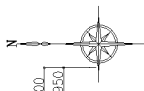


3階平面図

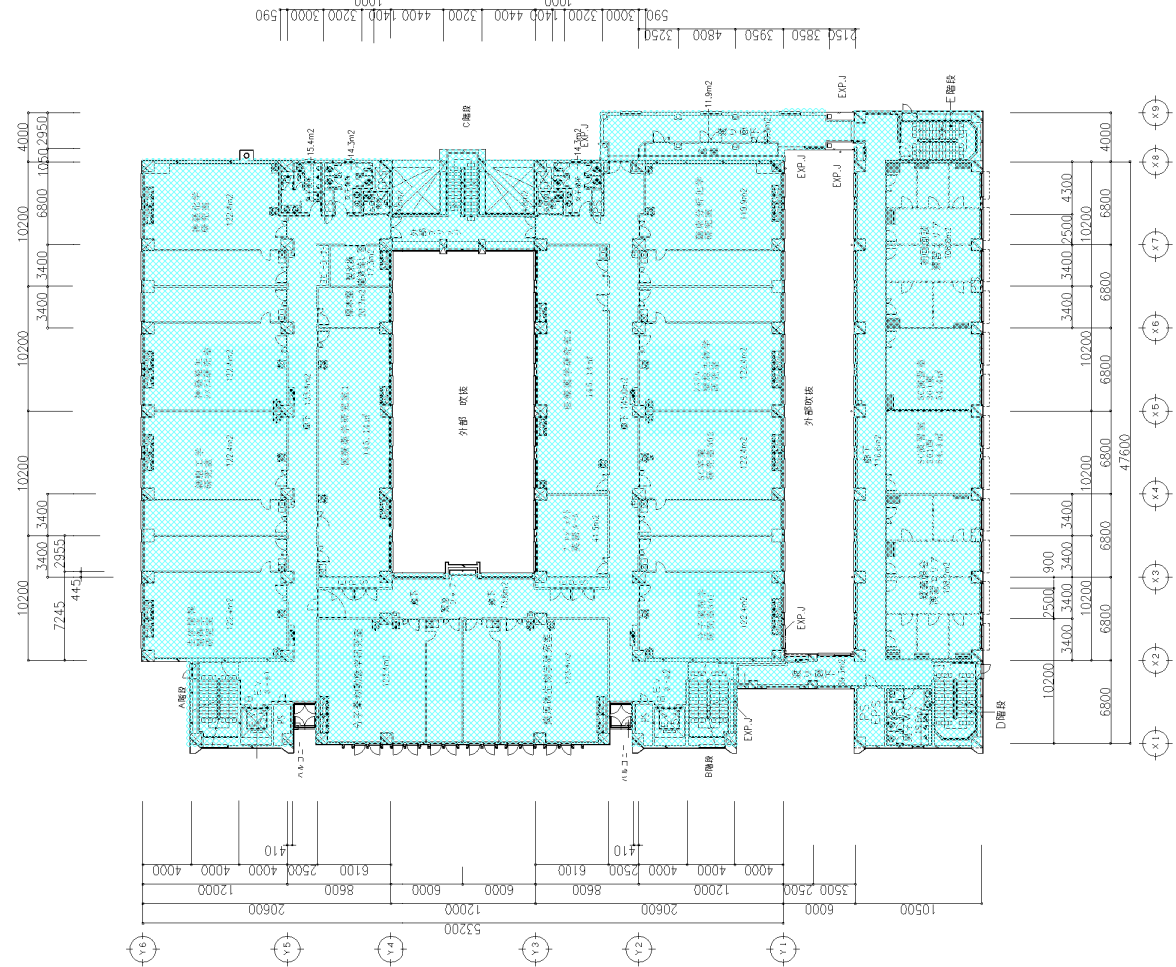


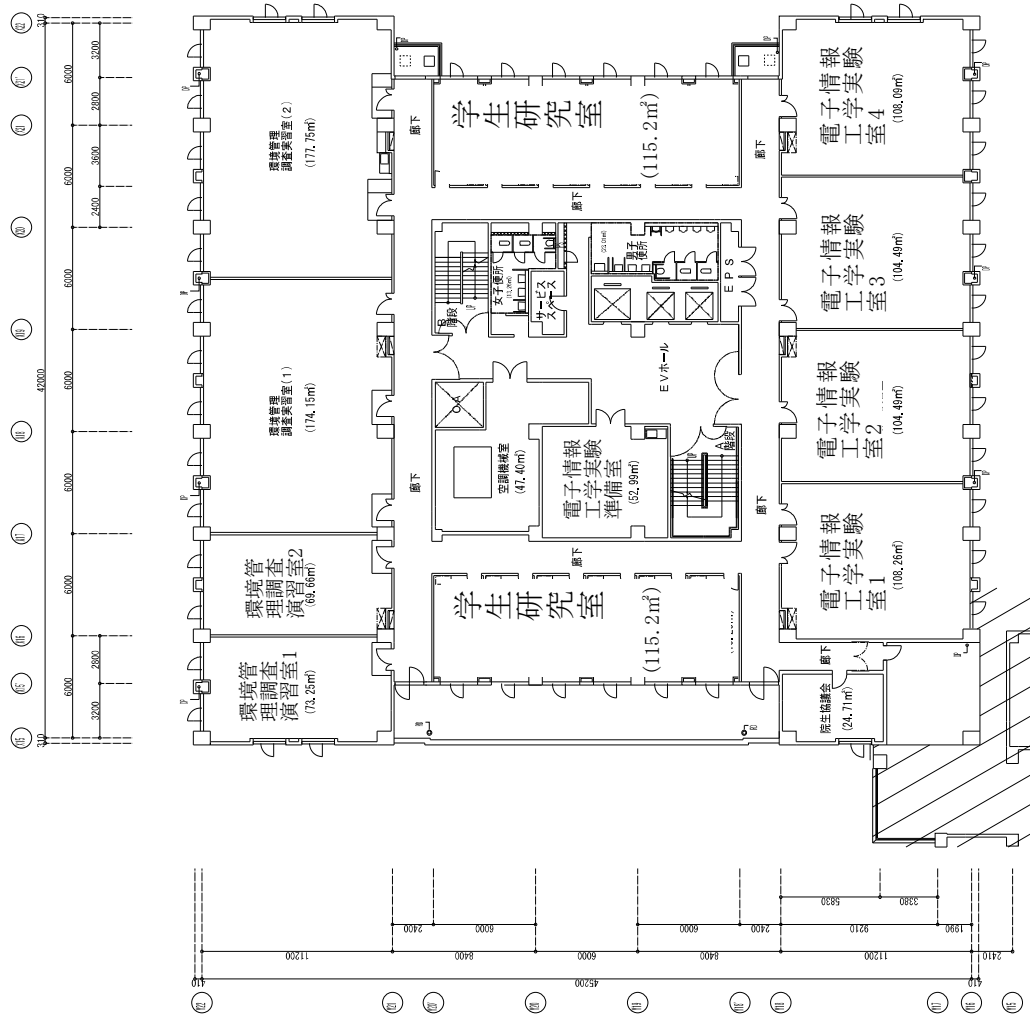
4階平面図

	立命館大学 BKC 生命科学・薬学部新棟 (サイエンス コア) 建築工事	3・4階平面図	1013 建築基準法

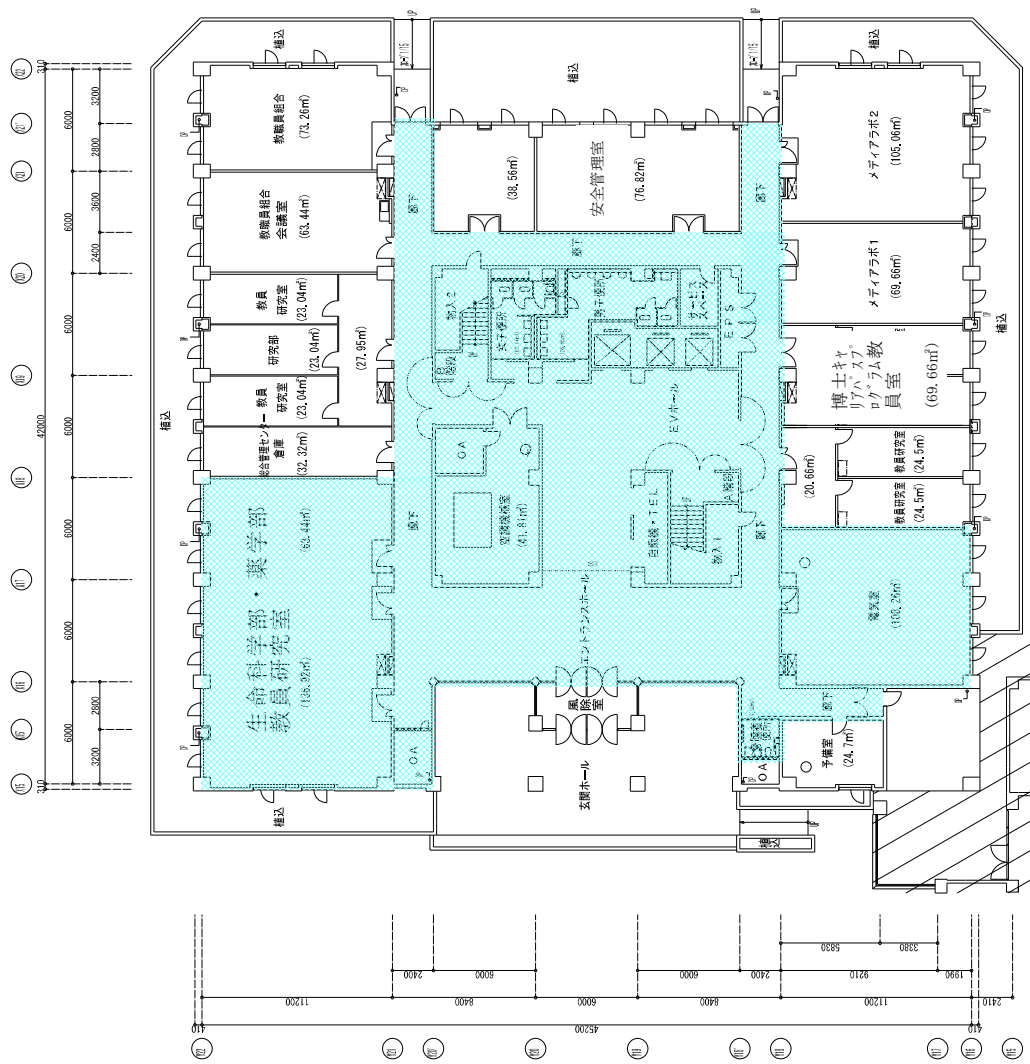


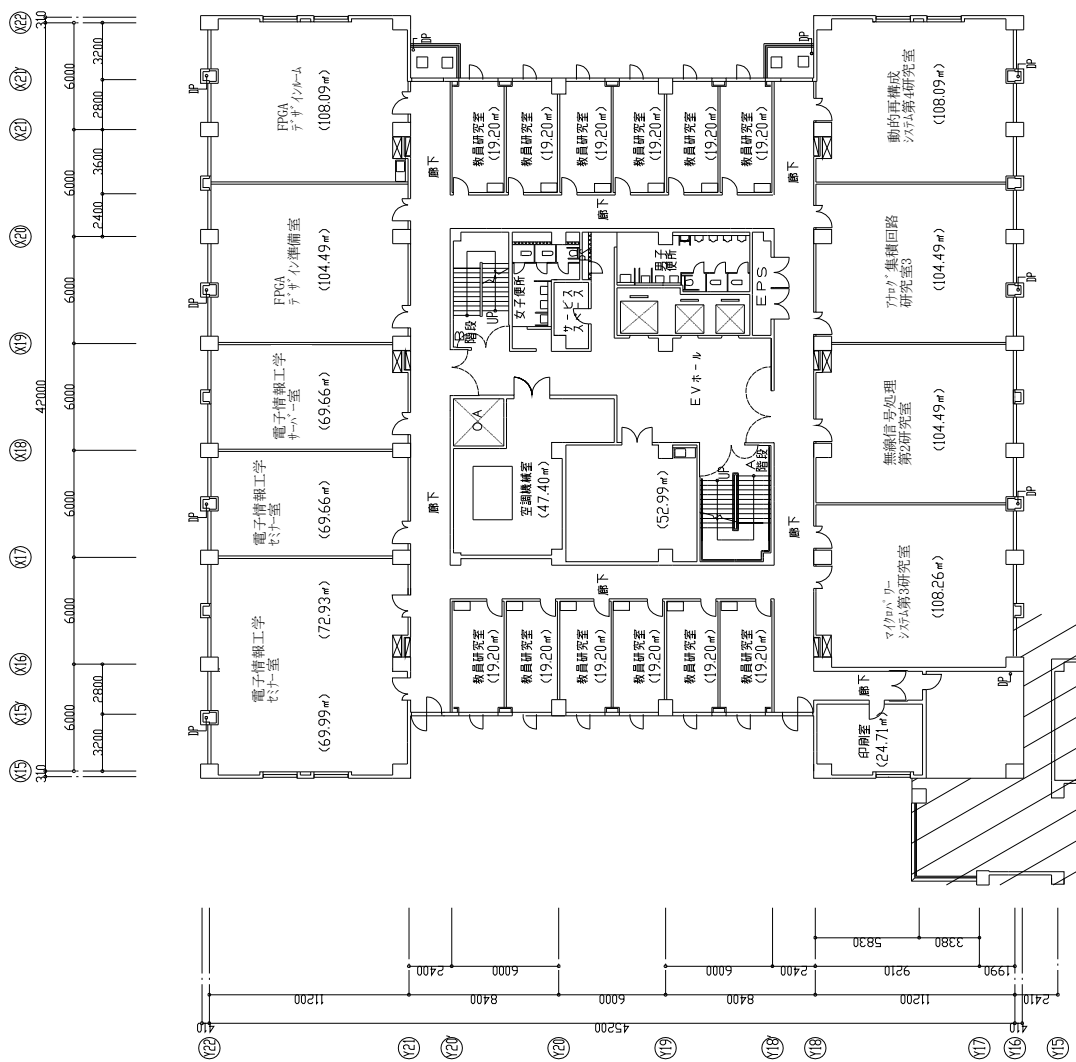
1階平面図

 株式会社 山下設計 YAMASHITA SEKKEI INC.	建築士 棟 野 野田	11Z	棟記	立命館大学BKC イーストウィング	階層別 1-3 1/7 建築立面
	1階平面図 (1/100)(A1, 1,000×900)	1-3 1/7 建築立面			




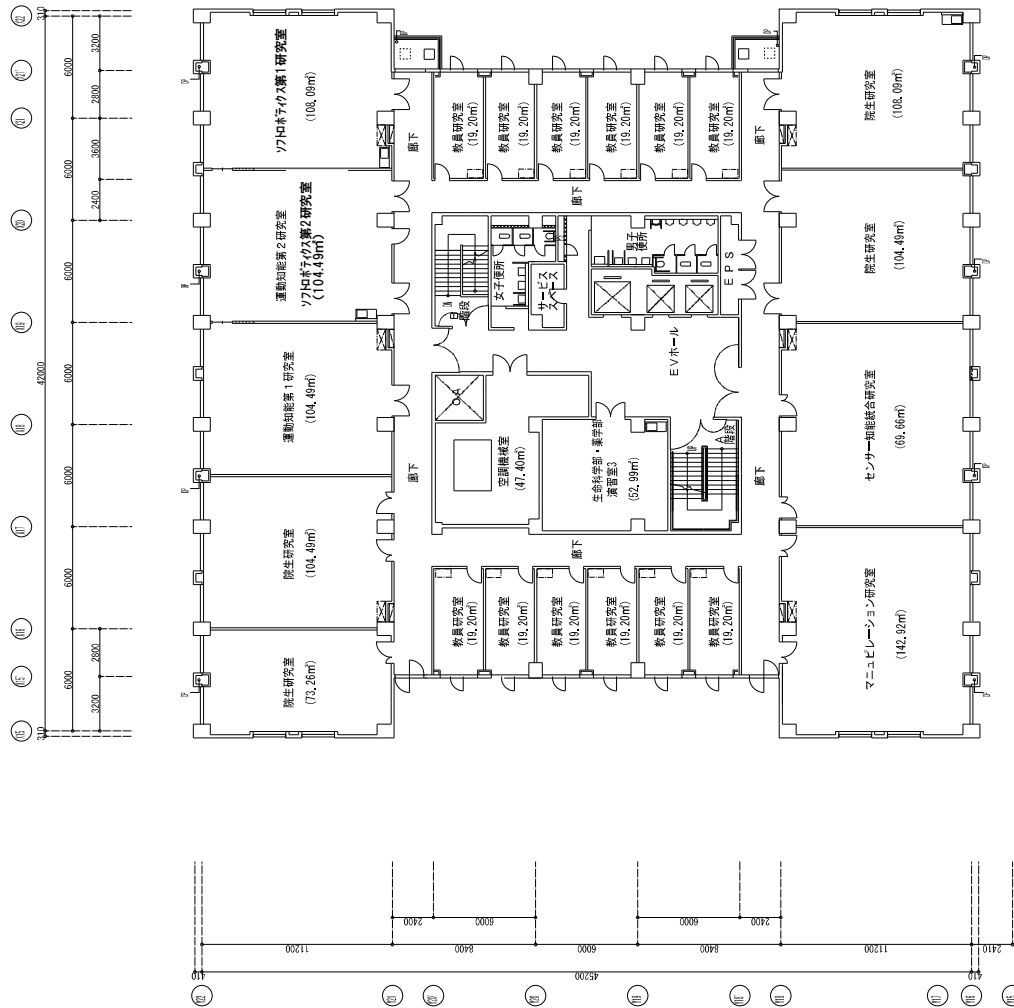
2階平面図

 株式会社 山下設計 YAMASHITA SEKKEI INC.	11Z 一級建築士 棟 図 製 図	概 説	立命館大学BKC イーストウィング	階層名 2階平面図	図面番号 1-3 2/7
				建築区画 (176)M ₁ (170)M ₂	建 築 区 画





3階平面図

 株式会社 山下設計 YAMASHITA SEKKEI INC. ARCHITECTS/MEMBERS YC&AAE	一級建築士 監理 監理	11E 11F	402 403	立命館大学BKC イーストウィング	3階平面図 1/150(A),1/300(A3)	図面番号 1-3 3/7 設計 建築意匠図
---	-------------------	------------	------------	-------------------	-----------------------------	--------------------------------



7階平面図

 株式会社 山下設計 YAMASHITA SEKKEI INC.	1-3 7/7 建築意匠図	立命館大学BKC イーストウィング 1階平面図 (1/100)	7階平面図 1階平面図 (1/100)	図面番号 1-3 7/7
				図面種類 建築意匠図

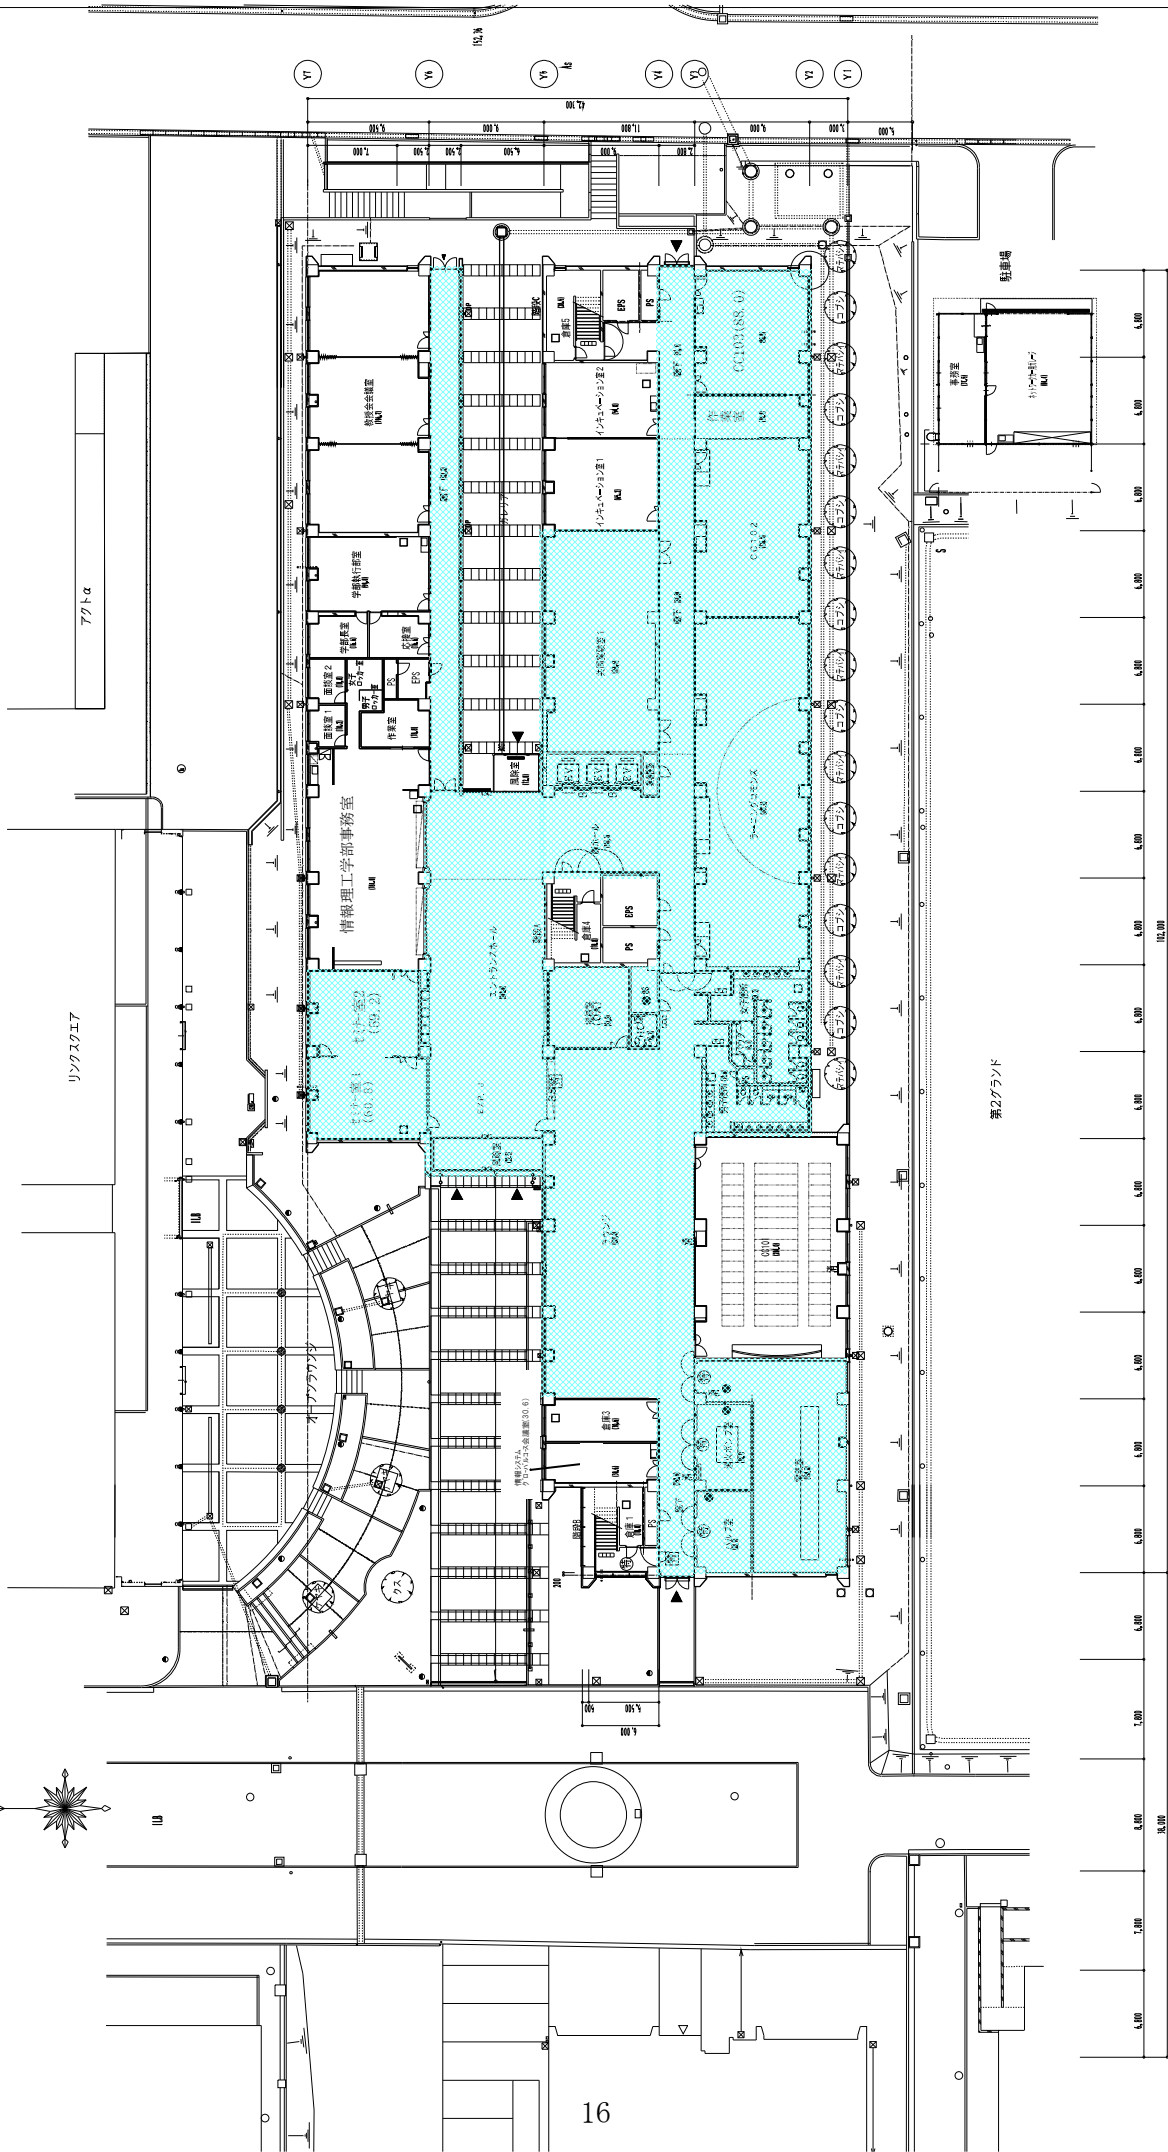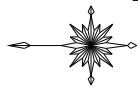


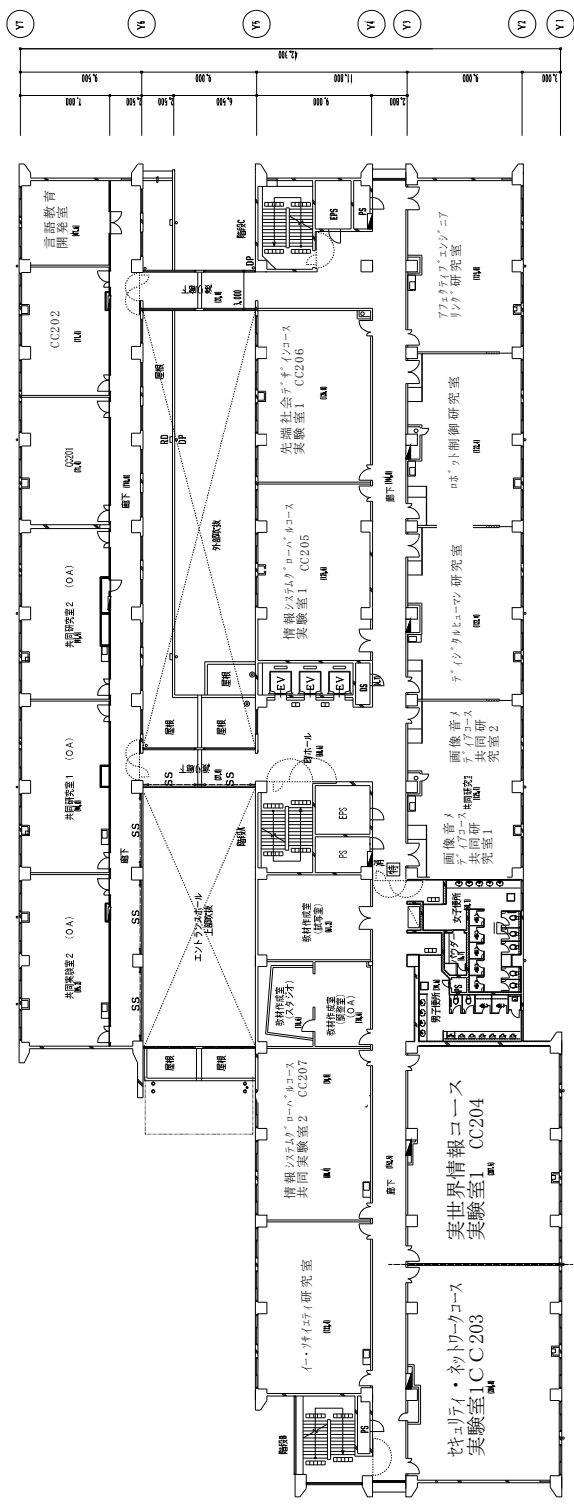
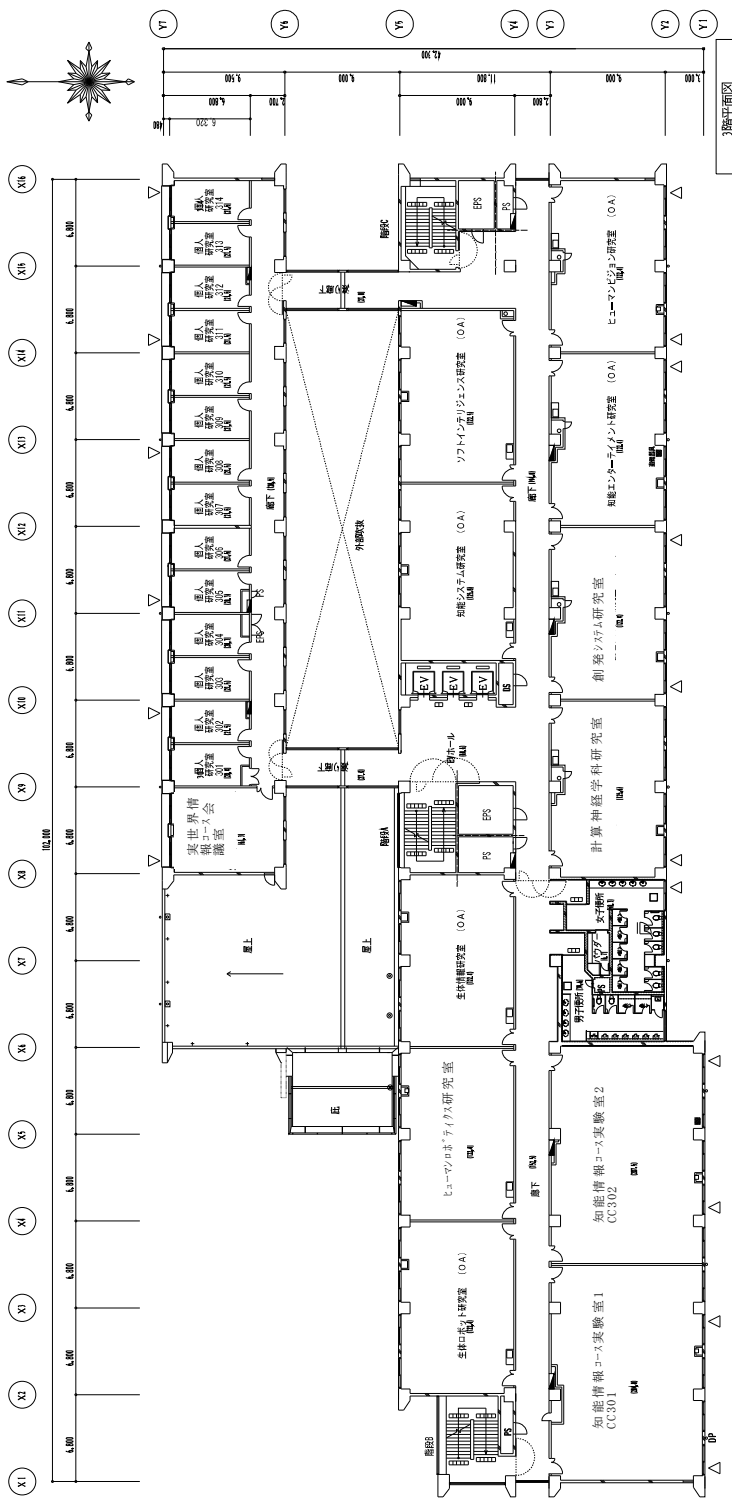



第2ランド

- (A1)
- (A2)
- (A3)
- (A100)

		縮尺 1/200 (A1) / (A100) (A)		




	1/200 (M1), /400 (A)	2・3階平面図	1/200 (M1), /400 (A)

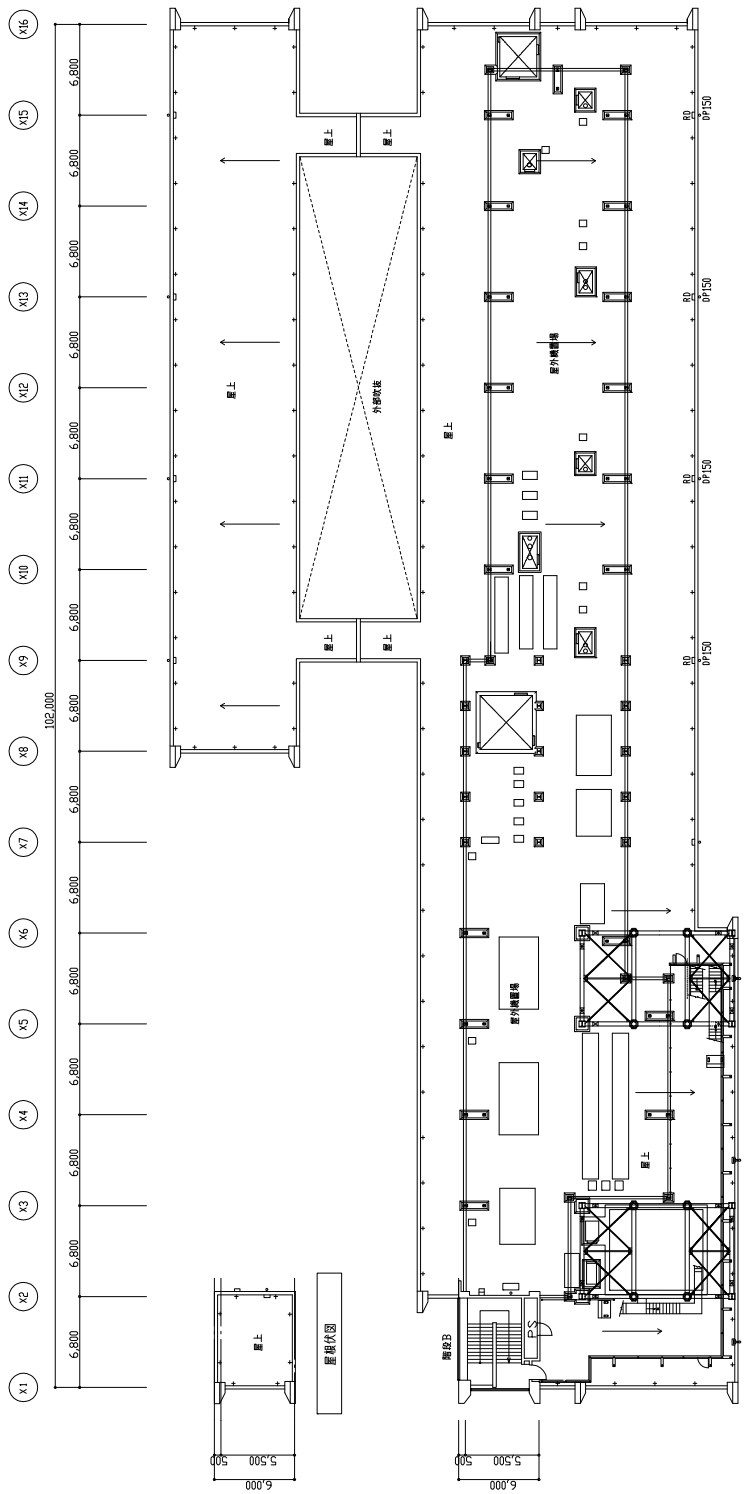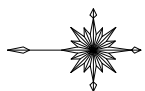




PH階平面図


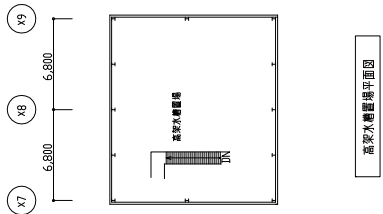




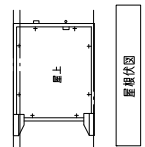


廊上平面図

	設計 校印	確認 校印	縮尺 1/200(A1) 1/400(A3)	業種 建築士監

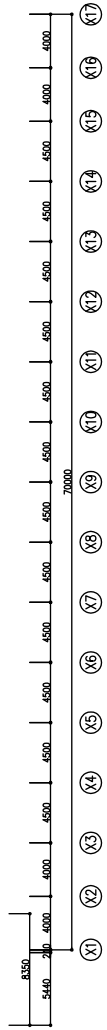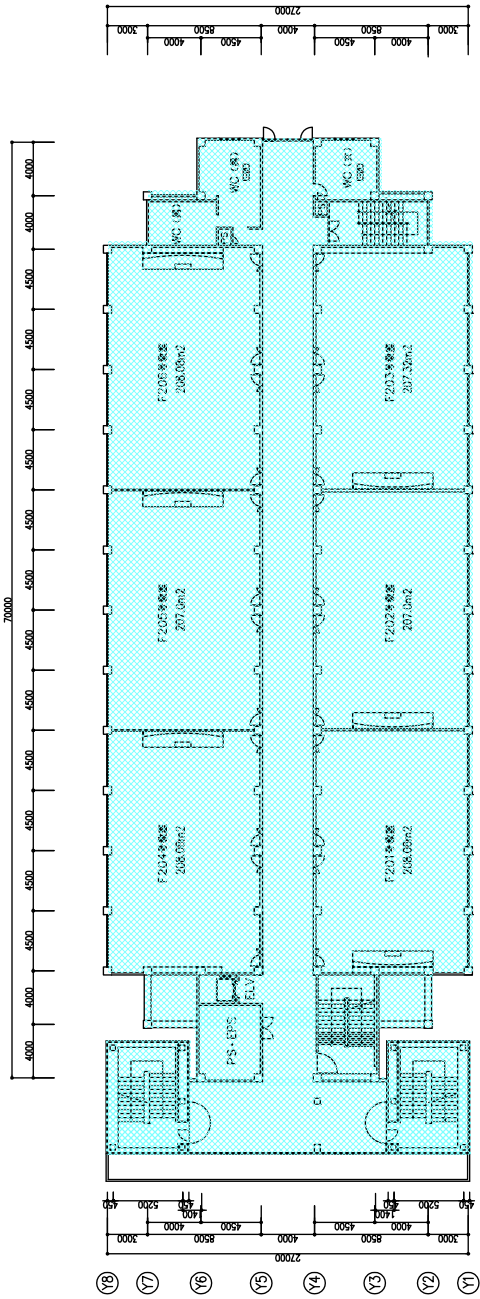


2階平面詳細図

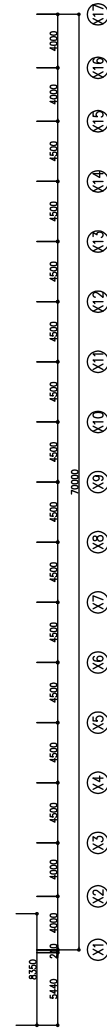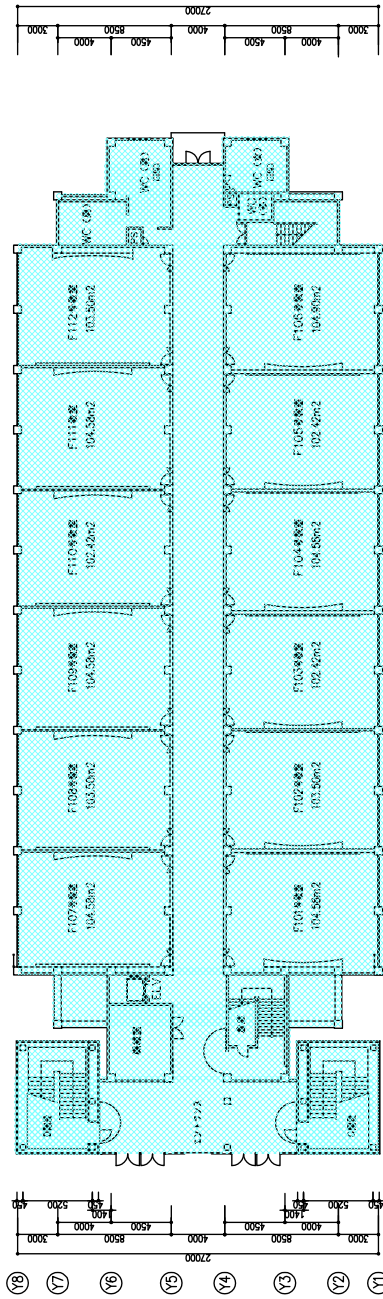


1階平面詳細図


一級建築士 山口尚 〒58559号 事務所 株式会社 山下設計 YAMASHITA DESIGN INC.	1F 第一層 第一層	立命館大学 BKC キャンパス整備計画 フォレストハウス	図面番号 1, 2階平面図	図面番号 G-1012
			縮尺 1/200	縮尺 1/200



プリズムハウス1階

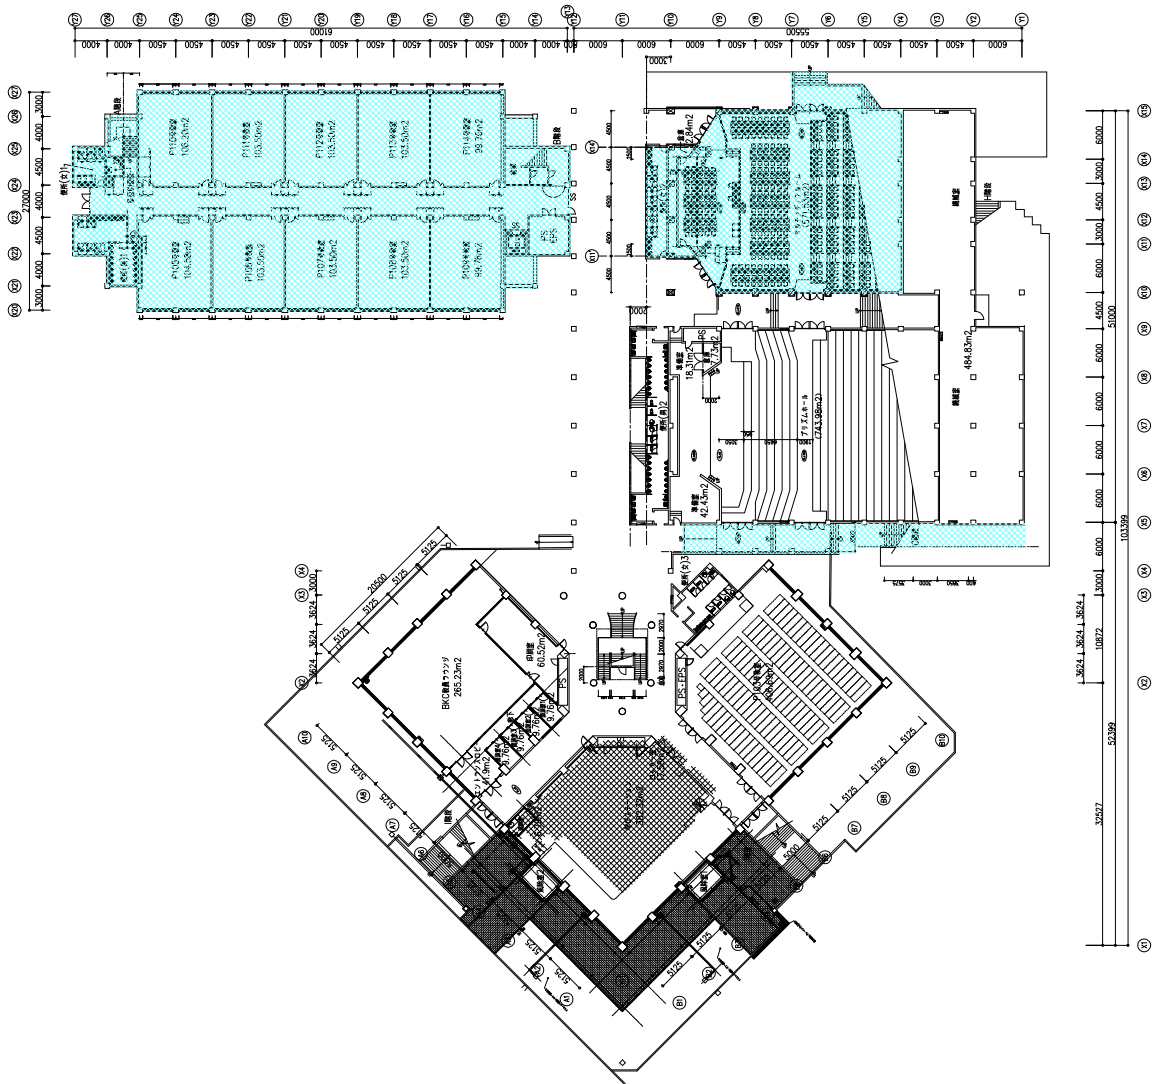

プリズムハウス2階

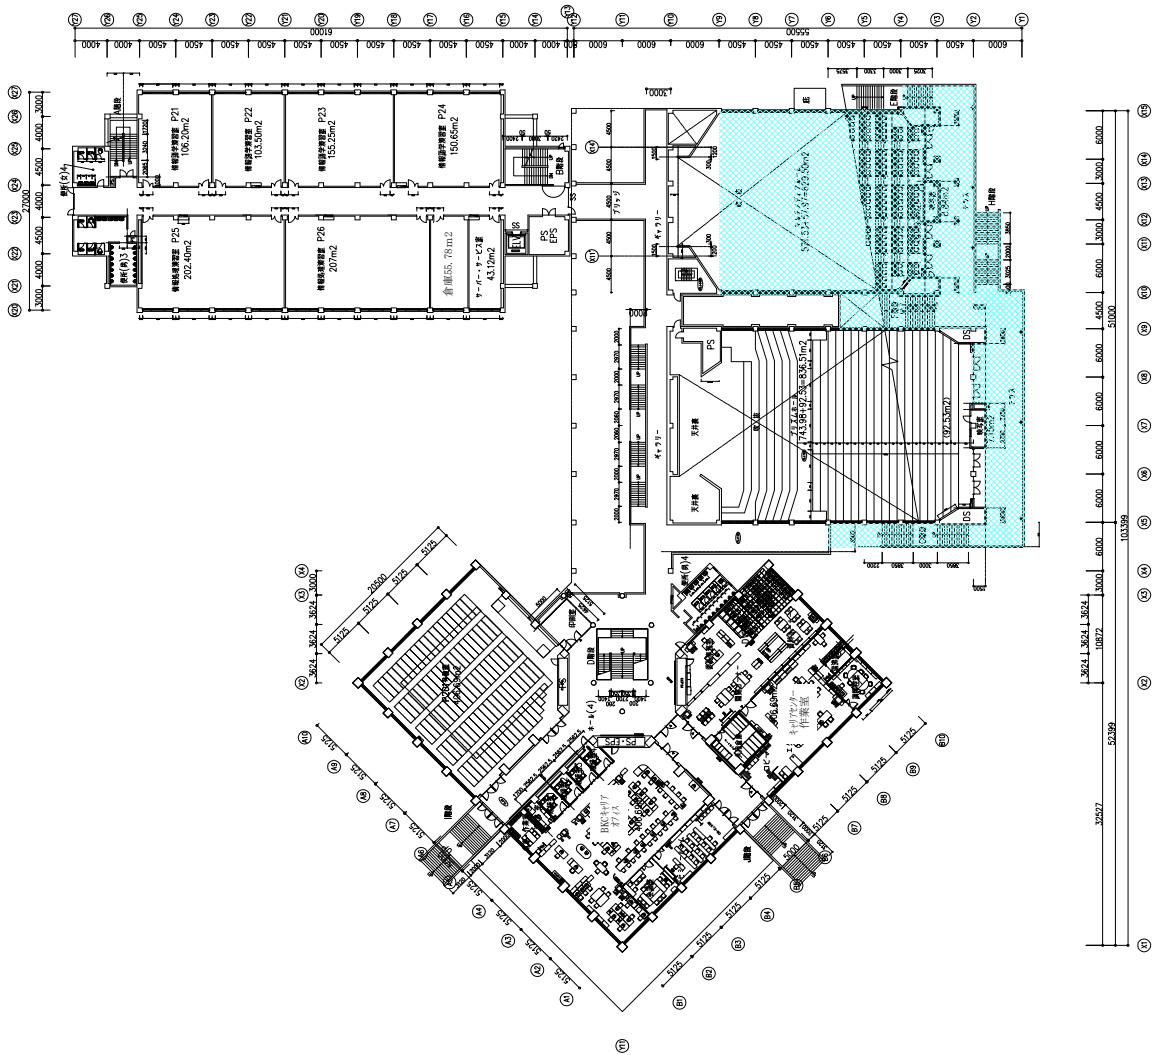

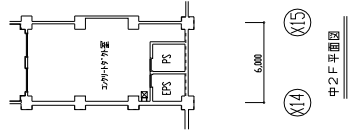

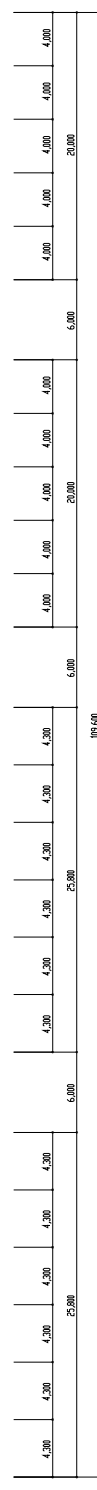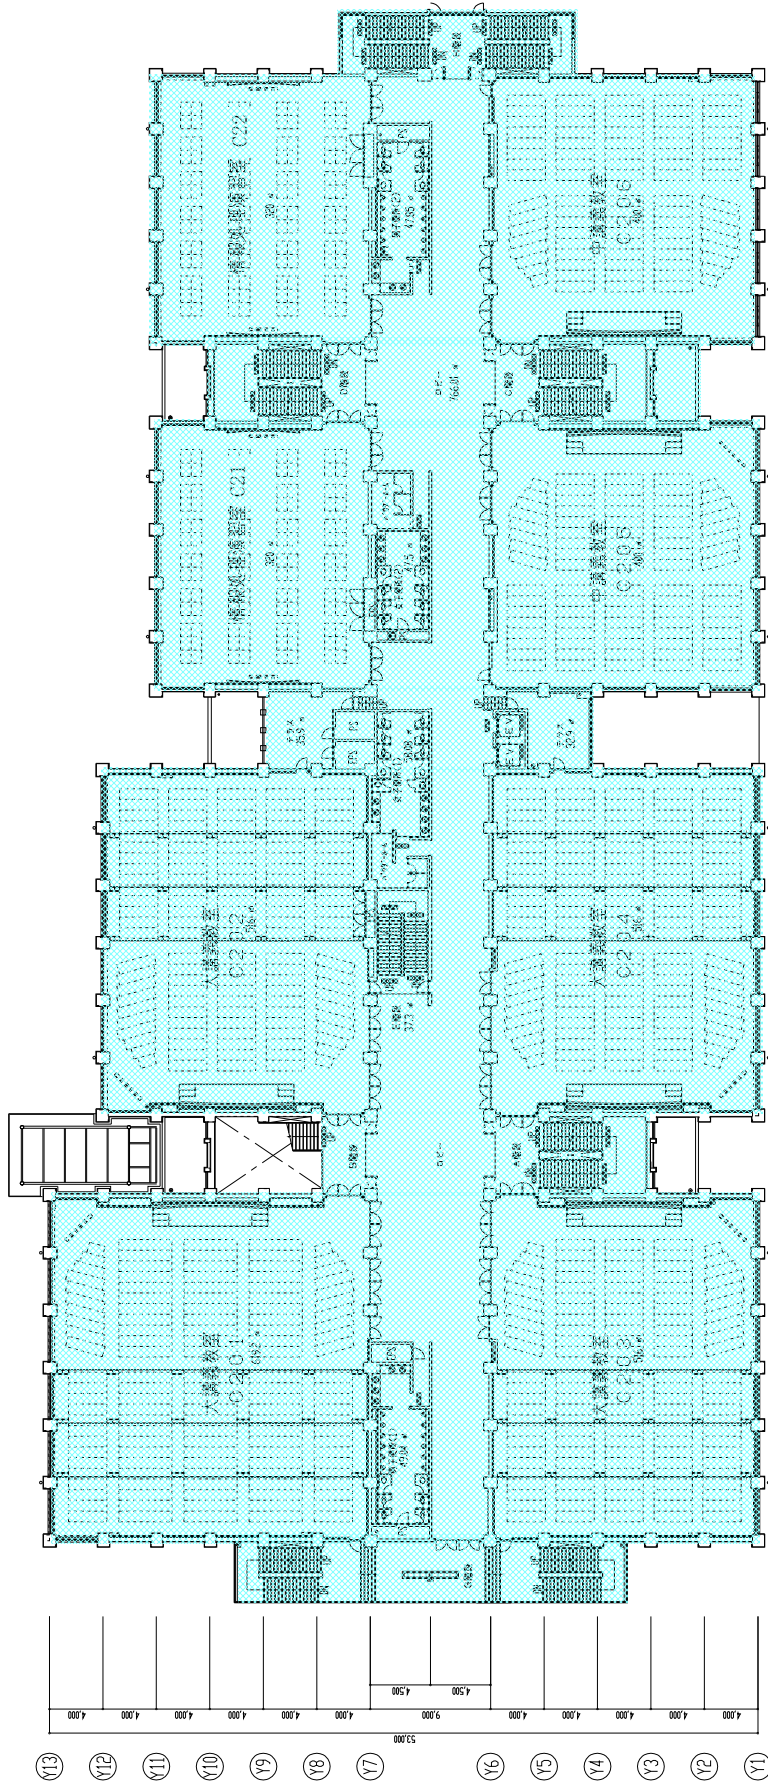

株式会社 山下設計
YAMASHITA SEKKEI INC.
YAMASHITA SEKKEI CO., LTD.

図名
2階平面図

備考
..... 仮想フロアを示す。



建設業
BKC 新展開事業

プロジェクト名
コラーニングハウス

図面番号
2階平面図



縮尺
1/200

図面種類
竣工図

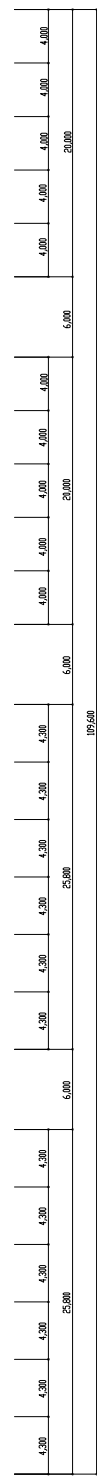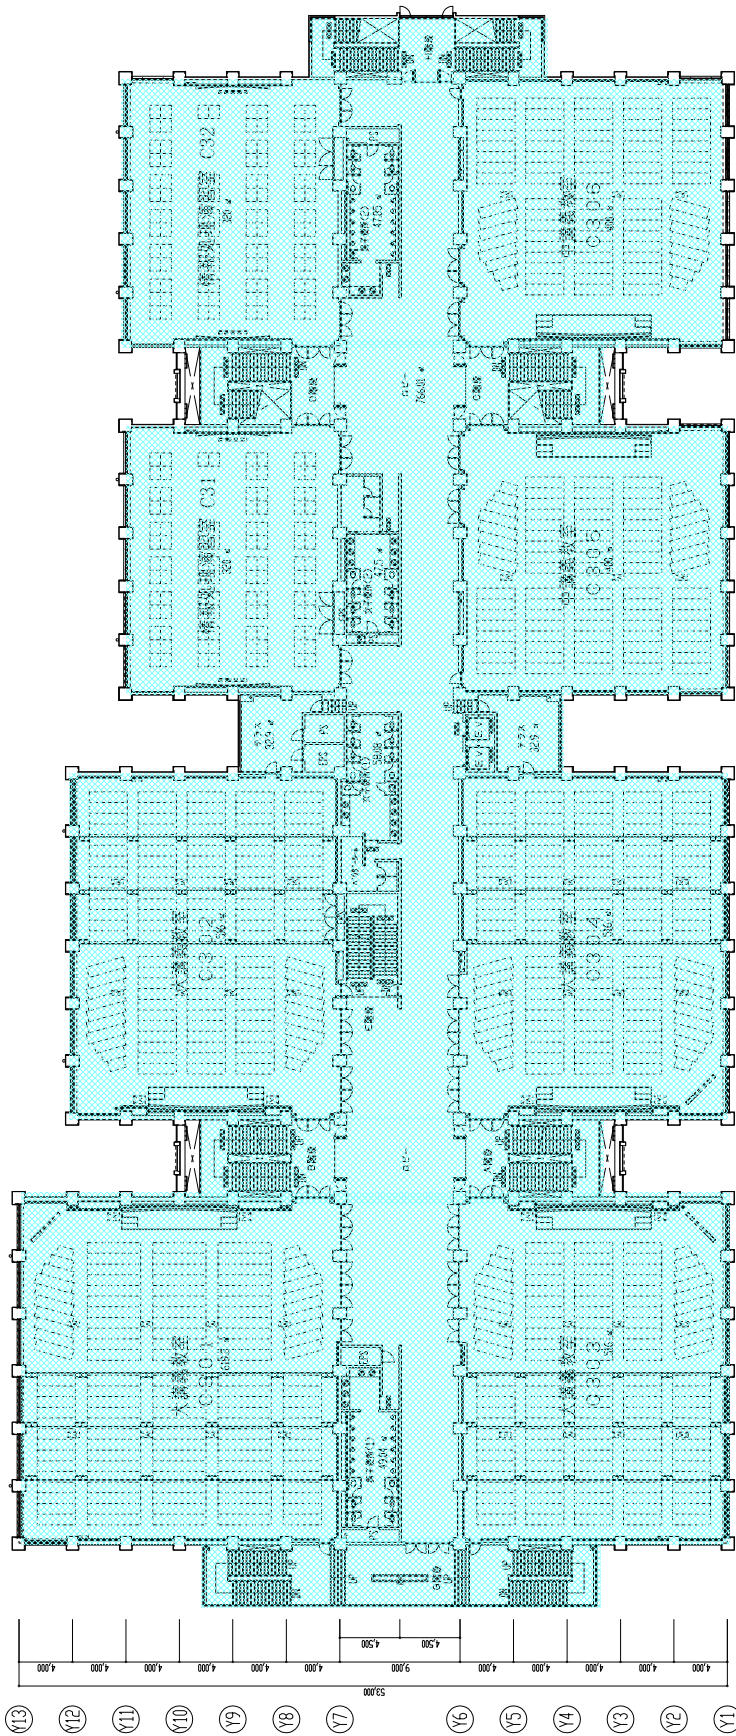


- (X1)
- (X2)
- (X3)
- (X4)
- (X5)
- (X6)
- (X7)
- (X8)
- (X9)
- (X10)
- (X11)
- (X12)
- (X13)
- (X14)
- (X15)
- (X16)
- (X17)
- (X18)
- (X19)
- (X20)
- (X21)
- (X22)
- (X23)
- (X24)
- (X25)
- (X26)


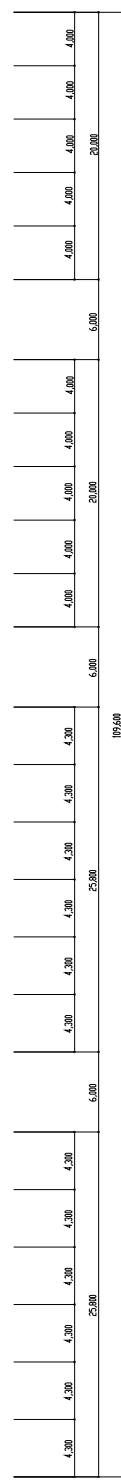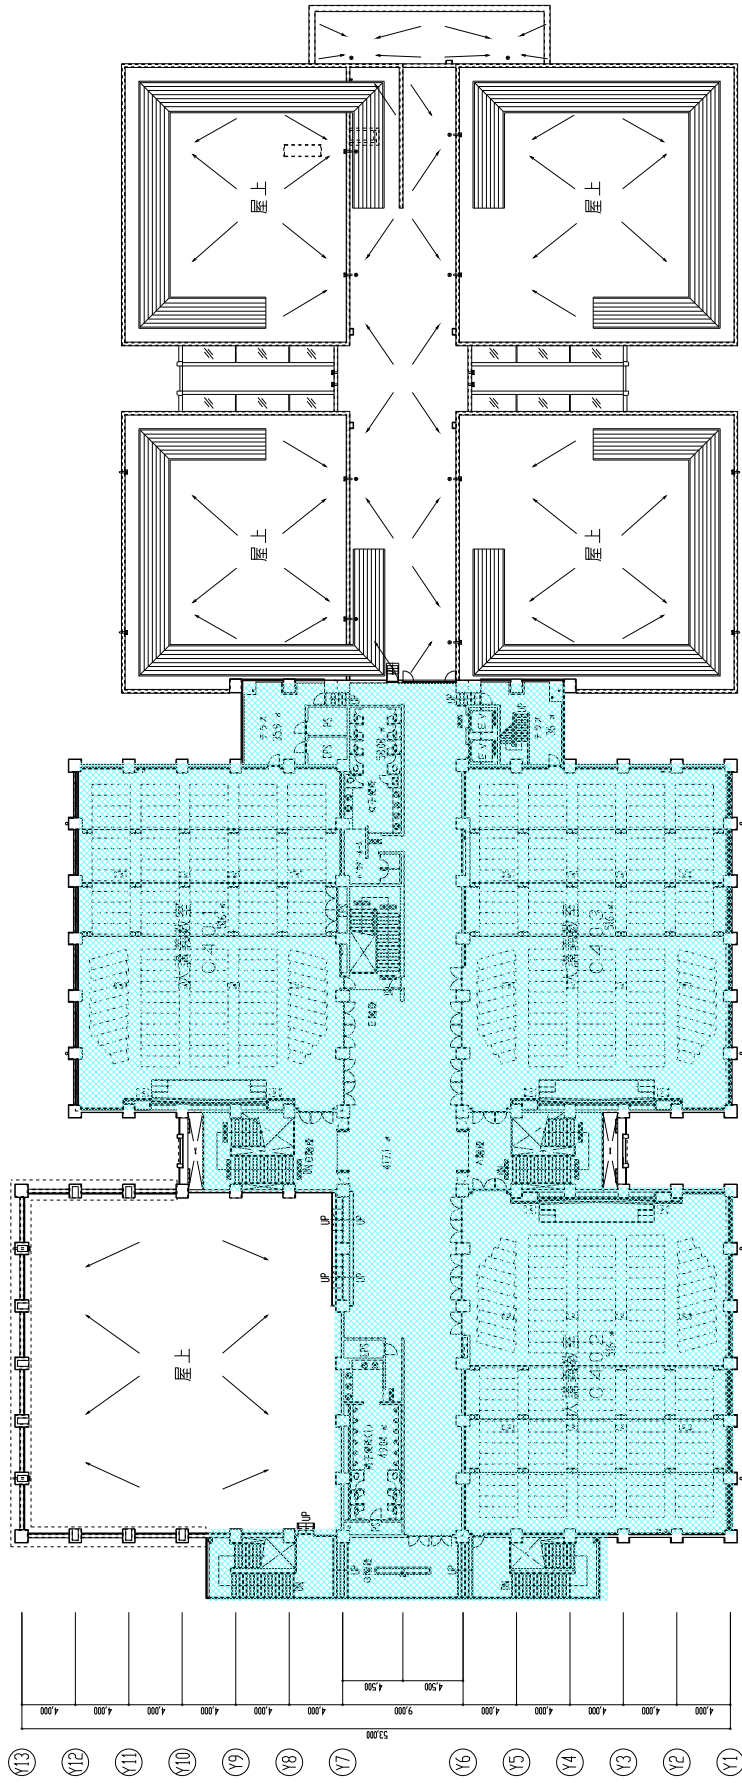


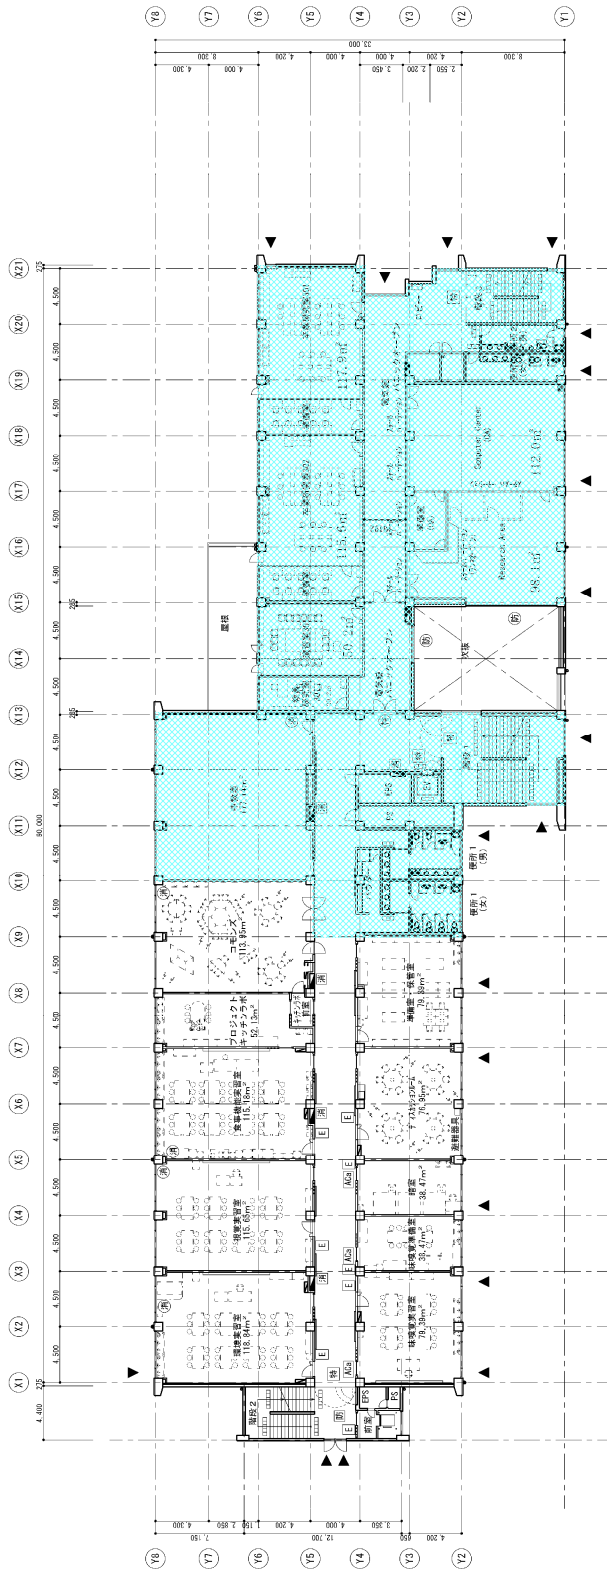
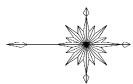
- (Y1)
- (Y2)
- (Y3)
- (Y4)
- (Y5)
- (Y6)
- (Y7)
- (Y8)
- (Y9)
- (Y10)
- (Y11)
- (Y12)
- (Y13)
- (X1)
- (X2)
- (X3)
- (X4)
- (X5)
- (X6)
- (X7)
- (X8)
- (X9)
- (X10)
- (X11)
- (X12)
- (X13)
- (X14)
- (X15)
- (X16)
- (X17)
- (X18)
- (X19)
- (X20)
- (X21)
- (X22)
- (X23)
- (X24)
- (X25)
- (X26)

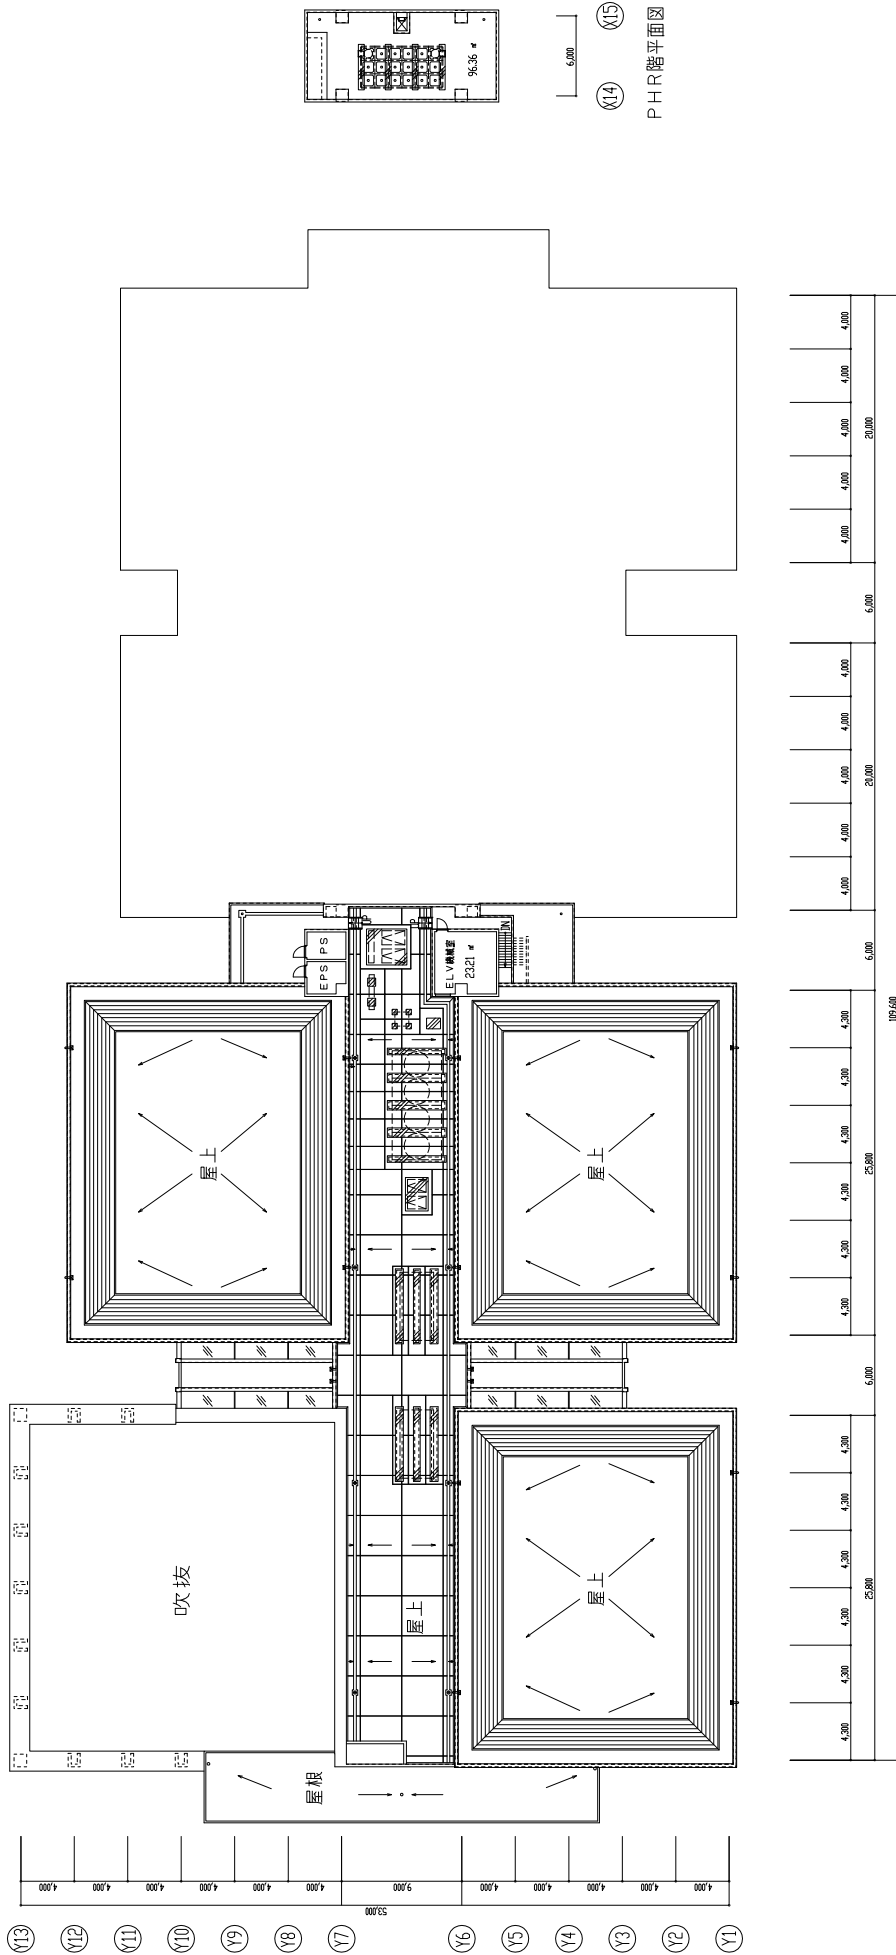

X1 X2 X3 X4 X5 X6 X7 X8 X9 X10 X11 X12 X13 X14 X15 X16 X17 X18 X19 X20 X21 X22 X23 X24 X25 X26

PHR階平面図

 株式会社 山下設計 YAMASHITA SEKKEI INC. <small>YAMASHITA SEKKO INC.</small>	図名 R階平面図	図号 R階平面図	縮尺 1/200	図例 ■■■■■ 屋根アノックを示す。	設計者 BKC 新展開事業	設計内容 コーポレーションハウス	図面番号 竣工図
	日付	図面	縮尺	設計	監理	監理	監理




改修後 3階平面図 3=1/200



凡例

記号	内容	説明
(A)	エアカーテン (電気設備工事)	二階床 (H10) 階段間を跨す
(E)	カードリーダー (電気設備工事)	工事内容が範囲外を示す
(H)	特定防火設備 (資材仕様)	防火扉設置 (防火扉がガラス製)
(K)	特定防火設備 (資材仕様)	階段消火器
(M)	特定防火設備 (資材仕様)	非常階段入口付設口
(N)	防火設備 (資材仕様)	※SIS-印は防火設備
(O)	防火設備 (資材仕様)	※スハンドレール取付の止上
(P)	防火設備 (資材仕様)	注記
(Q)	防火設備 (資材仕様)	改修する区、階下の階層は全面改修とする。

立命館大学BKC食料科学館設置に伴うコラーニングハウスII改修工事設計・監理業務 3階平面図 (改修後)	立命館大学BKC コラーニングハウスII改修工事 3階平面図 (改修後)
設計者 株式会社 株式会社 〒605-0854 京都府京都市中京区 立命館大学BKC食料科学館	設計者 株式会社 〒605-0854 京都府京都市中京区 立命館大学BKC食料科学館
縮尺 1/200	縮尺 1/200
枚数 433/400	枚数 433/400

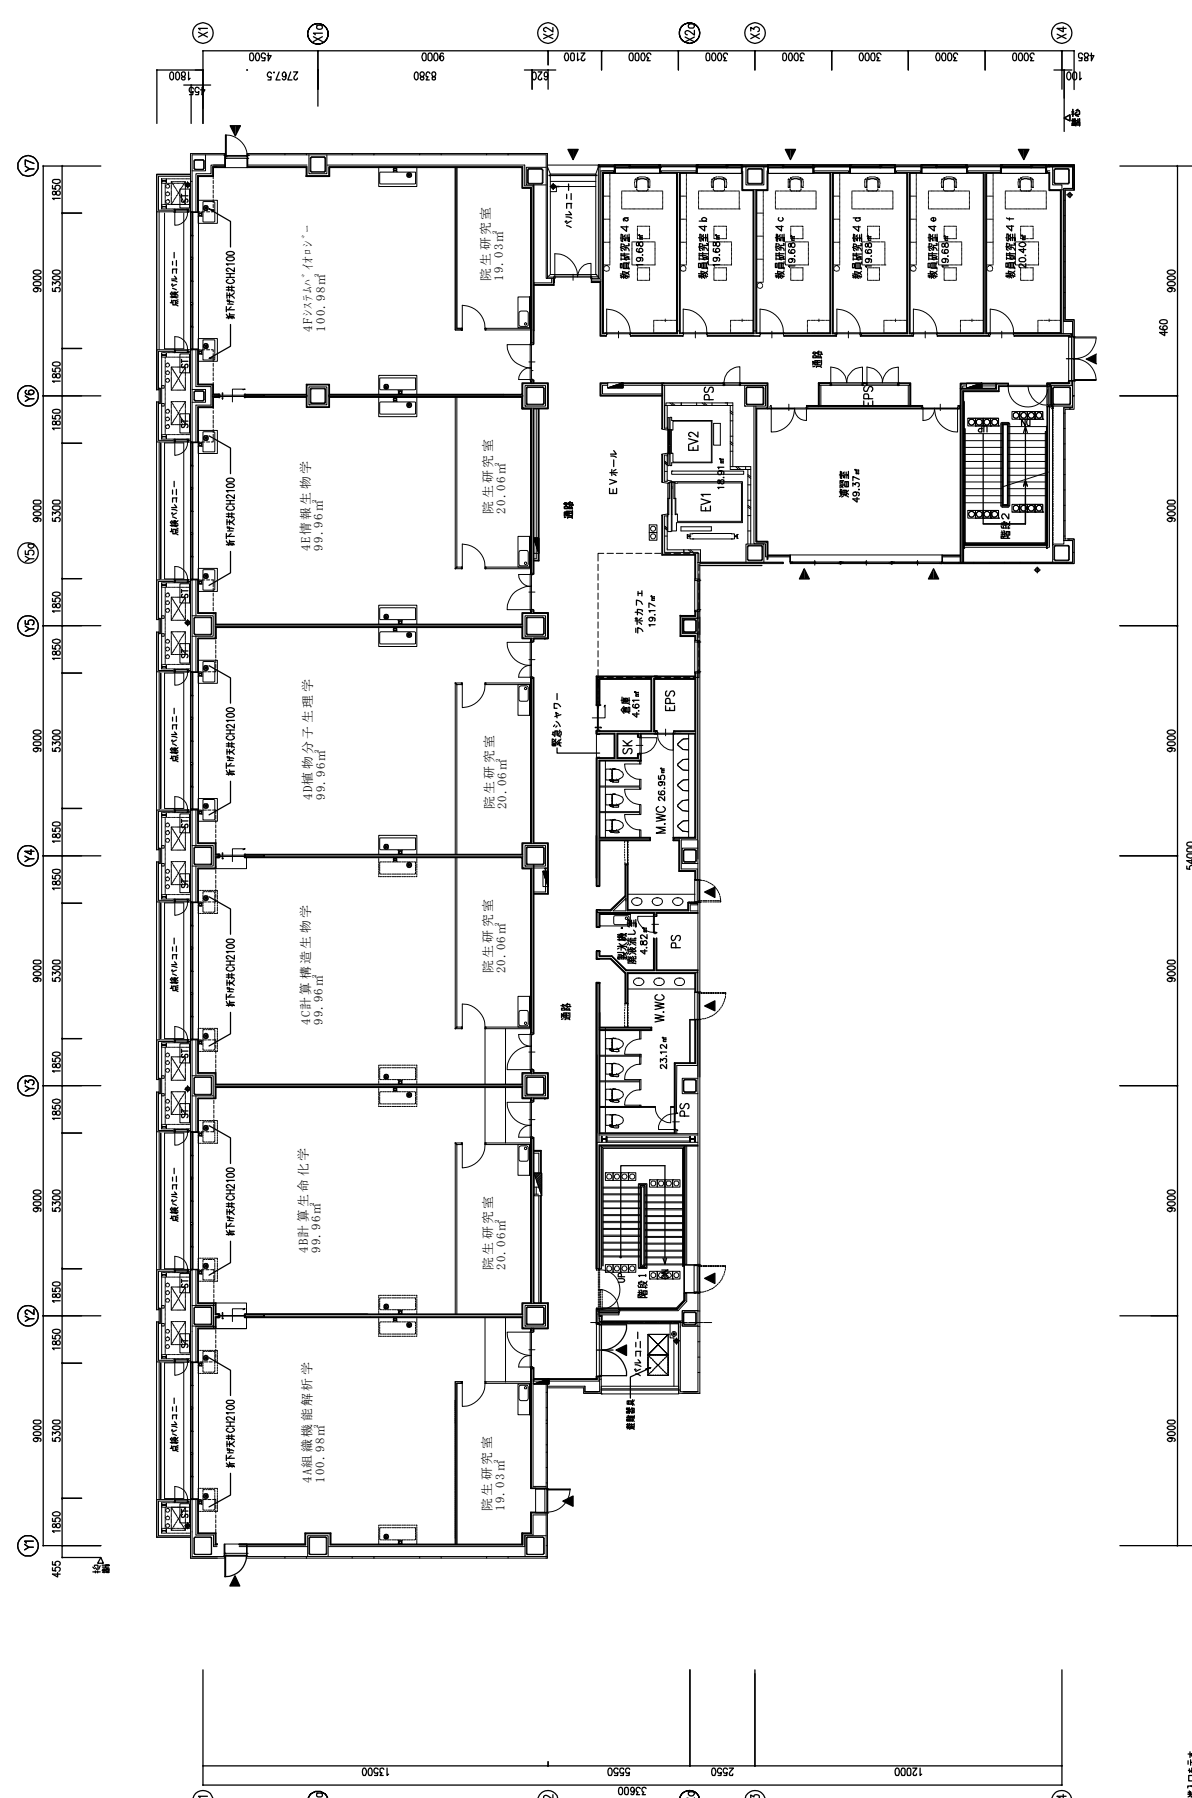

立命館大学BK(理工系)新館Ⅰ(仮称)新築工事


図名	図号	縮尺	作成	承認
平面図	06	1/200(A1) 1/200(A3)	安井 隆哉	安井 隆哉


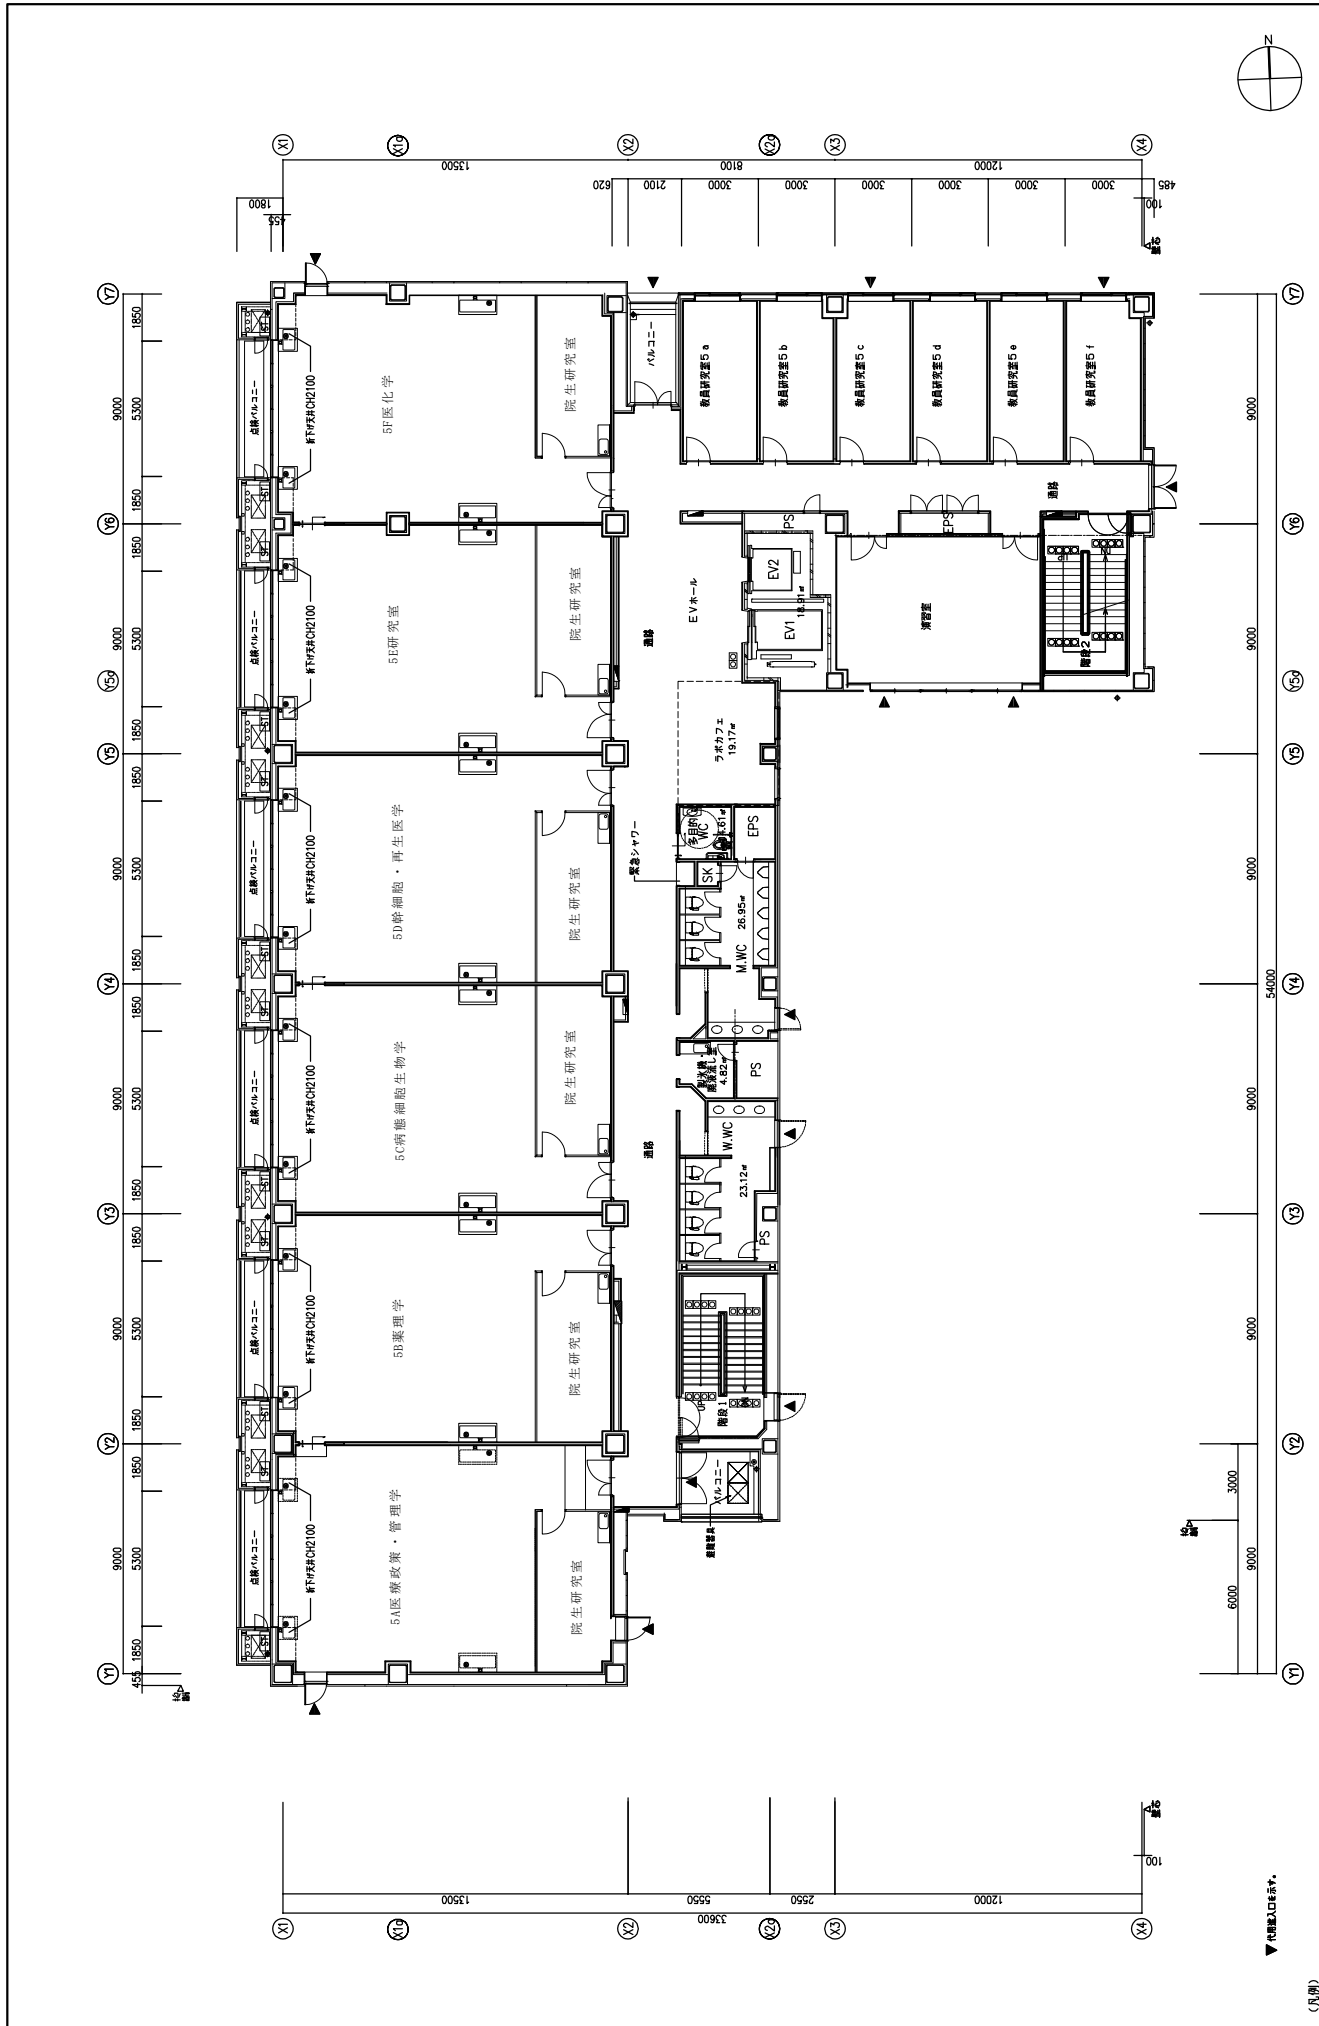

(凡例)




立命館大学BKC(理工系新館Ⅰ(仮称)新築工事)
 A 建築工事
 07 5階平面図
 1:100(A1)
 1:200(A3)
 5階平面図
 安井建築設計事務所
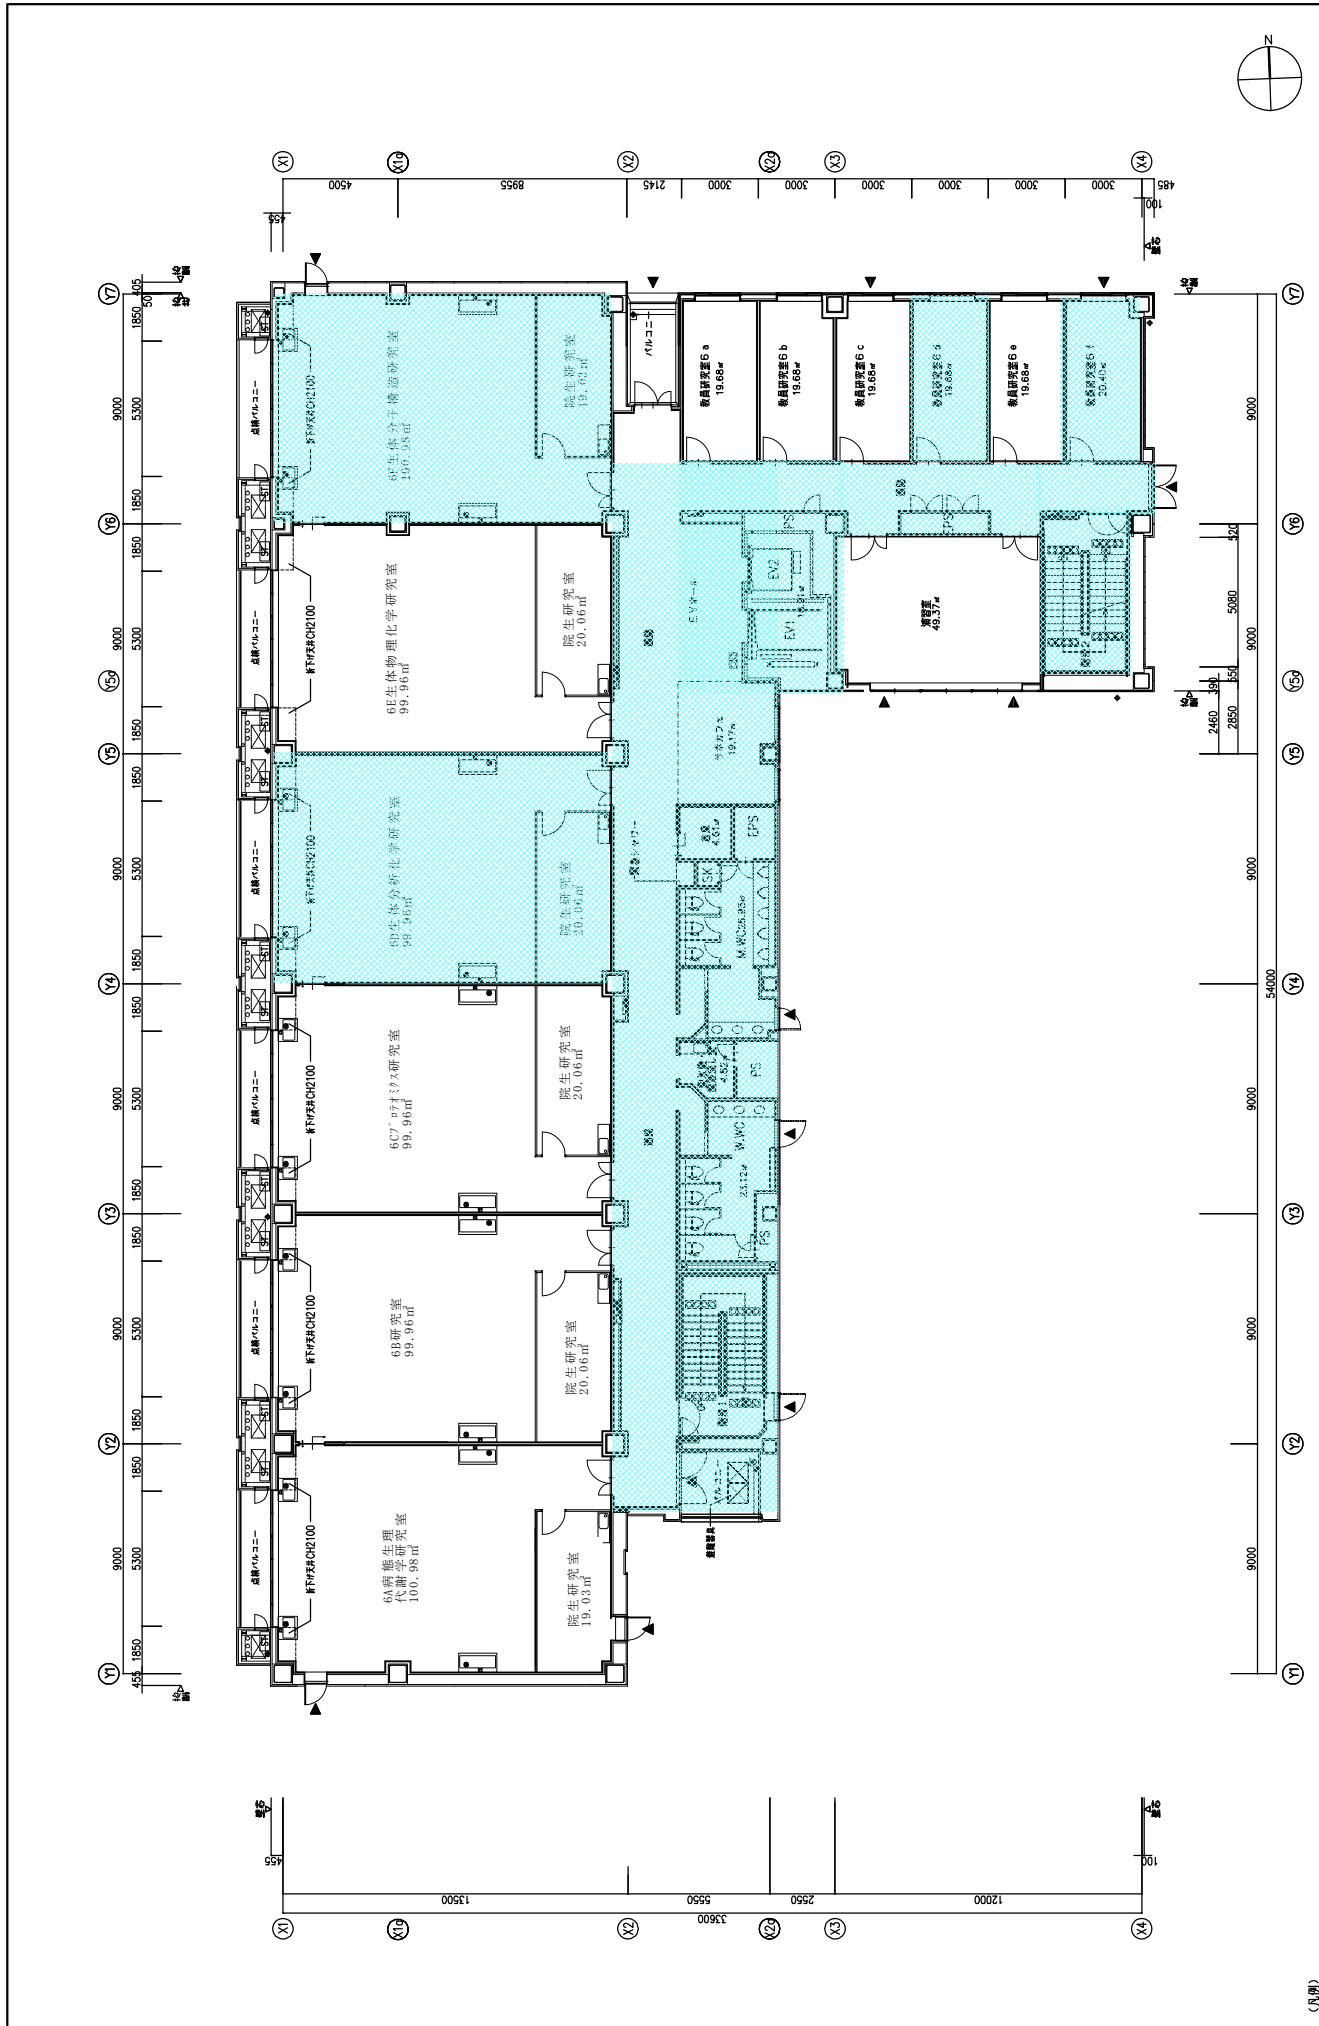
立命館大学BK(理工系)新築Ⅰ(仮称)新築工事
 A 建築工事
 08 6階平面図
 1:100 (A1)
 1:200 (A2)
 1:200 (A3)
 安井建築設計事務所
 2023.07.10

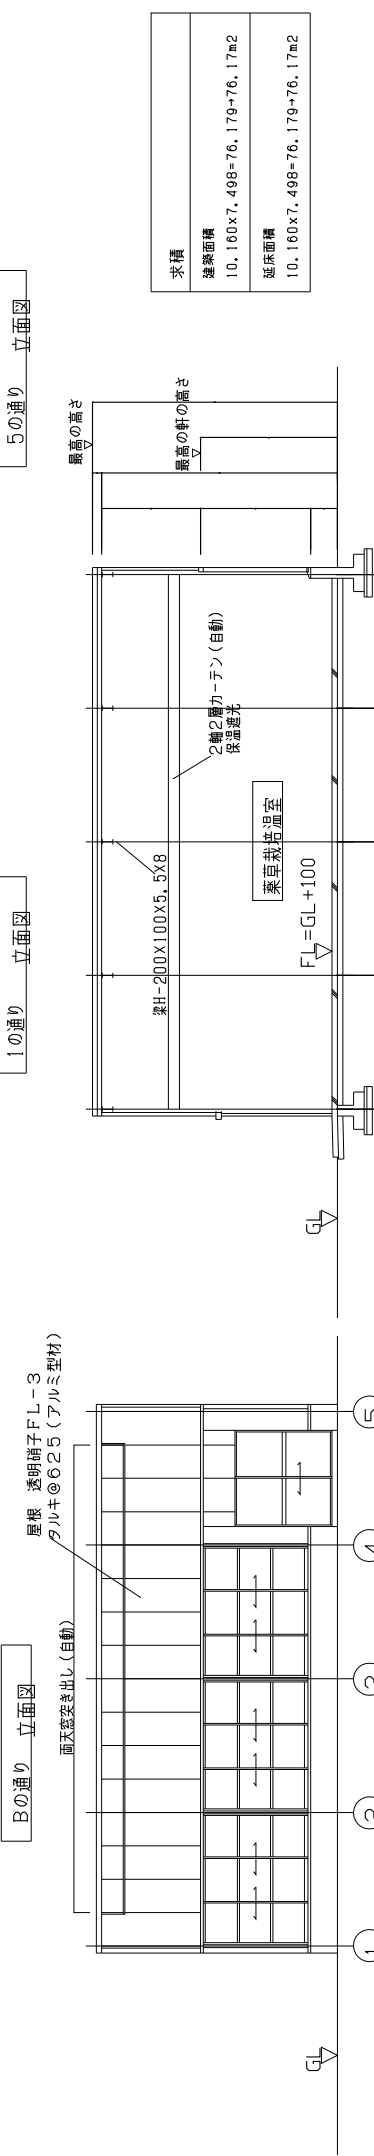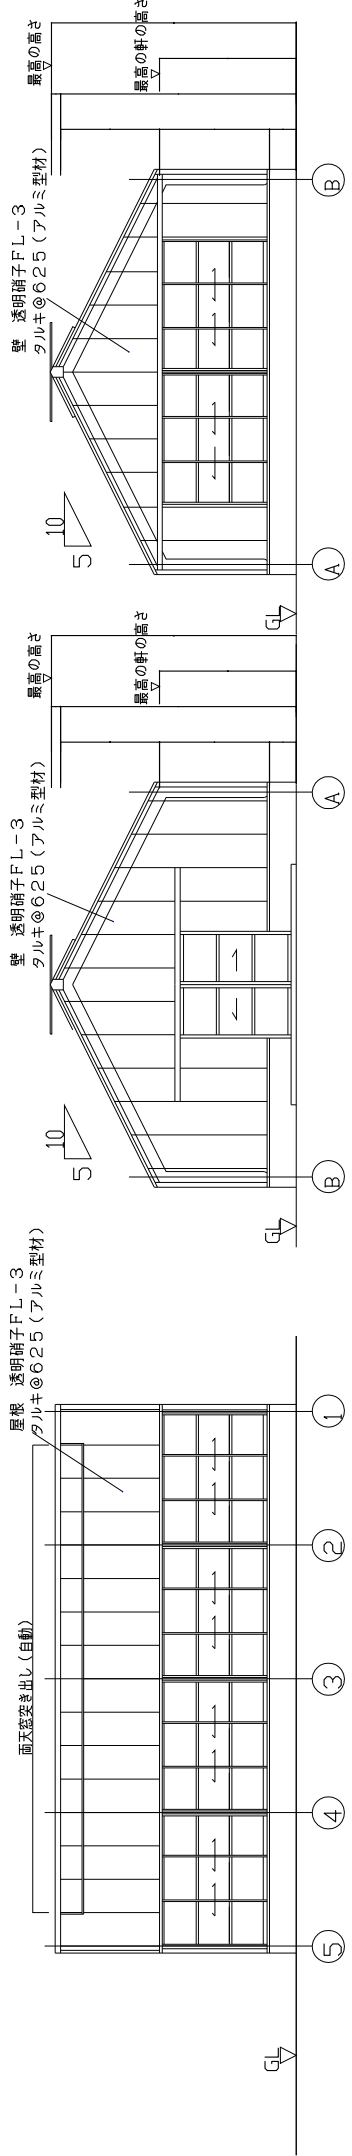


求積
建築面積 10.160x7.498=76.179+76.17m ²
延床面積 10.160x7.498=76.179+76.17m ²

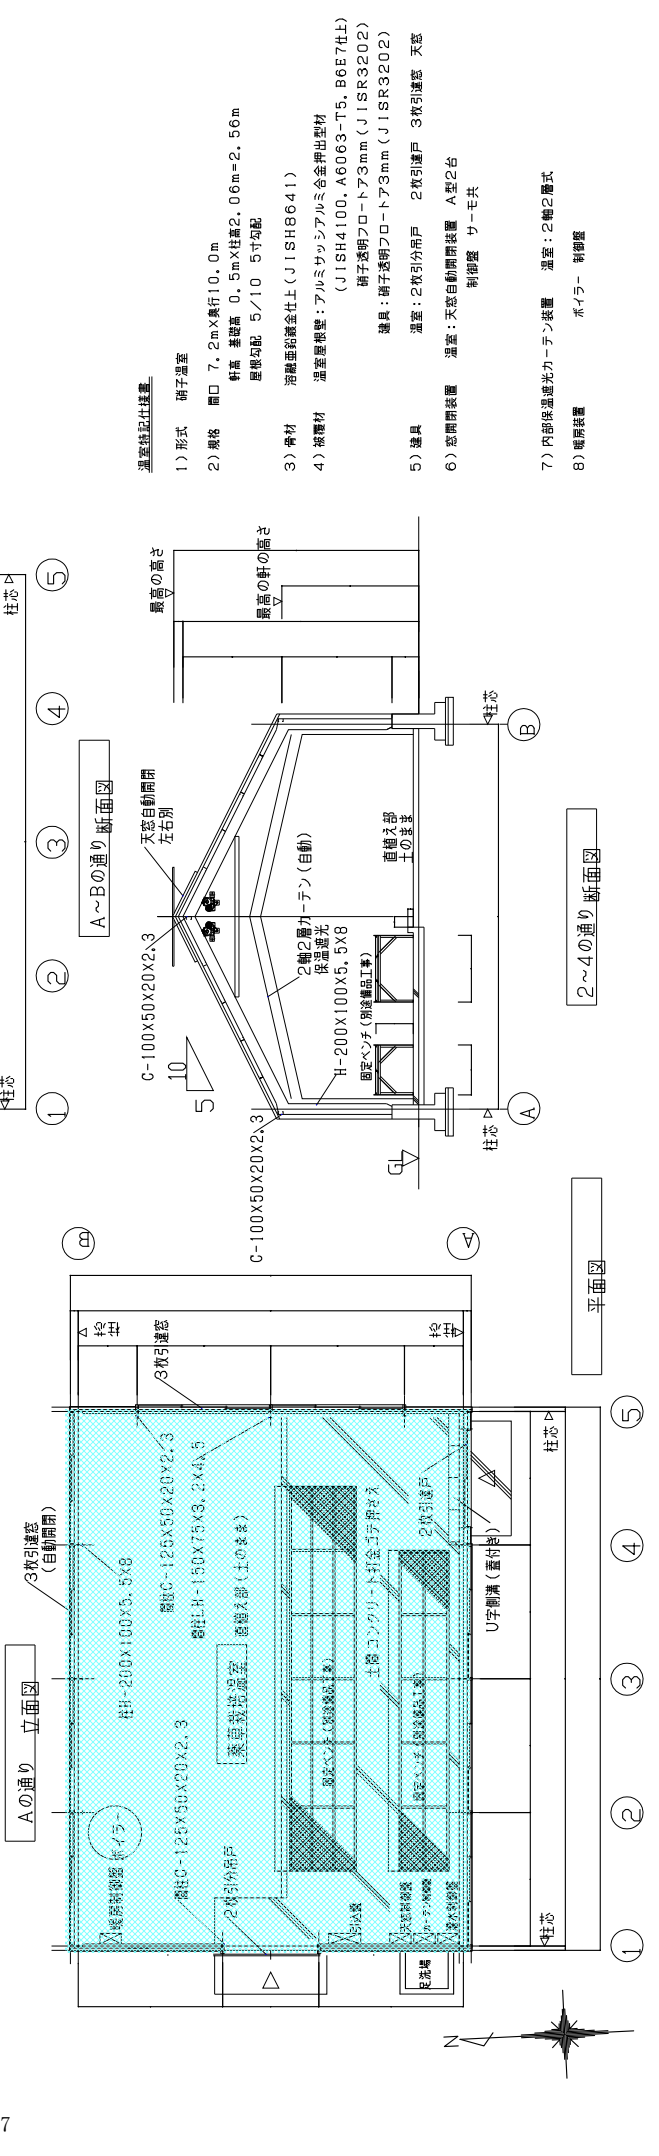





- 形式 硝子温室
- 規格 開口 7.2m×奥行10.0m
軒高 基礎高 0.5m×柱高2.06m=2.56m
屋根勾配 5/10 5寸勾配
- 被覆材 温室屋根壁:アルミサッシアルミ合金押出型材 (JISH4100, AG063-T5, B6E7仕上)
硝子透明フロート3mm (JISR3202)
- 道具 硝子透明フロート3mm (JISR3202)
制御器 サーモ共
- 窓開閉装置 温室: 天窓自動開閉装置 A至2台
制御器 サーモ共
- 内部保温遮光カーテン装置 温室: 2軸2層式

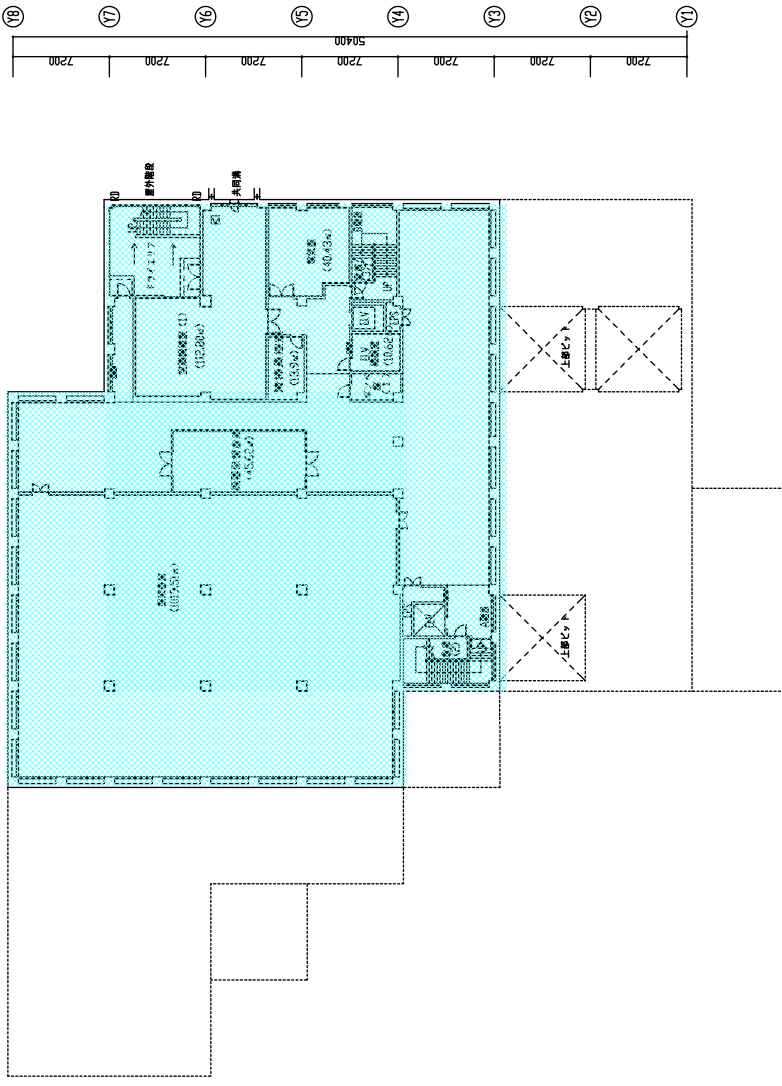


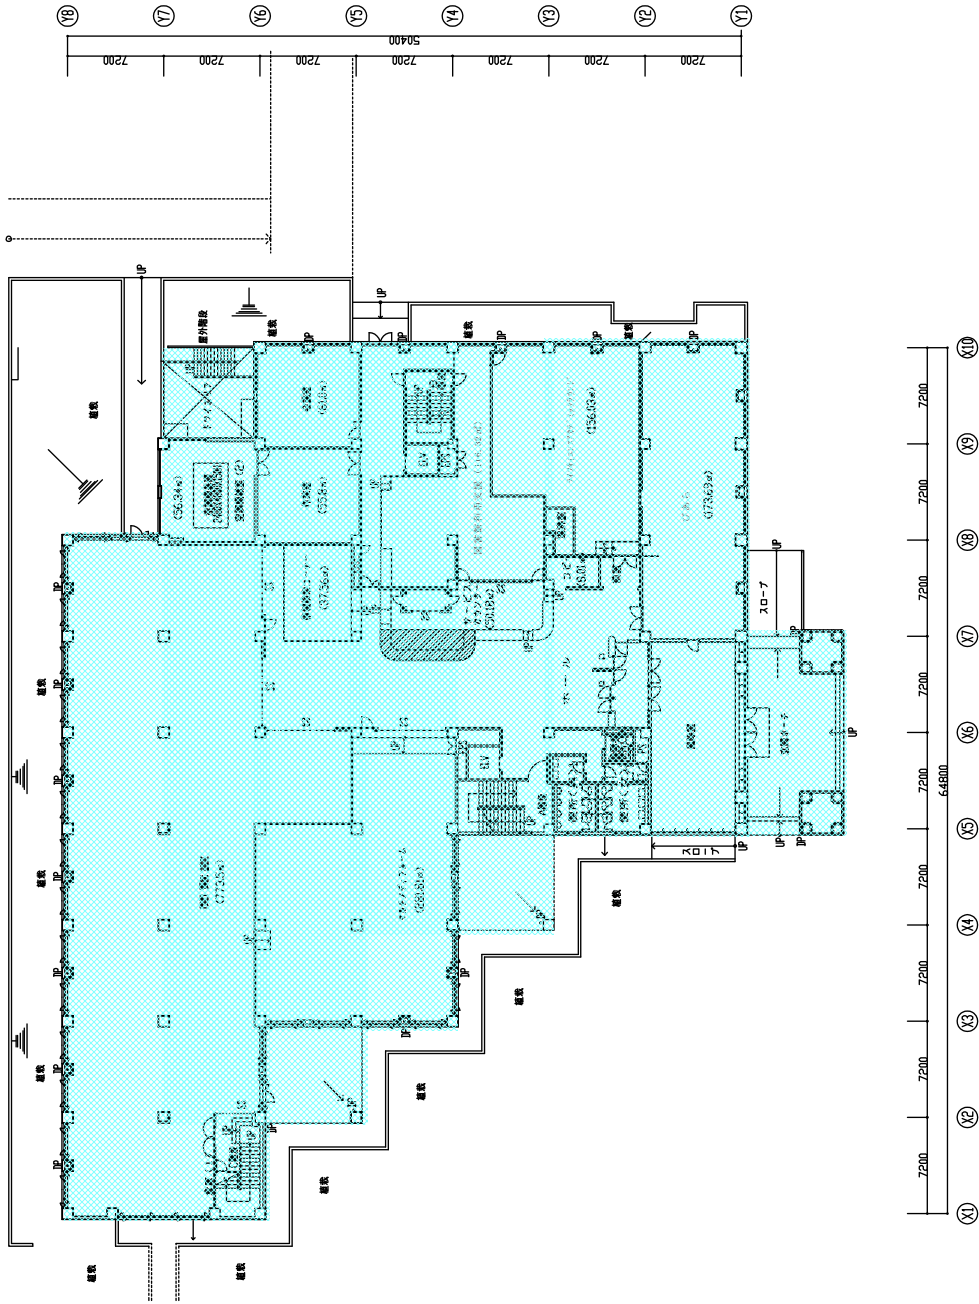
B1階平面図

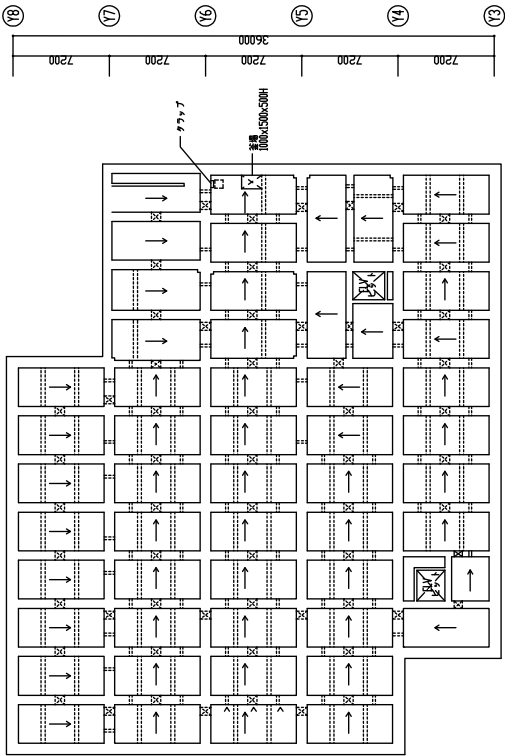



ヒット内平面図



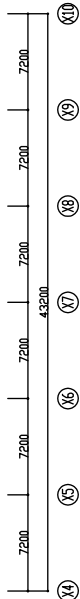
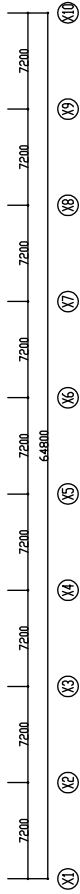


 株式会社 山下設計 YAMASHITA DESIGN INC.	一般建築士 1000 1000	工期	2012年04 建築士監印	図名 ヒット内・B1階平面図	図内 設計
				設計者 立命館大学BKC メディアセンター	監印者 建築士監印



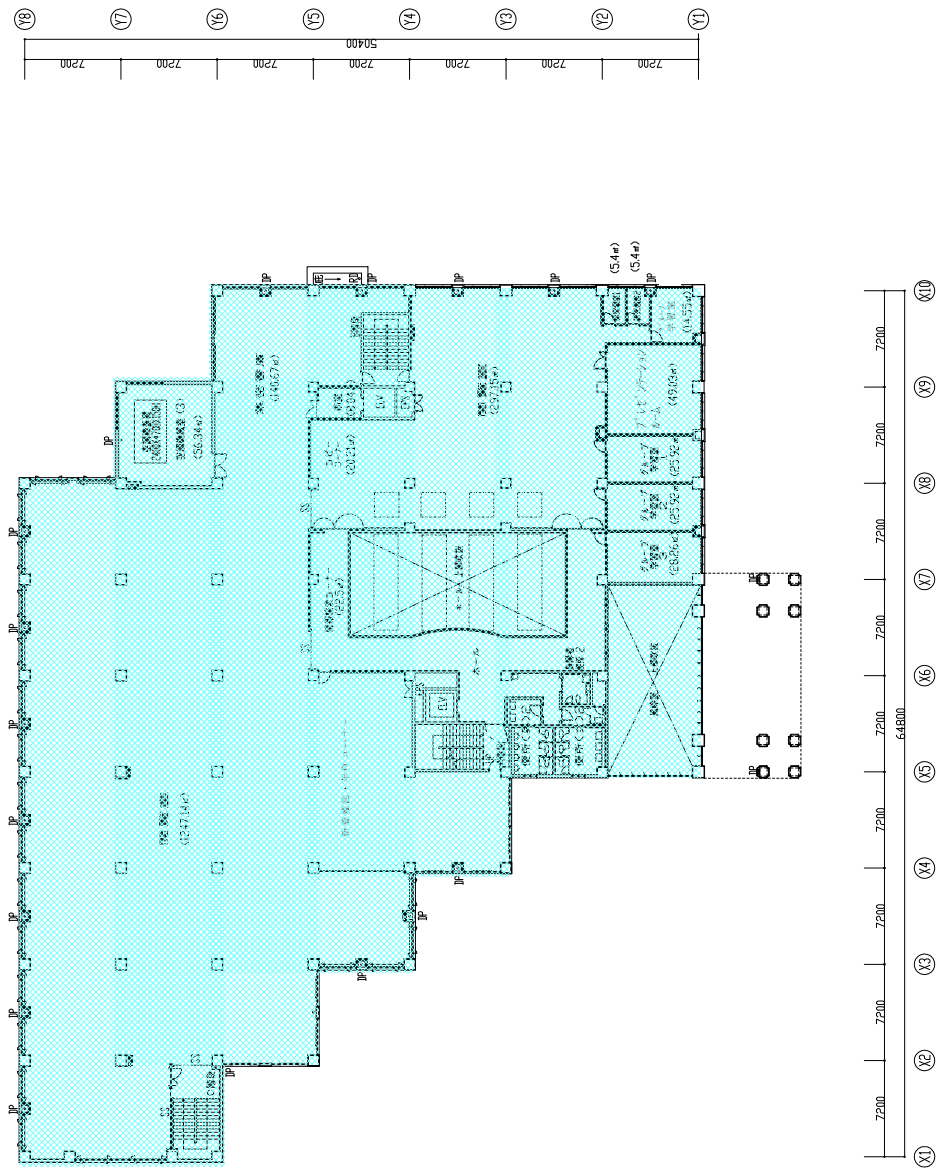

 株式会社 山下設計 YAMASHITA DESIGN INC.	一級建築士 1989 2021	訂正	特記	立命館大学BKC メディアセンター	図面番号 2階平面図	図面番号 2階平面図	設計 建築責任者

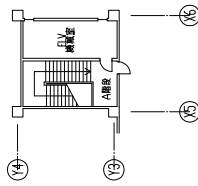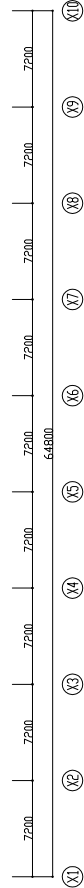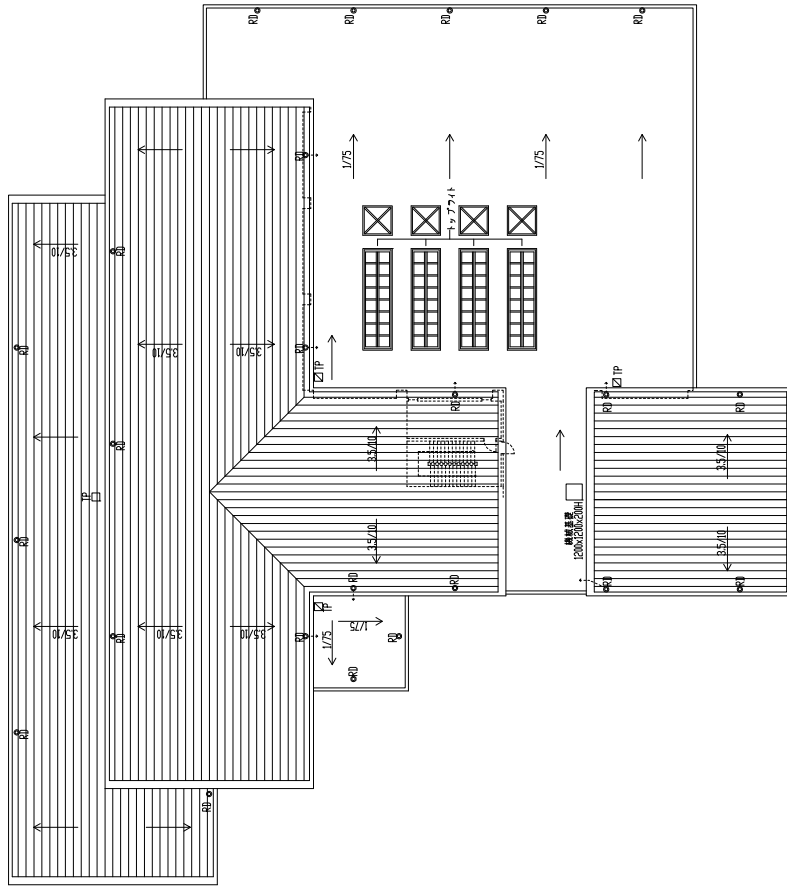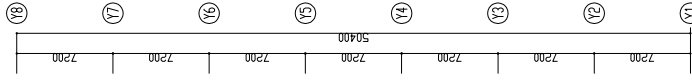

PHR階平面図

屋根伏図

 株式会社 山下設計 YAMASHITA DESIGN MANUFACTURING SERVICE, INC.	一般建築士 1989 1989	打E	棟記	立命館大学BKC メディアセンター	図面番号 PHR階平面図・屋根伏図 図外	図面番号 建築基準法
	立命館大学BKC メディアセンター					図外