

目次

- 1 基本計画書
- 2 補足資料(組織の移行表)

基本計画書

基本計画書

基本計画											
事項	記 入 欄								備 考		
計画の区分	大学の収容定員に係る学則変更										
フリガナ設置者	が'ッコウカクシ'ン ショウダ'イ'ガ'ク 学校法人 昭和大学										
フリガナ大学の名称	ショウダ'イ'ガ'ク 昭和大学 (SHOWA University)										
大学本部の位置	東京都品川区旗の台1丁目5番地8号										
大学の目的	本学は、教育基本法及び学校教育法に基づき、特に私学の本領を發揮しつつ、一般教育並びに医学、歯学、薬学、看護学、理学療法、作業療法に関する最高最新の学術を授け、併せてその奥義を究めることをもくてきとし、これによって高い教養と健全な良識と優秀な技能とを重ね備え、もっと社会の文化と公共の福祉に貢献し得る人材を育成すること。										
新設学部等の目的	「令和4年度の「地域枠」による定員増加について（令和3年8月2日 文部科学省高等教育局医学教育課通知）」を受けて、本学医学部の入学定員増申請を行うことを目的とする。										
新設学部等の概要	新設学部等の名称	修業年限	入学定員	編入学定員	収容定員	学位又は称号	開設時期及び開設年次	所在地	医学部医学科の今回の19名の入学定員の増減は、令和4年度のみの特設定員である。また、医学部医学科の令和3年度における収容定員は718名である		
	医学部	年	人	年次人	人	学士（医学）	昭和27年2月開設 第1年次	東京都品川区旗の台1丁目5番地8号			
	医学部 医学科	6	128 (109)		728 (718)						
	歯学部	6	105		630	学士（歯学）	昭和52年1月開設 第1年次	同上			
	歯学部 歯学科	6	105		630						
	薬学部	6	200		1,200	学士（薬学）	昭和39年3月開設 第1年次	同上			
	薬学部 薬学科	6	200		1,200						
	保健医療学部	4	95		400	学士（看護学）	平成13年12月開設 第1年次	神奈川県横浜市緑区十日市場1865			
	保健医療学部 看護学科	4	95		400						
	保健医療学部 理学療法学科		30		120	学士（理学療法）	平成13年12月開設 第1年次	同上			
保健医療学部 作業療法学科		30		120	学士（作業療法）	平成13年12月開設 第1年次	同上				
計		588		3196							
同一設置者内における変更状況 (定員の移行、名称の変更等)											
教育課程	新設学部等の名称	開設する授業科目の総数					卒業要件単位数				
		講義	演習	実験・実習	計	単位					
教員	新設	学部等の名称	専任教員等					兼教員等	任		
			教授	准教授	講師	助教	計			助手	員
			人	人	人	人	人			人	人
			()	()	()	()	()			()	()
			138 (138)	112 (112)	302 (302)	1188 (1188)	1740 (1740)			()	871 (871)
			27 (27)	17 (17)	44 (44)	158 (158)	246 (246)			()	447 (447)
			26 (26)	26 (26)	29 (29)	113 (113)	194 (194)			()	34 (34)
			11 (11)	16 (16)	54 (54)	0	81 (81)			()	29 (29)
			6 (6)	7 (7)	26 (26)	0	39 (39)			()	7 (7)
			4 (4)	5 (5)	14 (14)	0	23 (23)			()	4 (4)
0 (0)	0 (0)	0 (0)	0	0 (0)	()	2 (2)					
0 (0)	0 (0)	0 (0)	0	0 (0)	()	0 (0)					
0 (0)	1 (1)	3 (3)	2	4 (4)	()	0 (0)					
10 (10)	7 (7)	13 (13)	0	30 (30)	()	19 (19)					
0 (0)	0 (0)	0 (0)	0	0 (0)	()	0 (0)					
計	222 (222)	191 (191)	485 (485)	1461 (1461)	2359 (2359)	()	1413 (1413)				
既設	既設	計	()	()	()	()	()	()			
			()	()	()	()	()	()			
			()	()	()	()	()	()			
合計	222 (222)	191 (191)	485 (485)	1461 (1461)	2359 (2359)	()	1413 (1413)				
教員以外の職員の概要	職種	専任		兼任		計					
	事務職員	621人		人		621人					
		(621)		()		(621)					
	技術職員	459 (459)		()		459 (459)					
	図書館専門職員	13 (13)		()		13 (13)					
その他の職員	4 (4)		()		4 (4)						
計	1097 (1097)	3	()		1097 (1097)						

校 地 等	区 分		専 用	共 用	共用する他の 学校等の専用	計				
	校 舎 敷 地		196,305.08㎡	㎡	1,796㎡	198,101.08㎡				
	運 動 場 用 地		72,390㎡	㎡	㎡	72,390㎡				
	小 計		268,695.08㎡	㎡	1,796㎡	270,491.08㎡				
	そ の 他		57,978	㎡	459㎡	58,437㎡				
合 計		326,673.08㎡	㎡	2,255㎡	328,928.08㎡					
校 舎		専 用	共 用	共用する他の 学校等の専用	計					
		92,872㎡ (㎡)	0㎡ (㎡)	4777㎡ (㎡)	97,649㎡ (㎡)					
教 室 等	講義室	演習室	実験実習室	情報処理学習施設	語学学習施設					
	63室	284室	47室	0室 (補助職員 人)	0室 (補助職員 人)					
専 任 教 員 研 究 室		新設学部等の名称			室 数					
					室					
図 書 ・ 設 備	新設学部等の名称	図書 〔うち外国書〕 冊	学術雑誌 〔うち外国書〕 種	電子ジャーナル 〔うち外国書〕 種	視聴覚資料 点	機械・器具 点	標本 点			
	昭和大学図書館	237923 [106921] (237923 [106921])	4620 [2325] (4620 [2325])	4272 [2744] (4272 [2744])	(362)	()	()			
	計	237923 [106921] (237923 [106921])	4620 [2325] (4620 [2325])	4272 [2744] (4272 [2744])	(362)	()	()			
図 書 館		面 積		閱 覧 座 席 数		収 納 可 能 冊 数				
		1416.5㎡		233		150,000				
体 育 館		面 積		体 育 館 以 外 の ス ポ ー ツ 施 設 の 概 要						
		8197㎡		テニスコート、ラグビー場、サッカー場、馬術場、室内プール、野球場、弓道場						
経 費 の 見 積 り 及 び 維 持 方 法 の 概 要	区 分	開 設 前 年 度	第 1 年 次	第 2 年 次	第 3 年 次	第 4 年 次	第 5 年 次	第 6 年 次		
		教員1人当り研究費等		385,000	385,000	385,000	385,000	385,000	385,000	
	共 同 研 究 費 等		22,500,000	22,500,000	22,500,000	22,500,000	22,500,000	22,500,000		
	図 書 購 入 費		5,321,000	5,321,000	5,321,000	5,321,000	5,321,000	5,321,000		
	設 備 購 入 費		207,097,000	207,097,000	207,097,000	207,097,000	207,097,000	207,097,000		
	学 生 1 人 当 り 納 付 金	第 1 年 次	第 2 年 次	第 3 年 次	第 4 年 次	第 5 年 次	第 6 年 次			
	4500千円	4500千円	4500千円	4500千円	4500千円	4500千円				
学 生 納 付 金 以 外 の 維 持 方 法 の 概 要		医療収入等による								
既 設 大 学 等 の 状 況	大 学 の 名 称									
	学 部 等 の 名 称		修 業 年 限	入 学 定 員	編 入 学 定 員	取 容 定 員	学 位 又 は 称 号	定 員 超 過 率	開 設 年 度	所 在 地
	医学部医学科		6	120	年次人	720	学士(医学)	0.97	昭和27年度	東京都品川区旗の台1丁目5番地8号
	歯学部歯学科		6	105		630	学士(歯学)	0.92	昭和52年度	同上
	薬学部薬学科		6	200		1200	学士(薬学)	1.01	昭和39年度	同上
	保健医療学部看護学科		4	95		400	学士(看護学)	1.08	平成13年度	神奈川県横浜市緑区十日市場1865
	保健医療学部理学療法学科		4	30		120	学士(理学療法)	1.2	平成13年度	同上
	保健医療学部作業療法学科		4	30		120	学士(作業療法)	0.69	平成13年度	同上
附 属 施 設 の 概 要										
昭和大学病院 (所在地) 東京都品川区旗の台1-5-8 (設置年月日) 平成11年2月17日 (規模等) 土地: 16,281.61㎡ 建物: 67,095.02㎡										
昭和大学病院附属東病院 (所在地) 東京都品川区中延2-14-19 (設置年月日) 昭和62年4月7日 (規模等) 土地: 3,978.45㎡ 建物: 12,589.64㎡										
昭和大学藤が丘病院 (所在地) 神奈川県横浜市青葉区藤が丘1-30 (設置年月日) 昭和50年5月16日 (規模等) 土地: 4,795㎡ 建物: 31,318.74㎡										
昭和大学藤が丘リハビリテーション病院 (所在地) 神奈川県横浜市青葉区藤が丘2-1-1 (設置年月日) 令和2年4月23日 (規模等) 土地: 4,795㎡ 建物: 12,737.16㎡										
昭和大学横浜市北部病院 (所在地) 神奈川県横浜市都筑区茅ヶ崎中央35-1 (設置年月日) 平成13年1月19日 (規模等) 土地: 22,685.69㎡ 建物: 77,999.72㎡										
昭和大学江東豊洲病院 (所在地) 東京都江東区豊洲5-1-38 (設置年月日) 平成25年12月25日 (規模等) 土地: 15,000.08㎡ 建物: 44,540.42㎡										
昭和大学豊洲クリニック (所在地) 東京都江東区豊洲5-2-67 (設置年月日) 平成18年9月21日 (規模等) 土地: 50.79㎡ 建物: 1,317.08㎡										
昭和大学附属島山病院 (所在地) 東京都世田谷区北島山6-1634-1 (設置年月日) 平成8年2月28日 (規模等) 土地: 13,020.85㎡ 建物: 7,317.41㎡										
昭和大学歯科病院 (所在地) 東京都大田区北千束2-1-1 (設置年月日) 昭和50年8月6日 (規模等) 土地: 4,247.34㎡ 建物: 12,158.19㎡										
富士吉田校舎 (所在地) 山梨県富士吉田市上吉田4562 (設置年月日) 昭和60年10月31日 (規模等) 土地: 109,803㎡ 建物: 38,658.82㎡										
長津田校舎 (所在地) 神奈川県横浜市緑区十日市場1865 (設置年月日) 平成9年1月31日 (規模等) 土地: 51,474.14㎡ 建物: 18,777.53㎡										
看護専門学校 (所在地) 東京都品川区旗の台1-999-2 (設置年月日) 平成4年9月14日 (規模等) 土地: 16,428.12㎡ 建物: 1,795.79㎡										

(注)

- 1 共同学科等の認可の申請及び届出の場合、「計画の区分」、「新設学部等の目的」、「新設学部等の概要」、「教育課程」及び「教員組織の概要」の「新設分」の欄に記入せず、斜線を引くこと。
- 2 「教員組織の概要」の「既設分」については、共同学科等に係る数を除いたものとする。
- 3 私立の大学の学部若しくは大学院の研究科又は短期大学の学科又は高等専門学校の収容定員に係る学則の変更の届出を行おうとする場合は、「教育課程」、「教室等」、「専任教員研究室」、「図書・設備」、「図書館」及び「体育館」の欄に記入せず、斜線を引くこと。
- 4 大学等の廃止の認可の申請又は届出を行おうとする場合は、「教育課程」、「校地等」、「校舎」、「教室等」、「専任教員研究室」、「図書・設備」、「図書館」、「体育館」及び「経費の見積もり及び維持方法の概要」の欄に記入せず、斜線を引くこと。
- 5 「教育課程」の欄の「実験・実習」には、実技も含むこと。
- 6 空欄には、「-」又は「該当なし」と記入すること。

補足資料(組織の移行表)

昭和大学医学部医学科収容定員変更


令和3年度	入学 定員	編入学 定員	収容 定員	令和4年度	入学 定員	編入学 定員	収容 定員	変更の事由
昭和大学				昭和大学				
医学部				医学部				
医学科	119		718	医学科	128		726	令和4年入学定員の増員は 令和4年度のための臨時定員 増である。
歯学部				歯学部				
歯学科	105		630	歯学科	105		630	
薬学部				薬学部				
薬学科	200		1200	薬学科	200		1200	
保健医療学部		3年次		保健医療学部		3年次		
看護学科	95	10	380	看護学科	95	10	380	
理学療法学科	30		120	理学療法学科	30		120	
作業療法学科	30		120	作業療法学科	30		120	
計	579		3168	計	588		3176	

目次

- 1 校地校舎の図面
- 2 大学アクセス
- 3 2以上の校地において教育を行う
場合のそれぞれの校地ごとの状況
- 4 2以上の校地において教育を行う
場合のそれぞれの校地ごとの教員
の勤務状況


校地校舎等の図面

旗の台キャンパス平面図

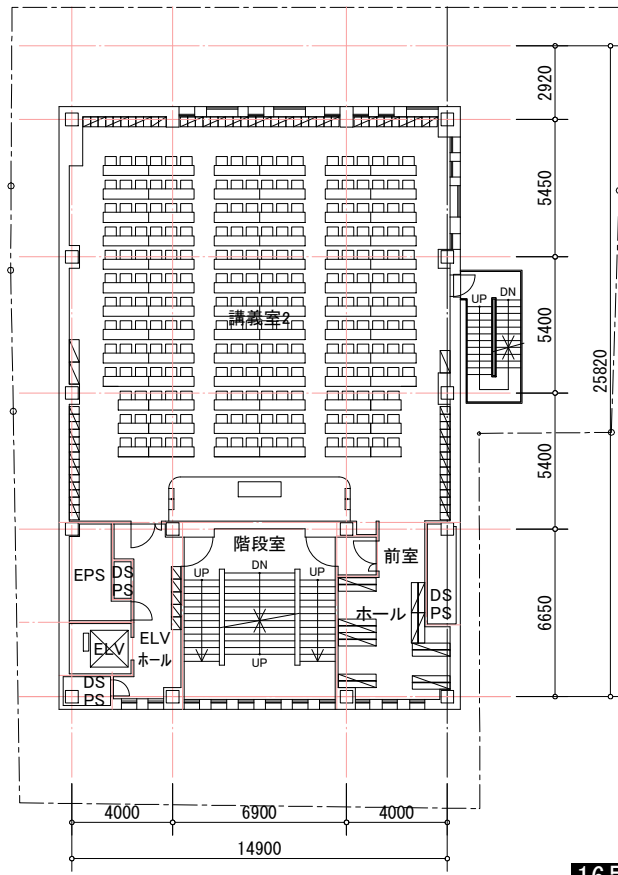


16号館

2階 平面図

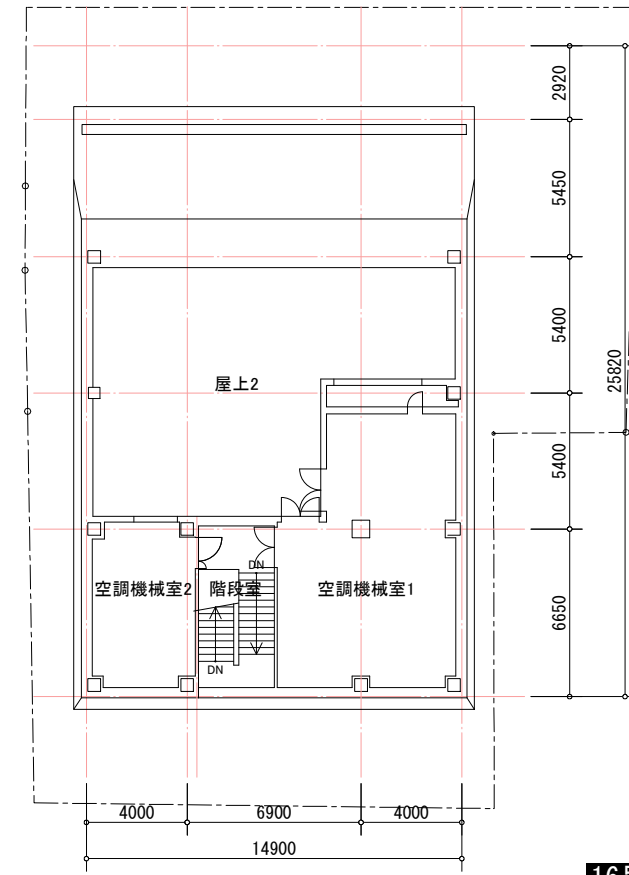


16号館

4階 平面図

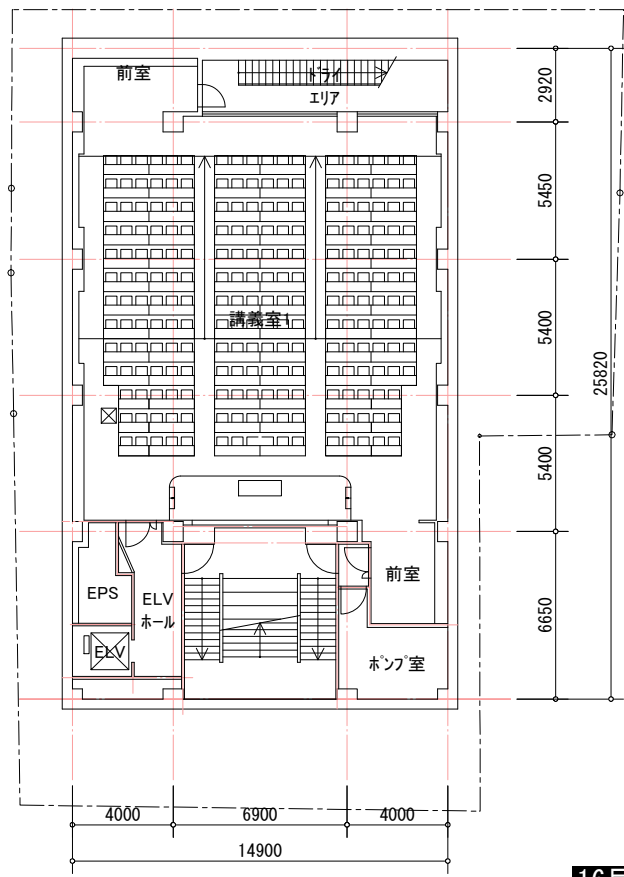


16号館

地下1階 平面図

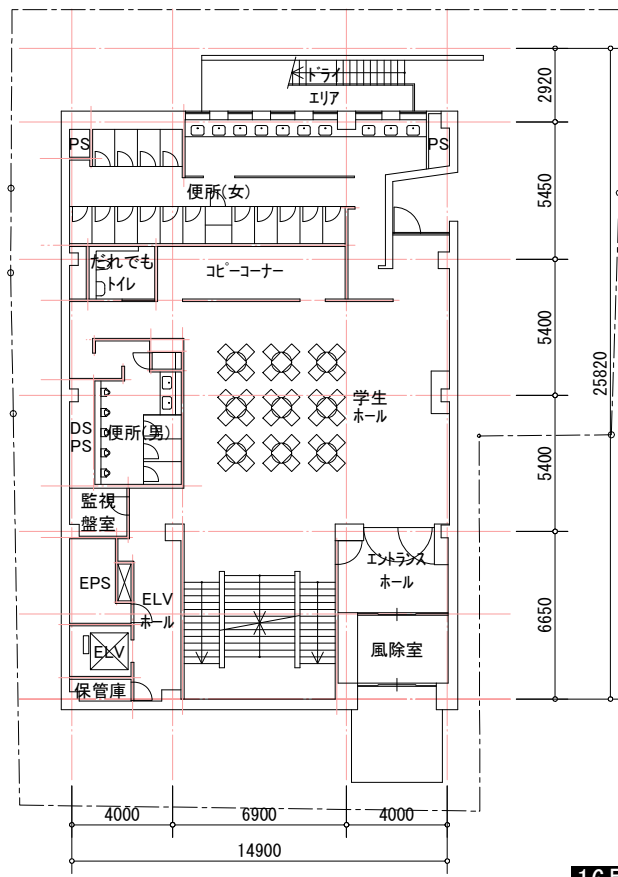


16号館


1階 平面図

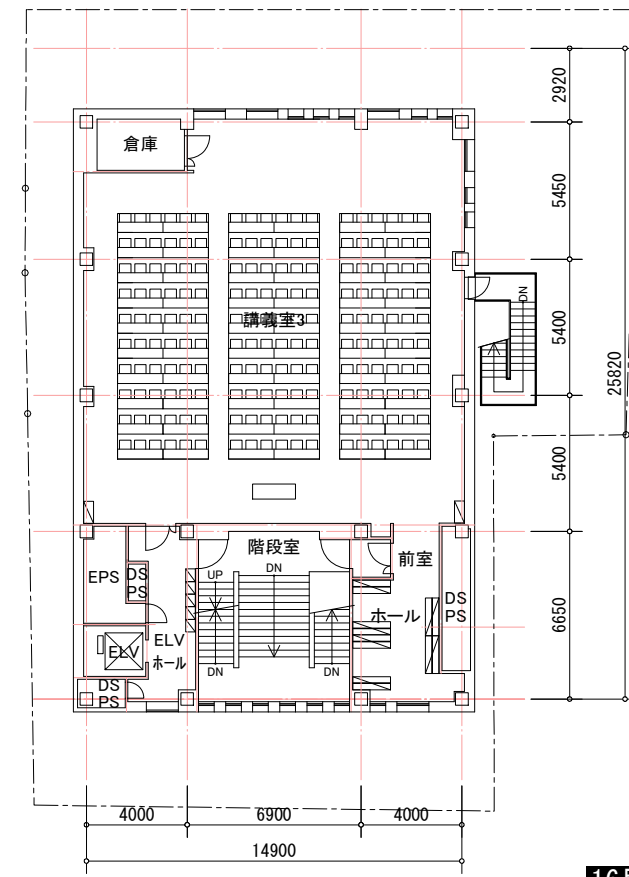











16号館













3階 平面図

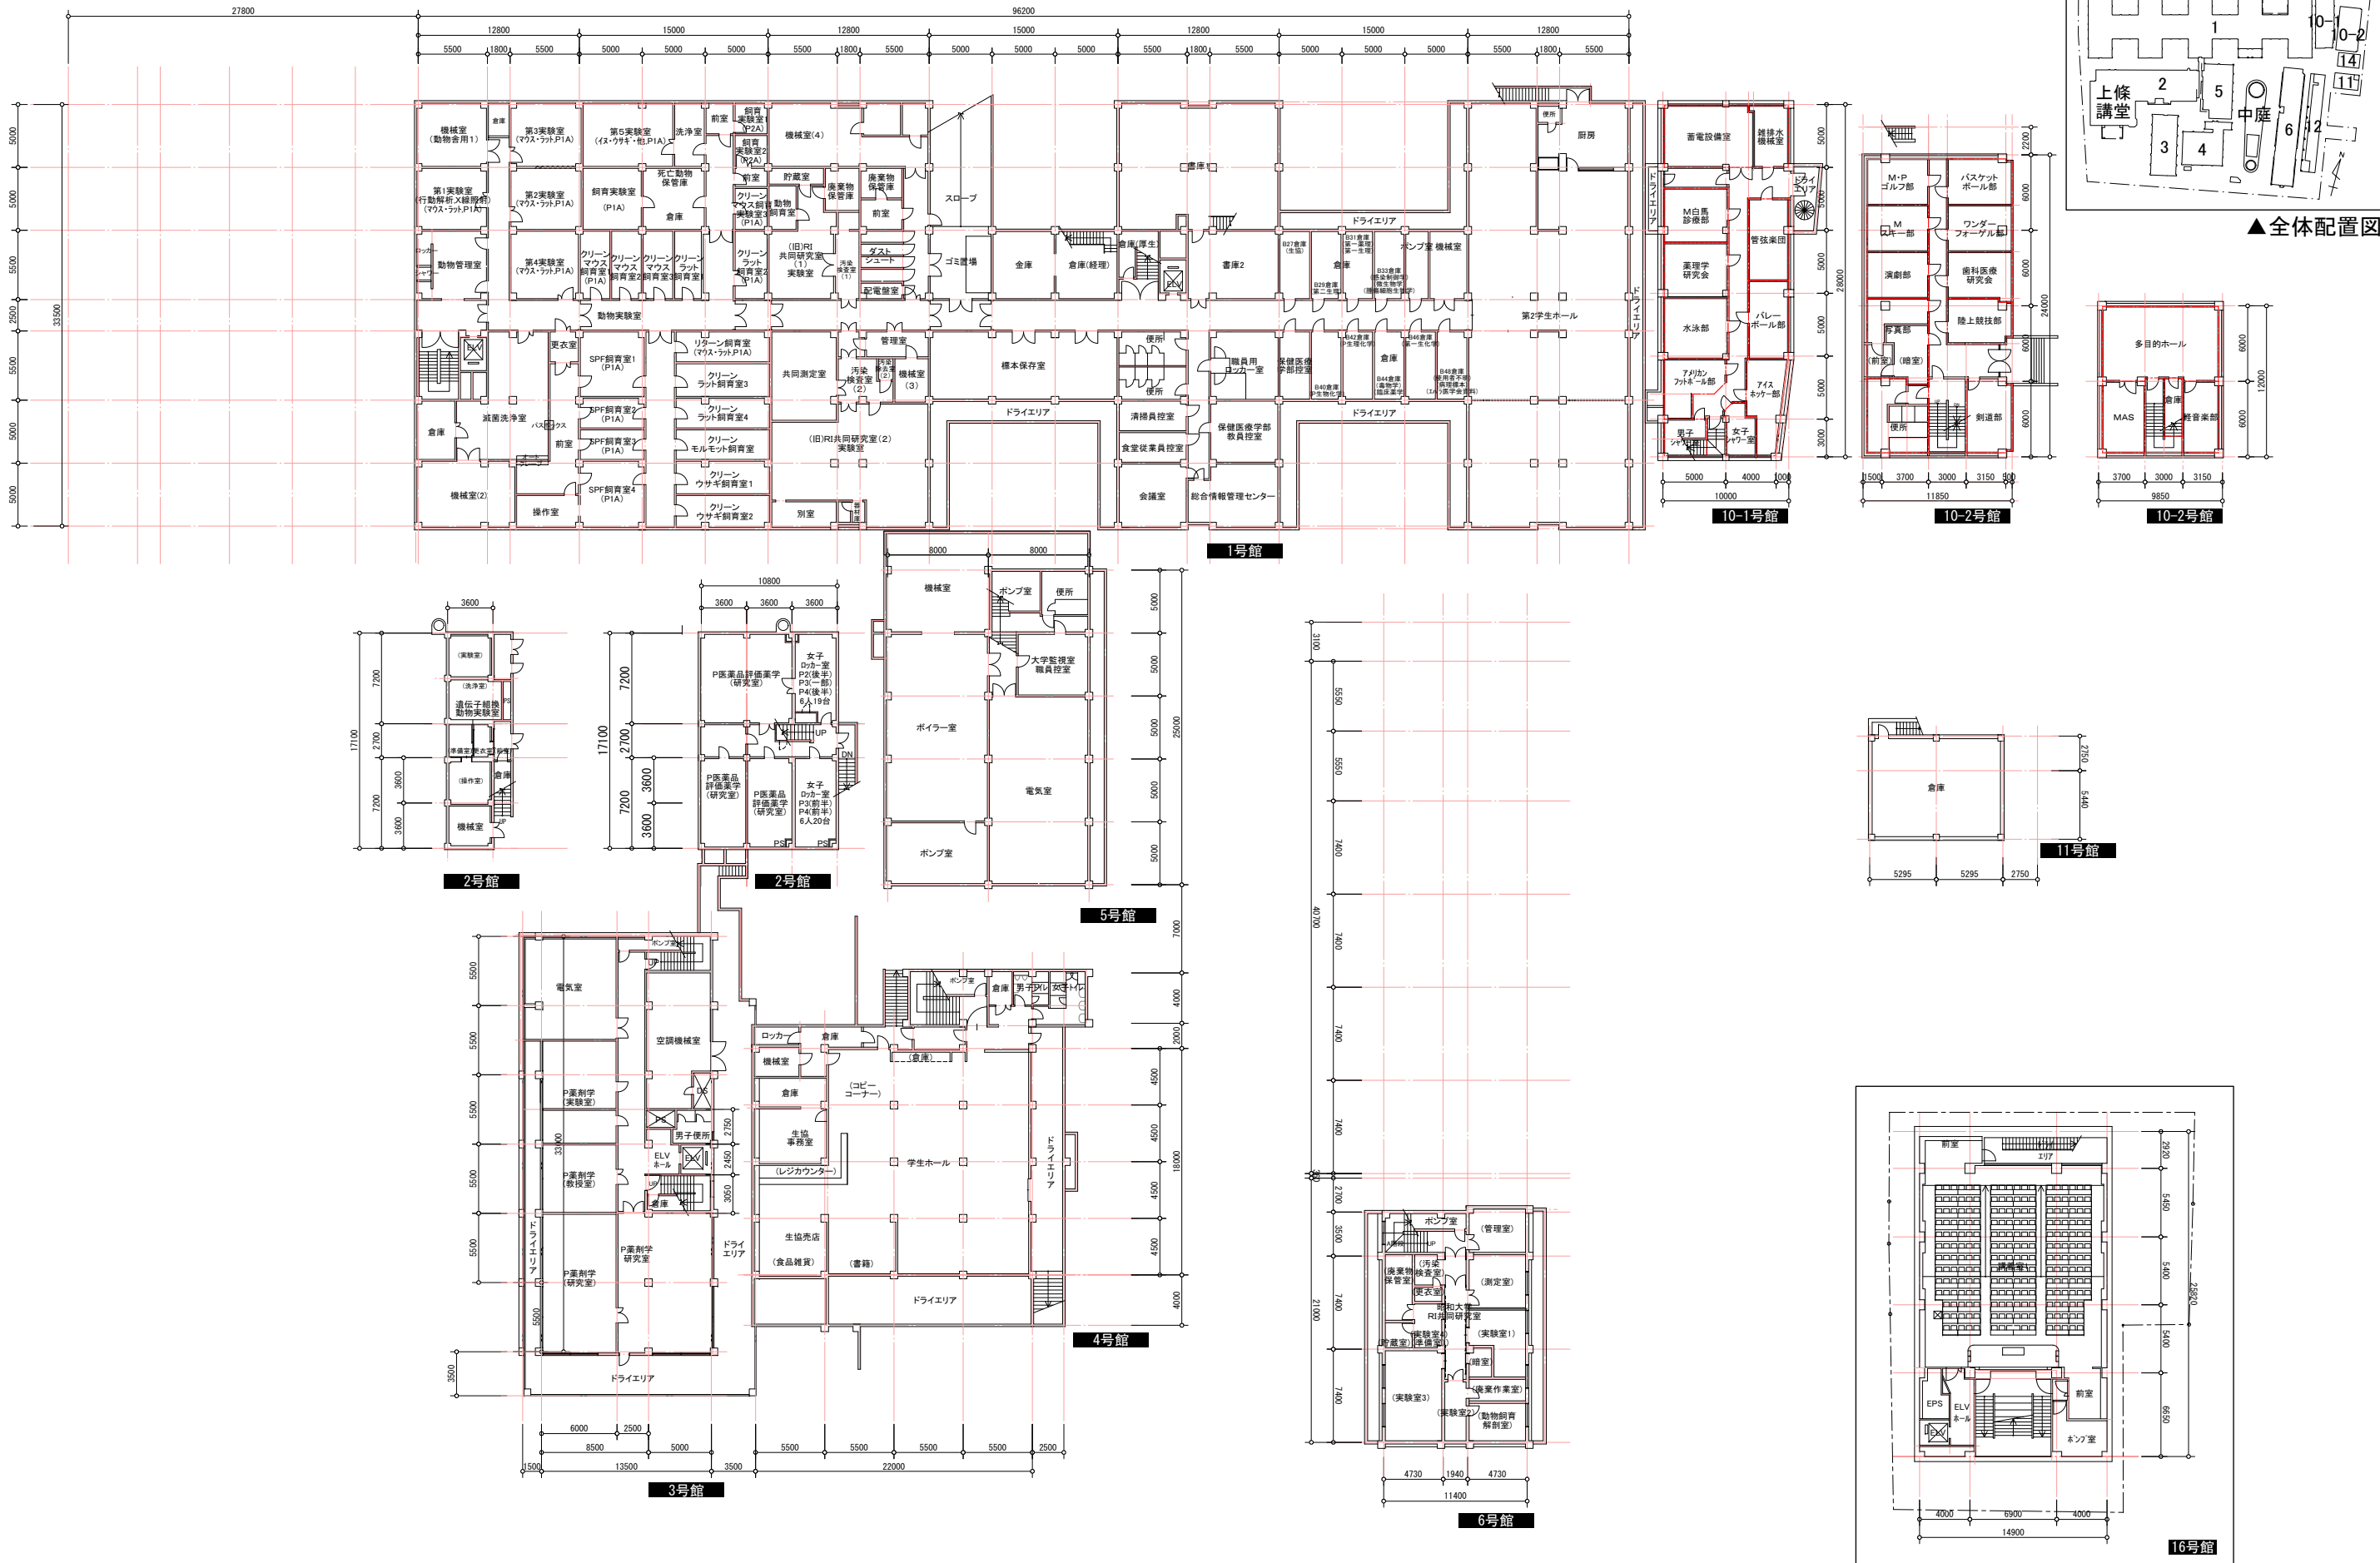


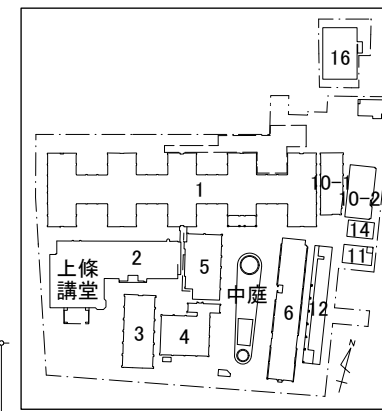


▲全体配置図

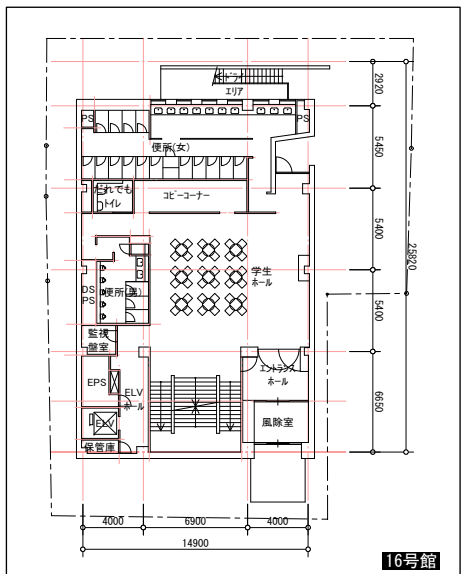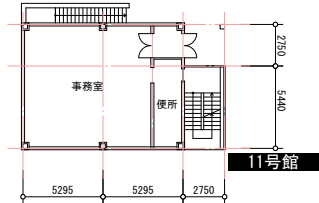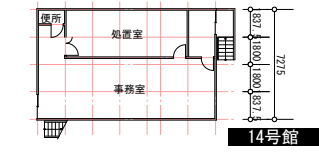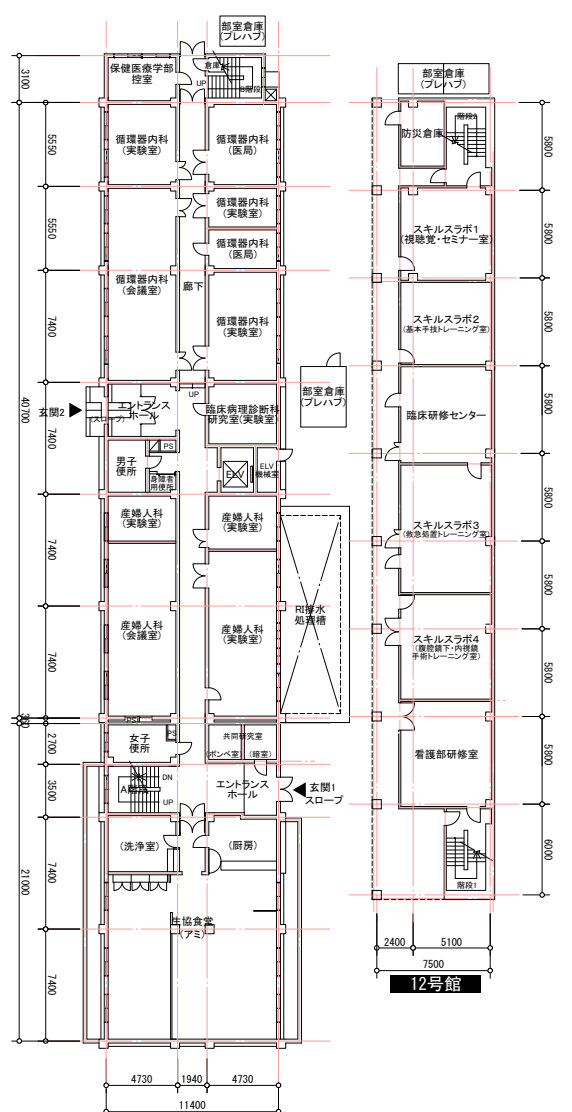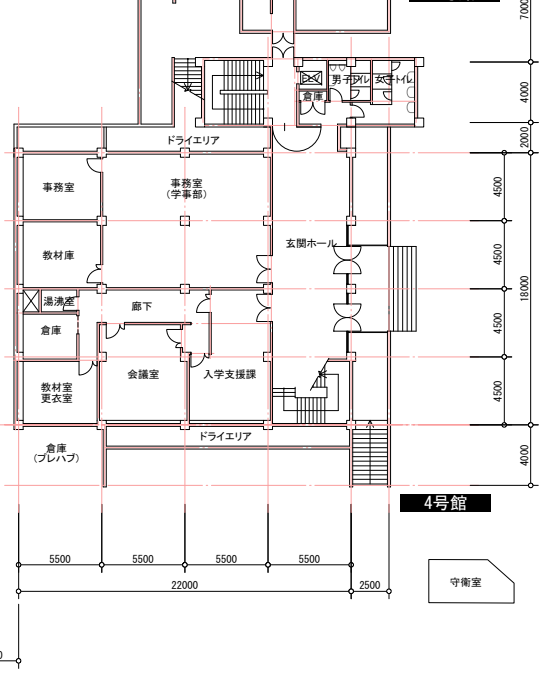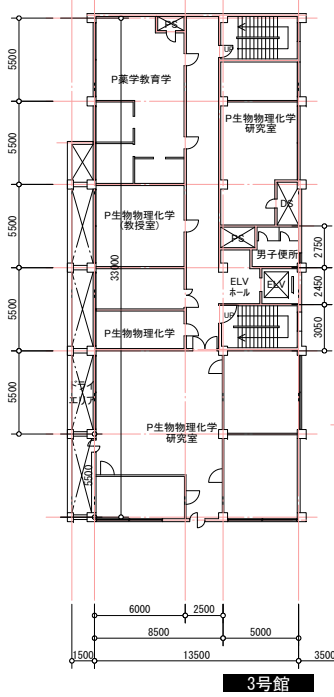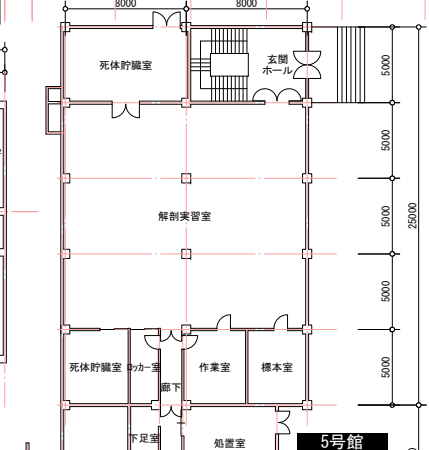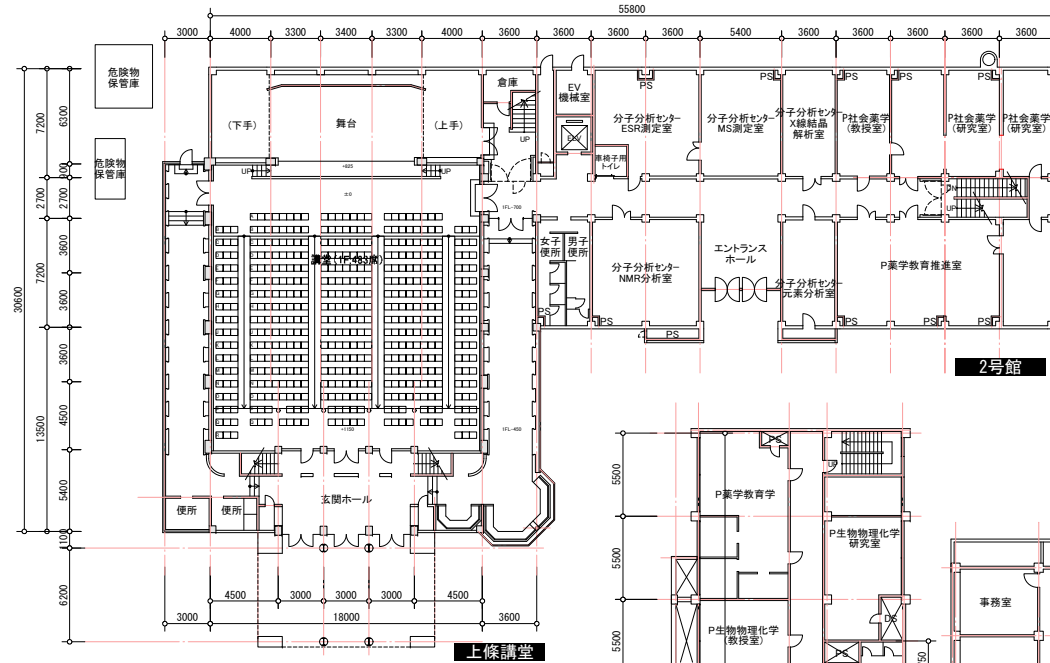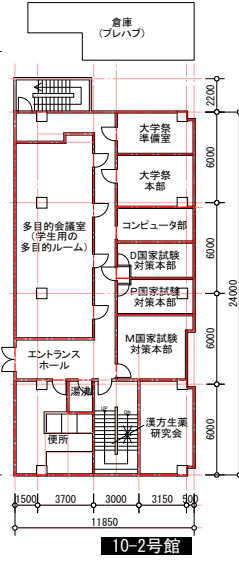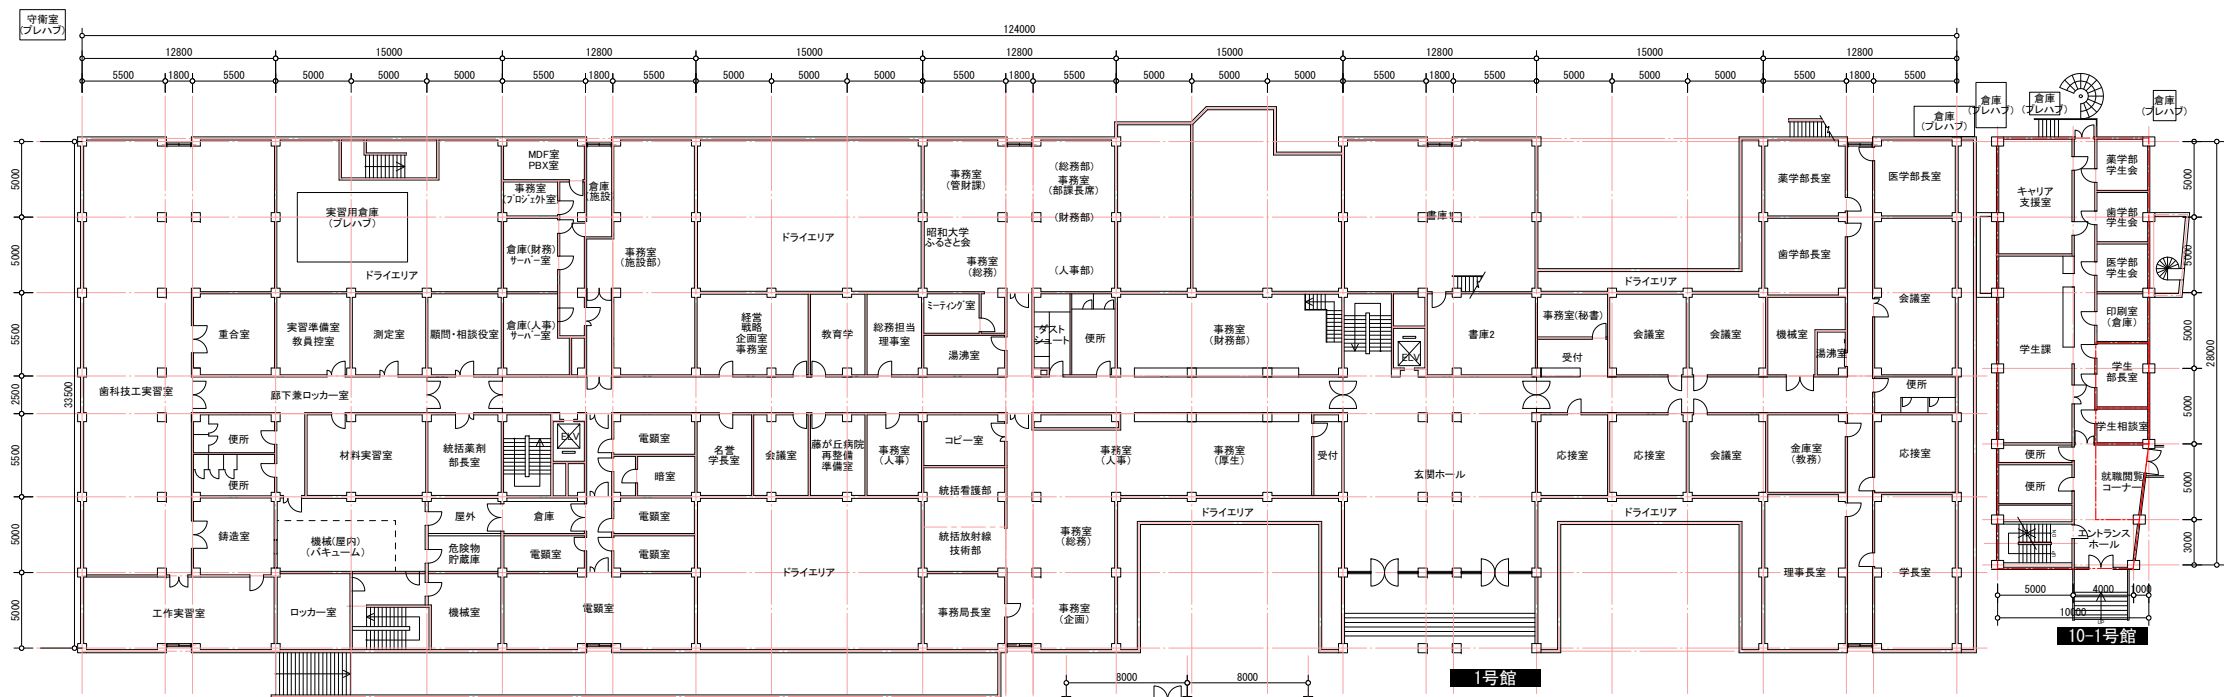

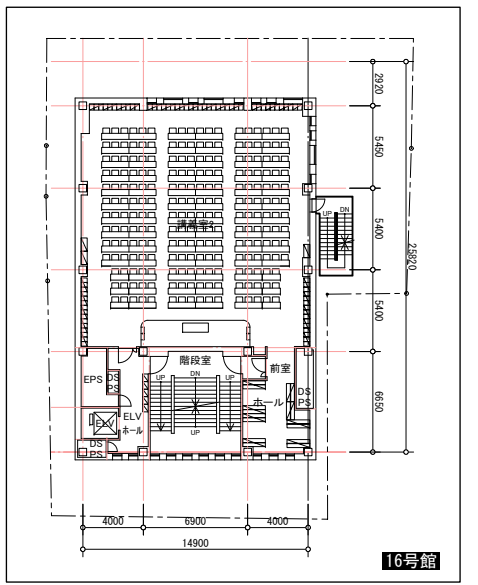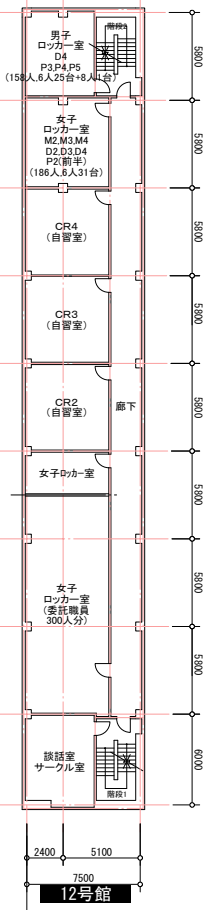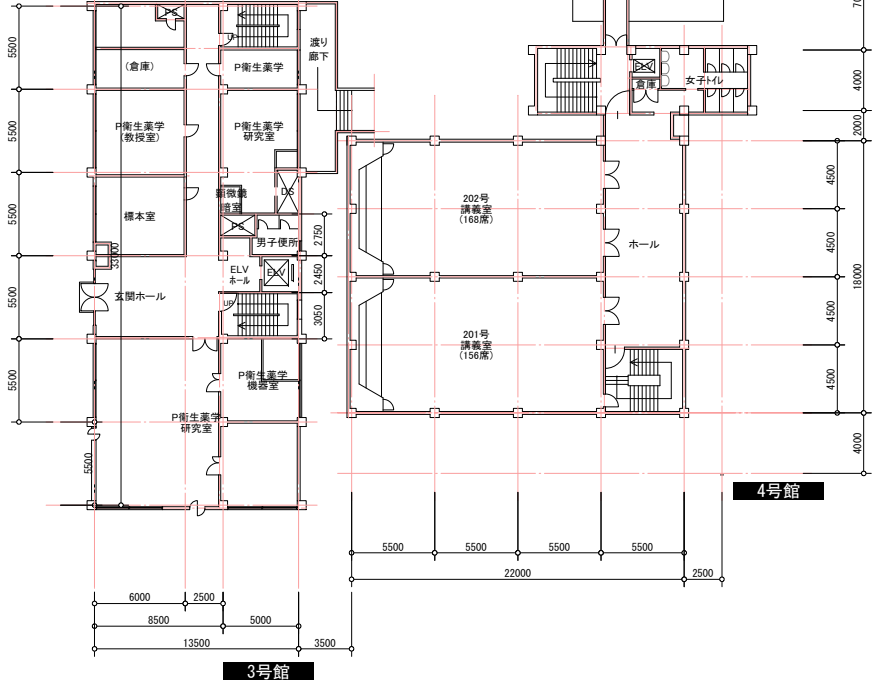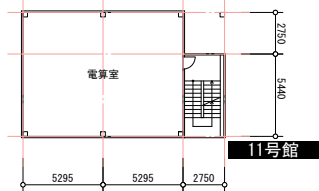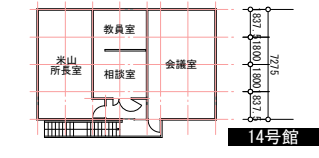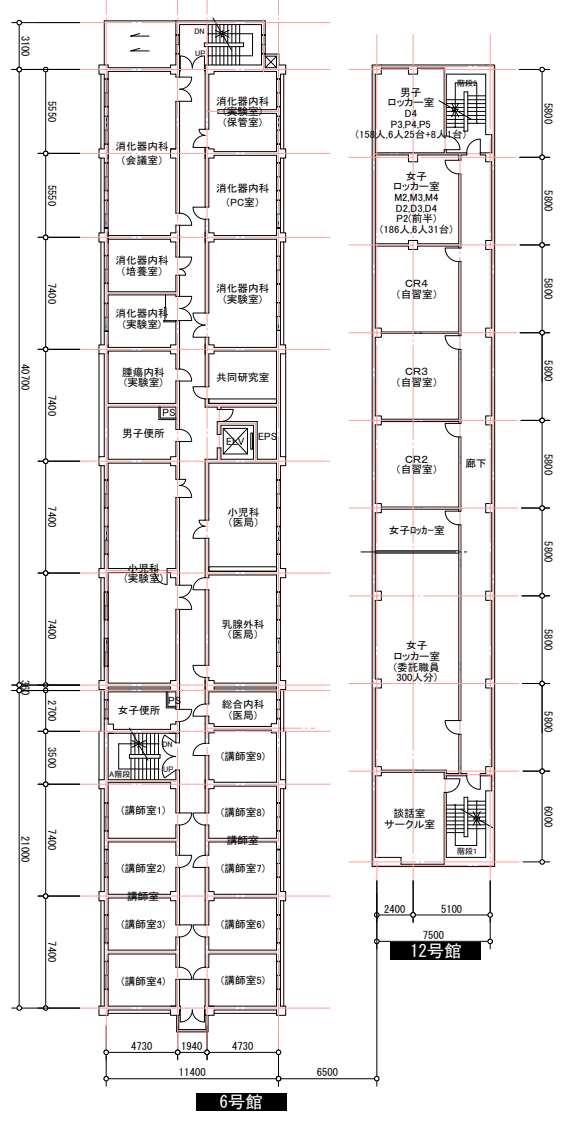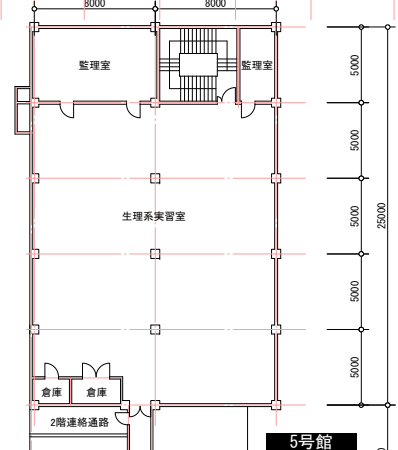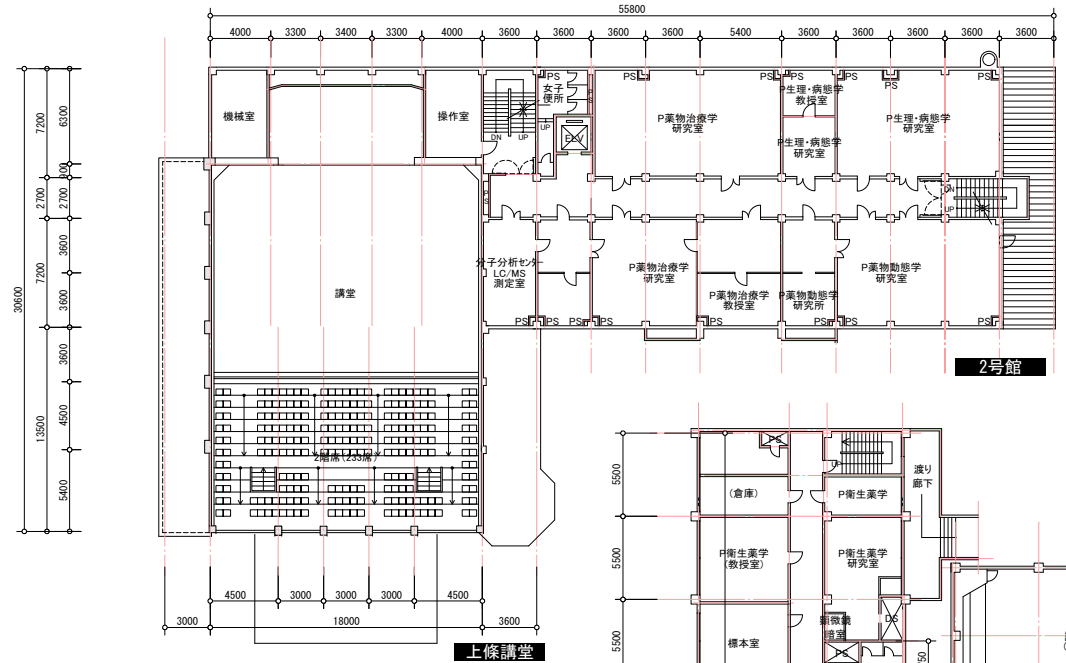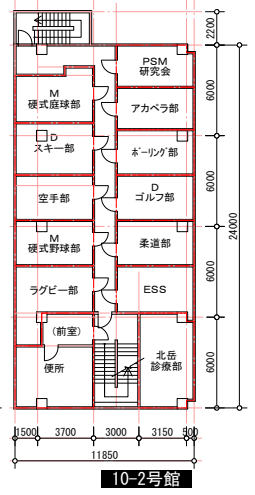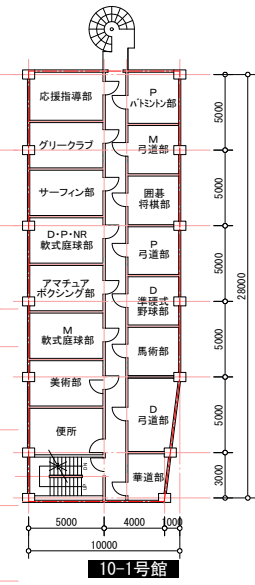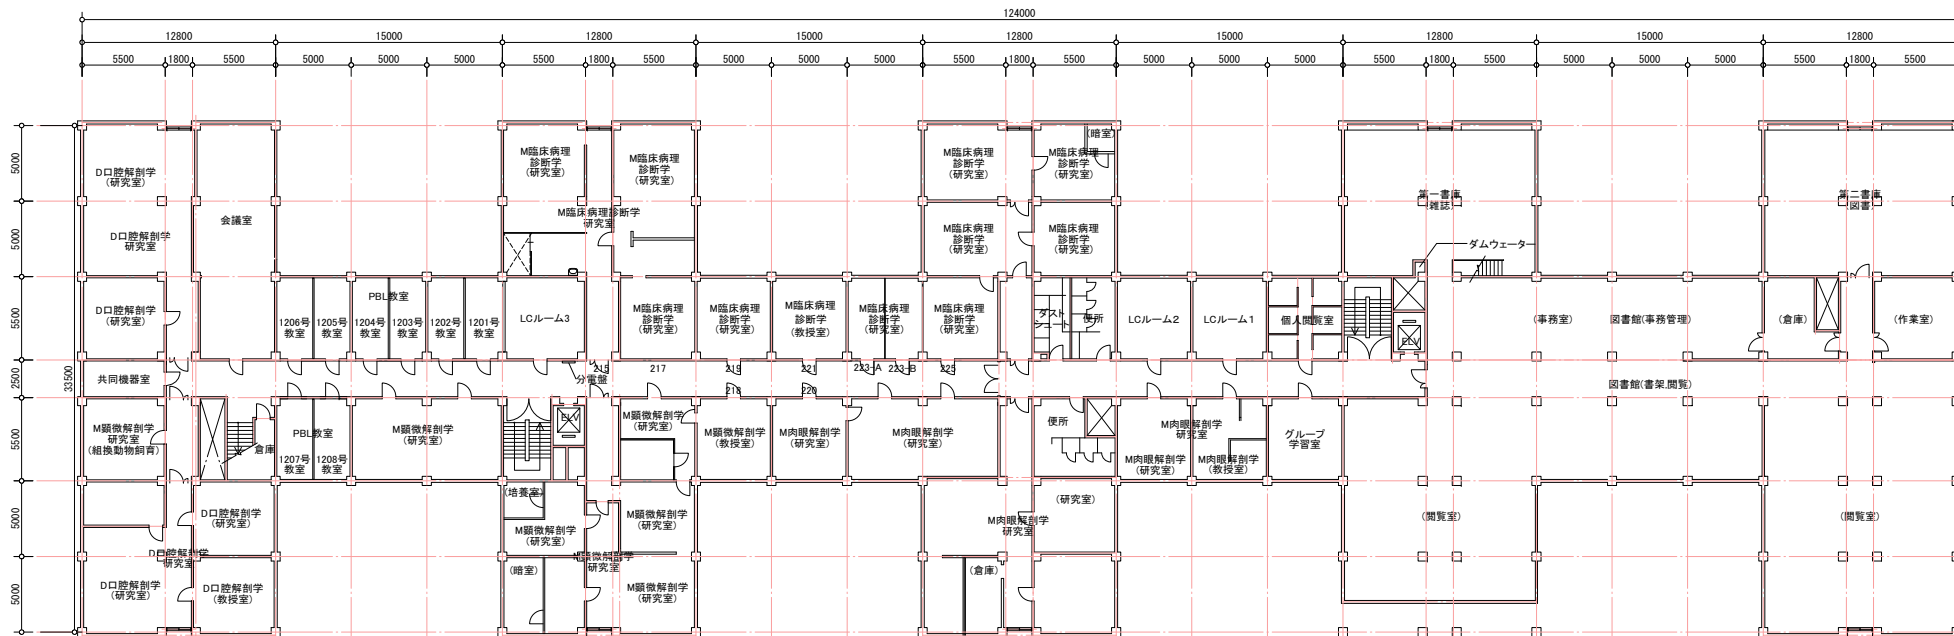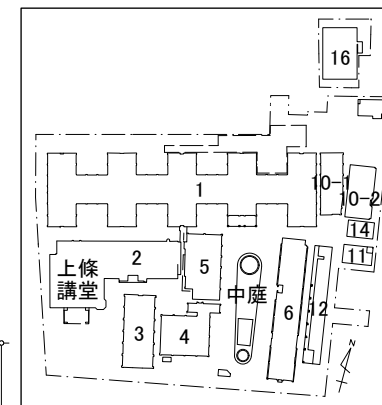


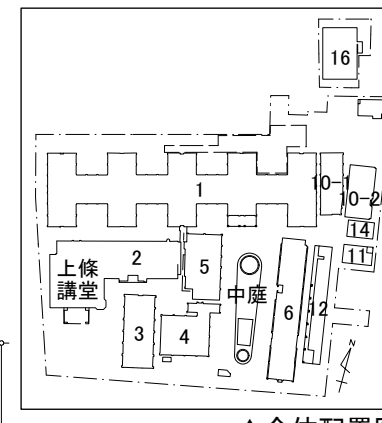


▲全体配置図

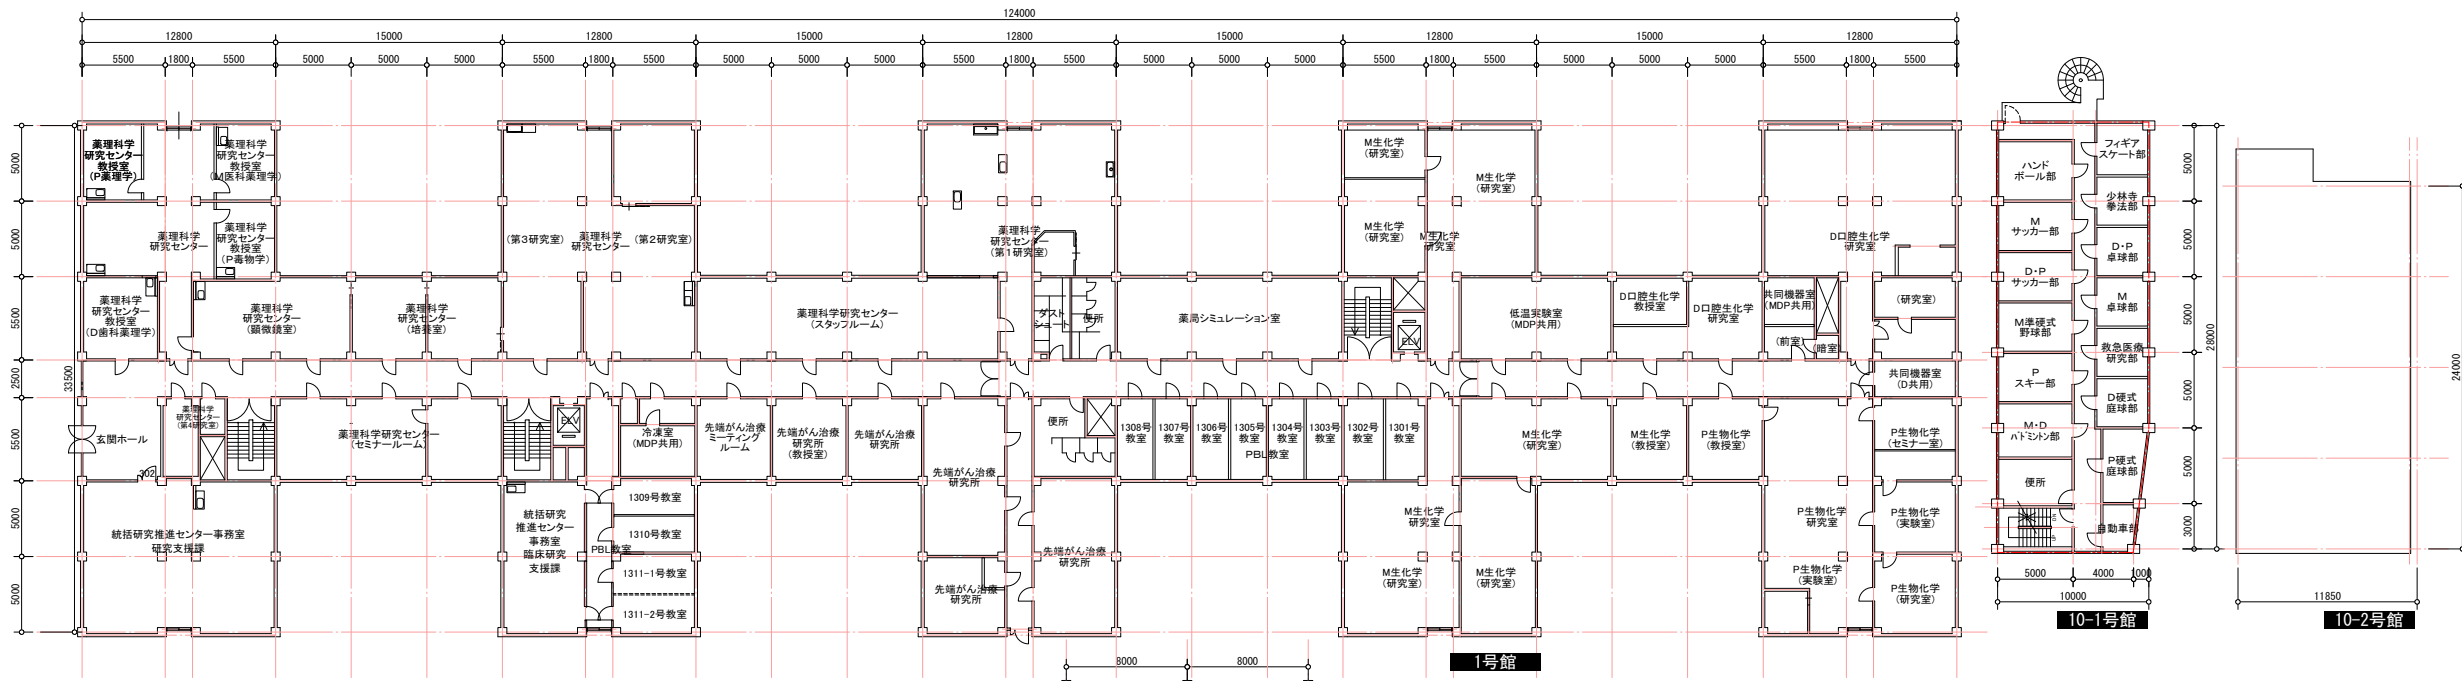


1号館

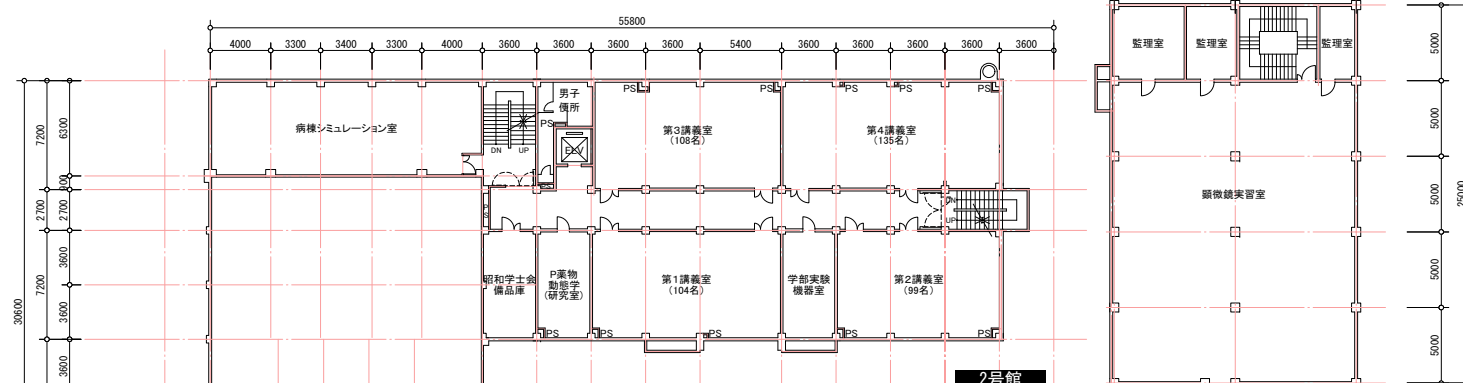

2号館

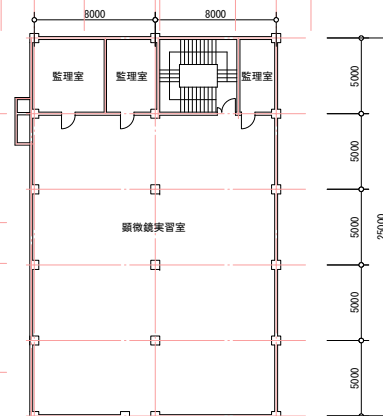


5号館

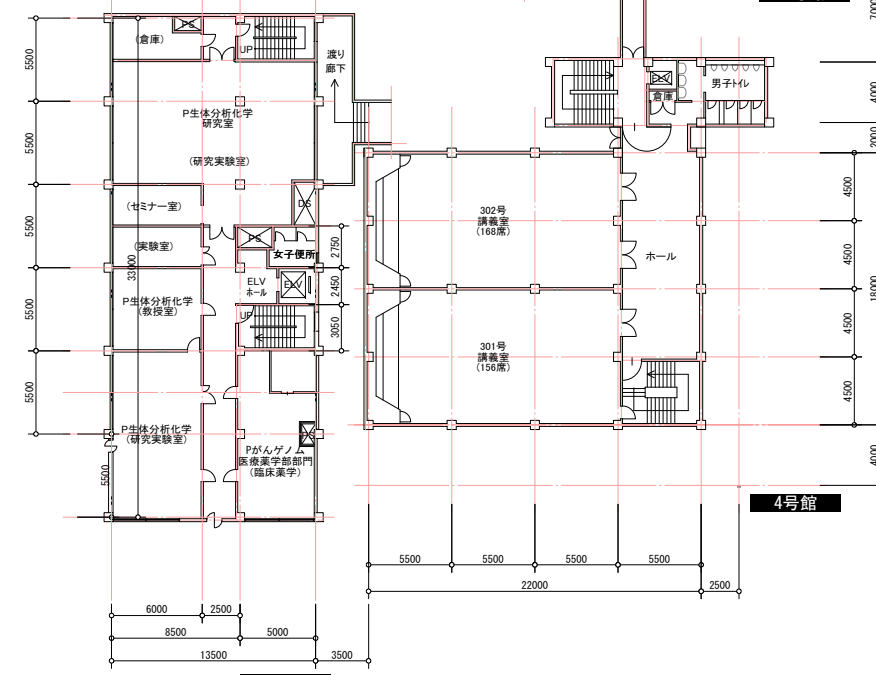


4号館


3号館

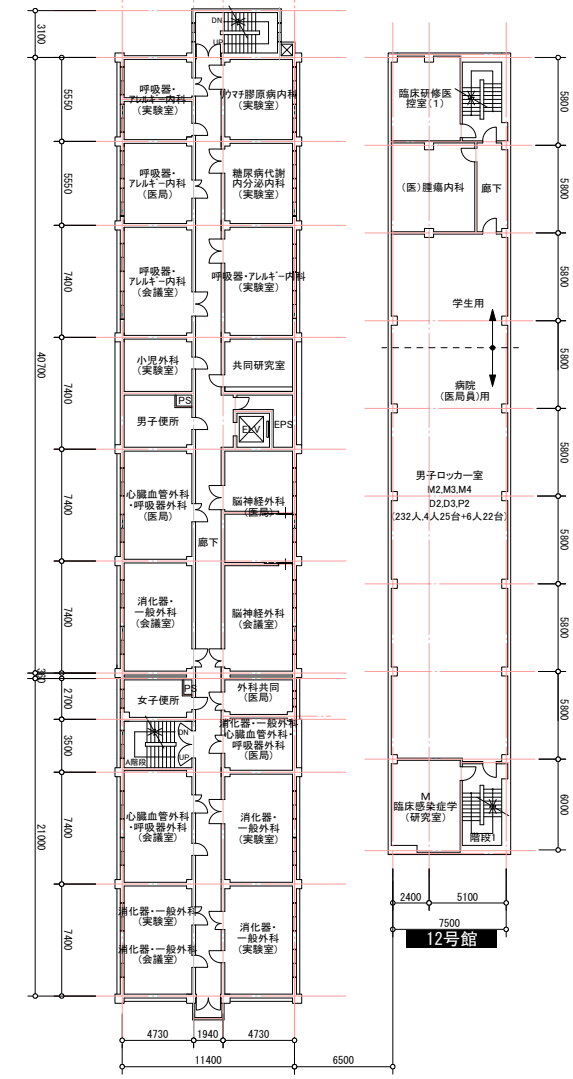


6号館

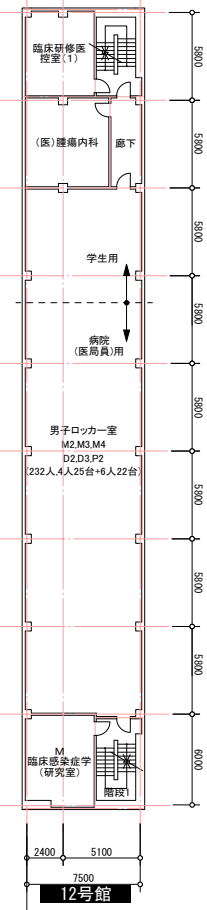


12号館

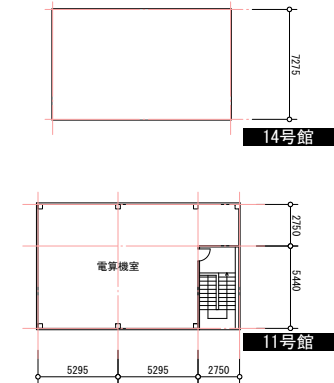


11号館

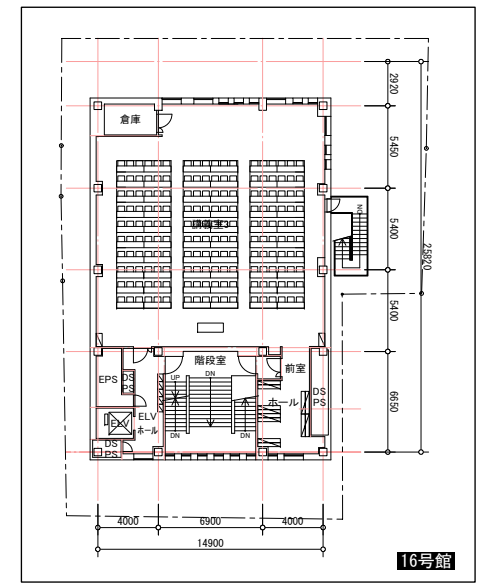


16号館

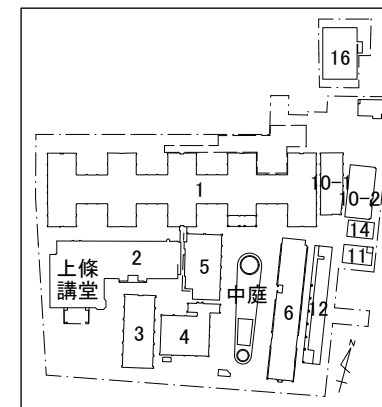


▲全体配置図

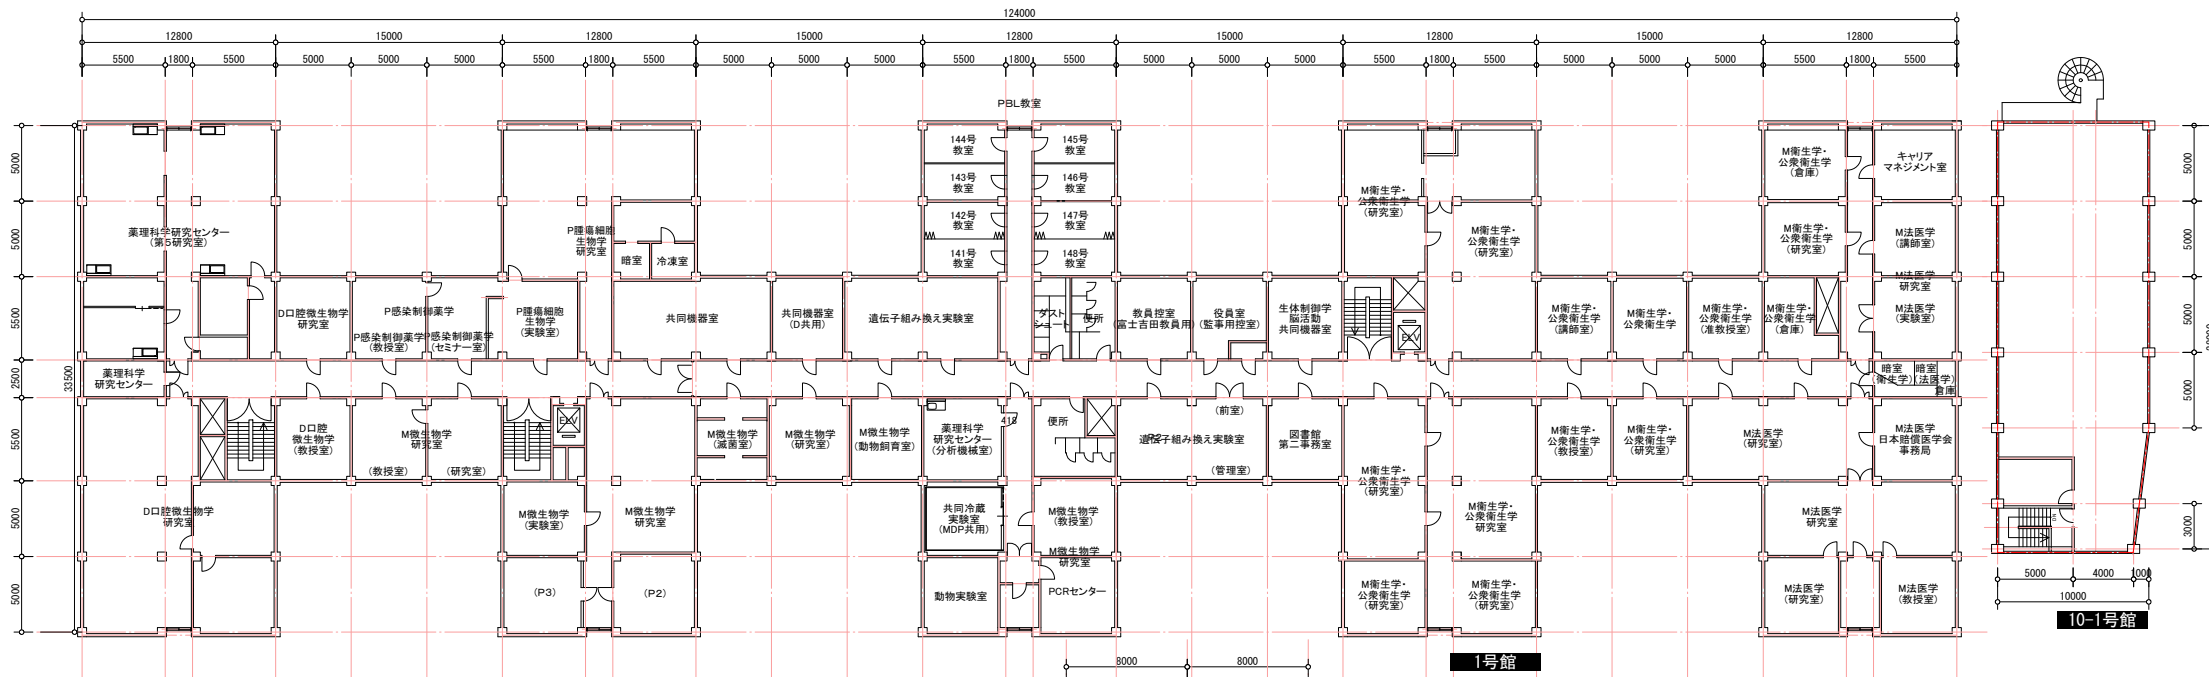


10-1号館

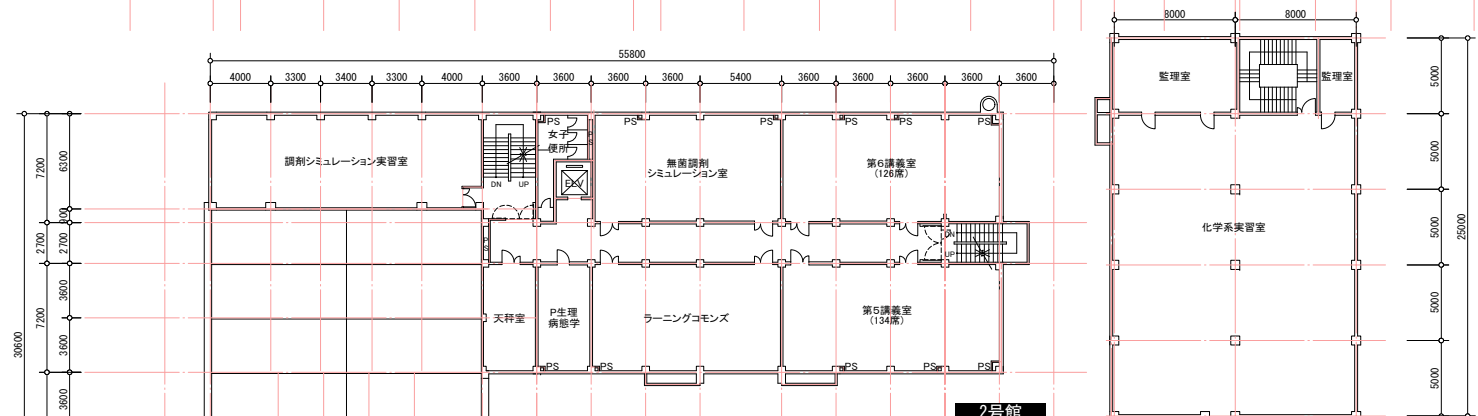



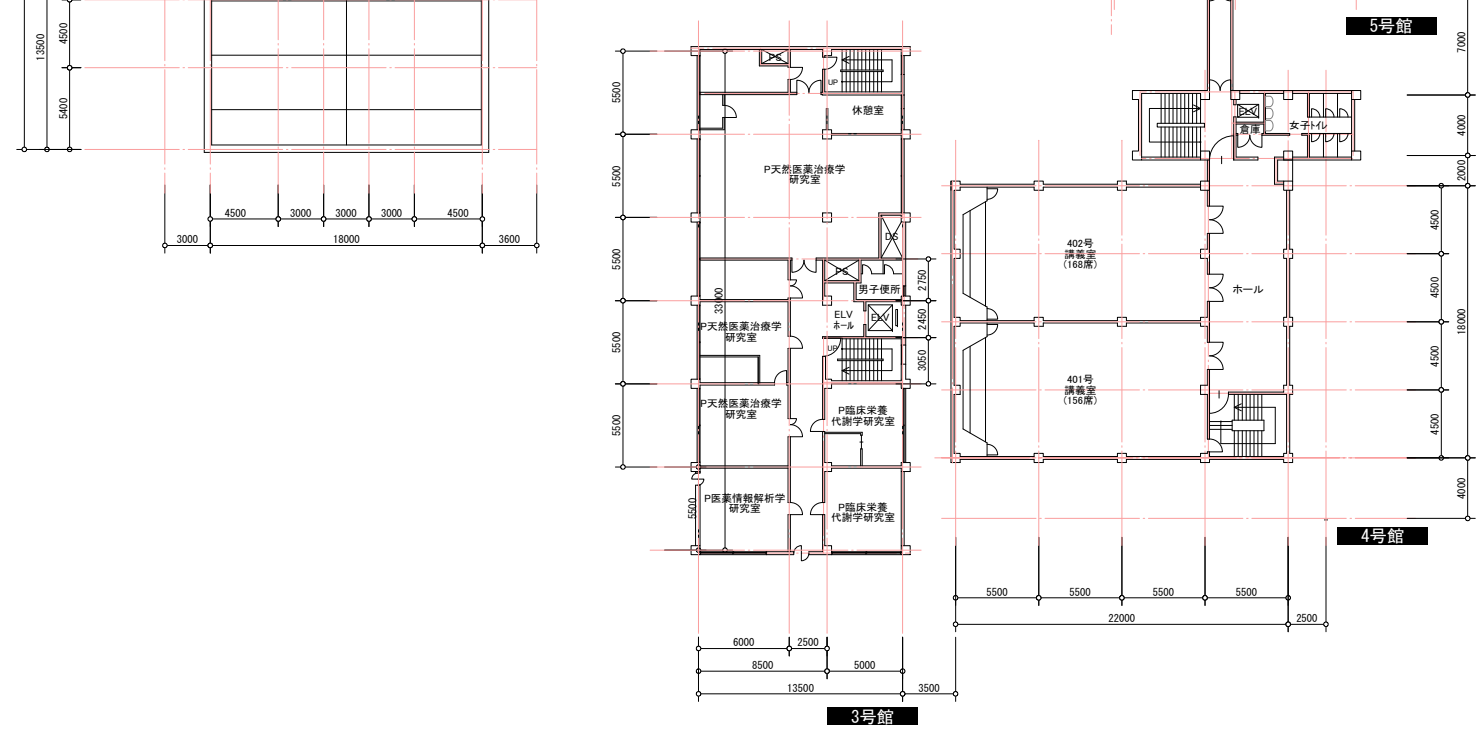


2号館

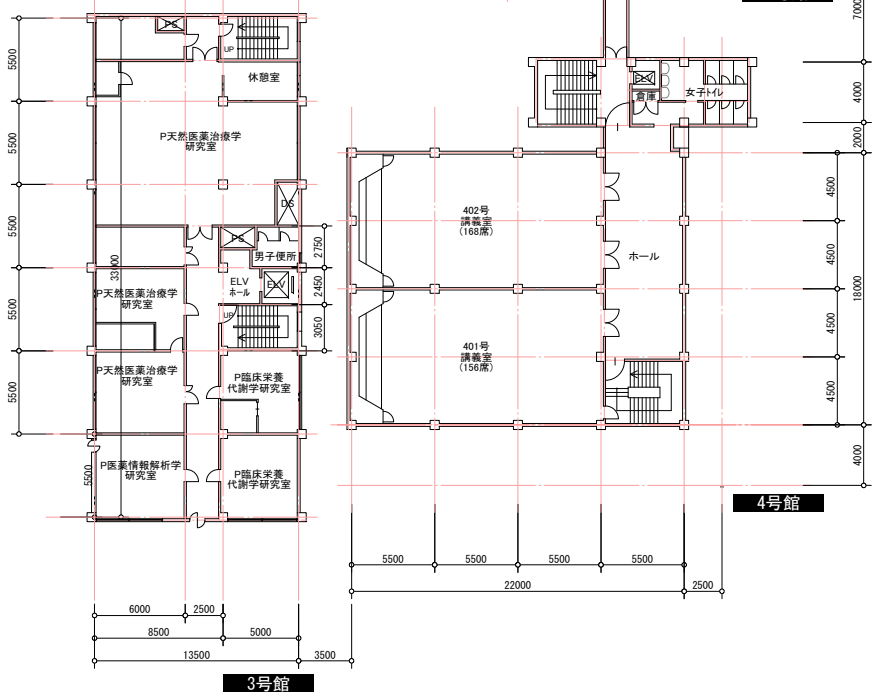


3号館

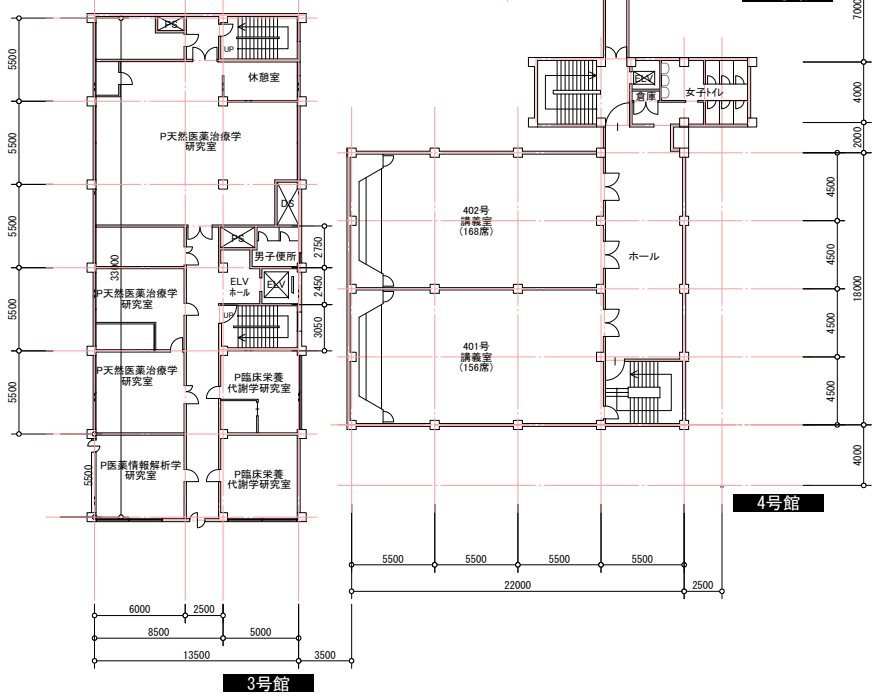


4号館

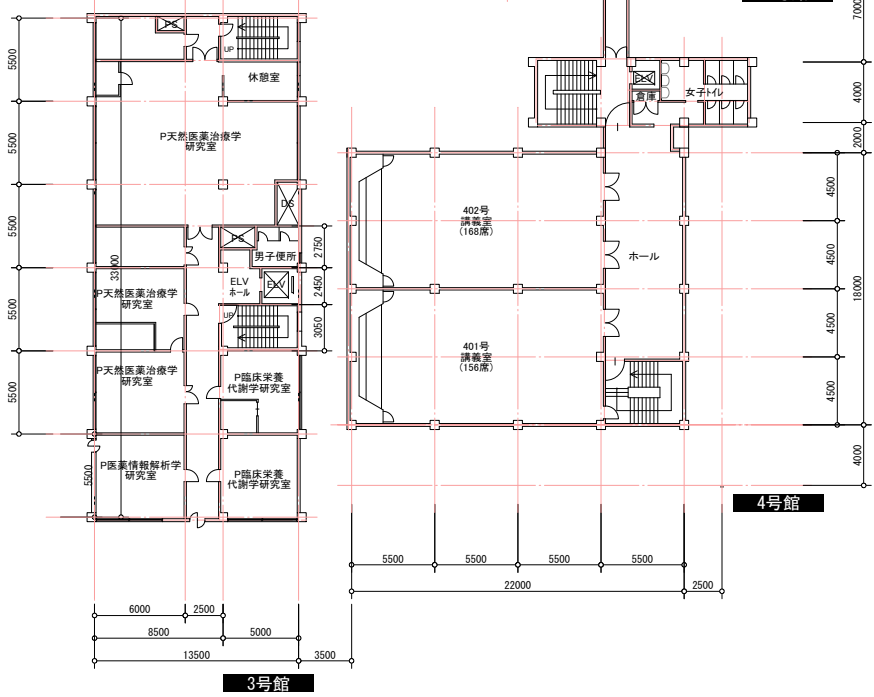


5号館

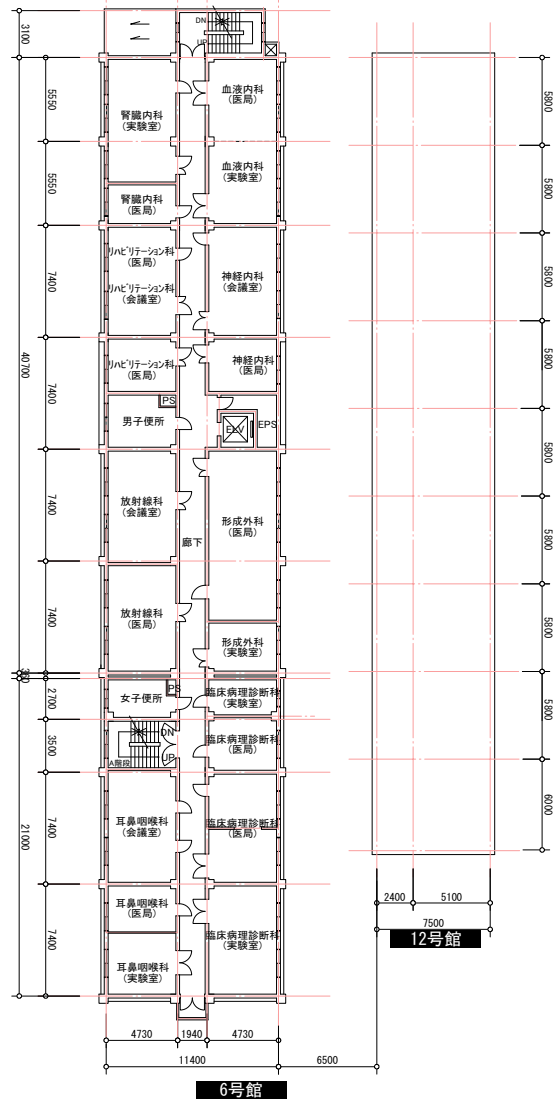


6号館

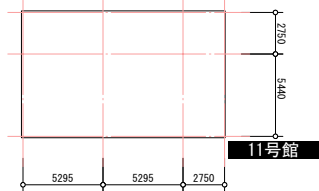


11号館






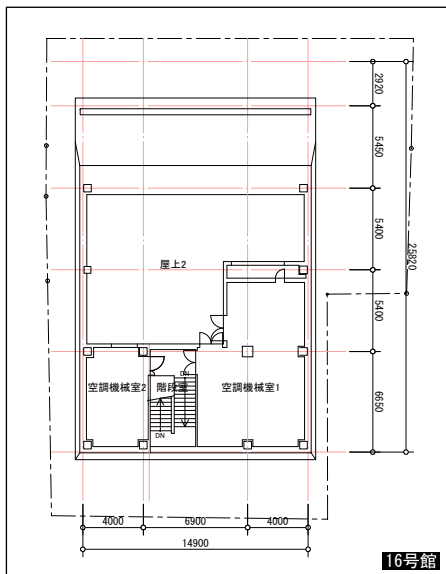



16号館

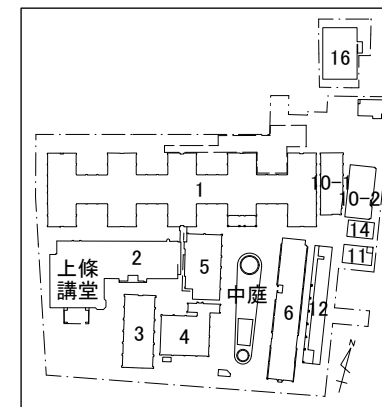


▲全体配置図

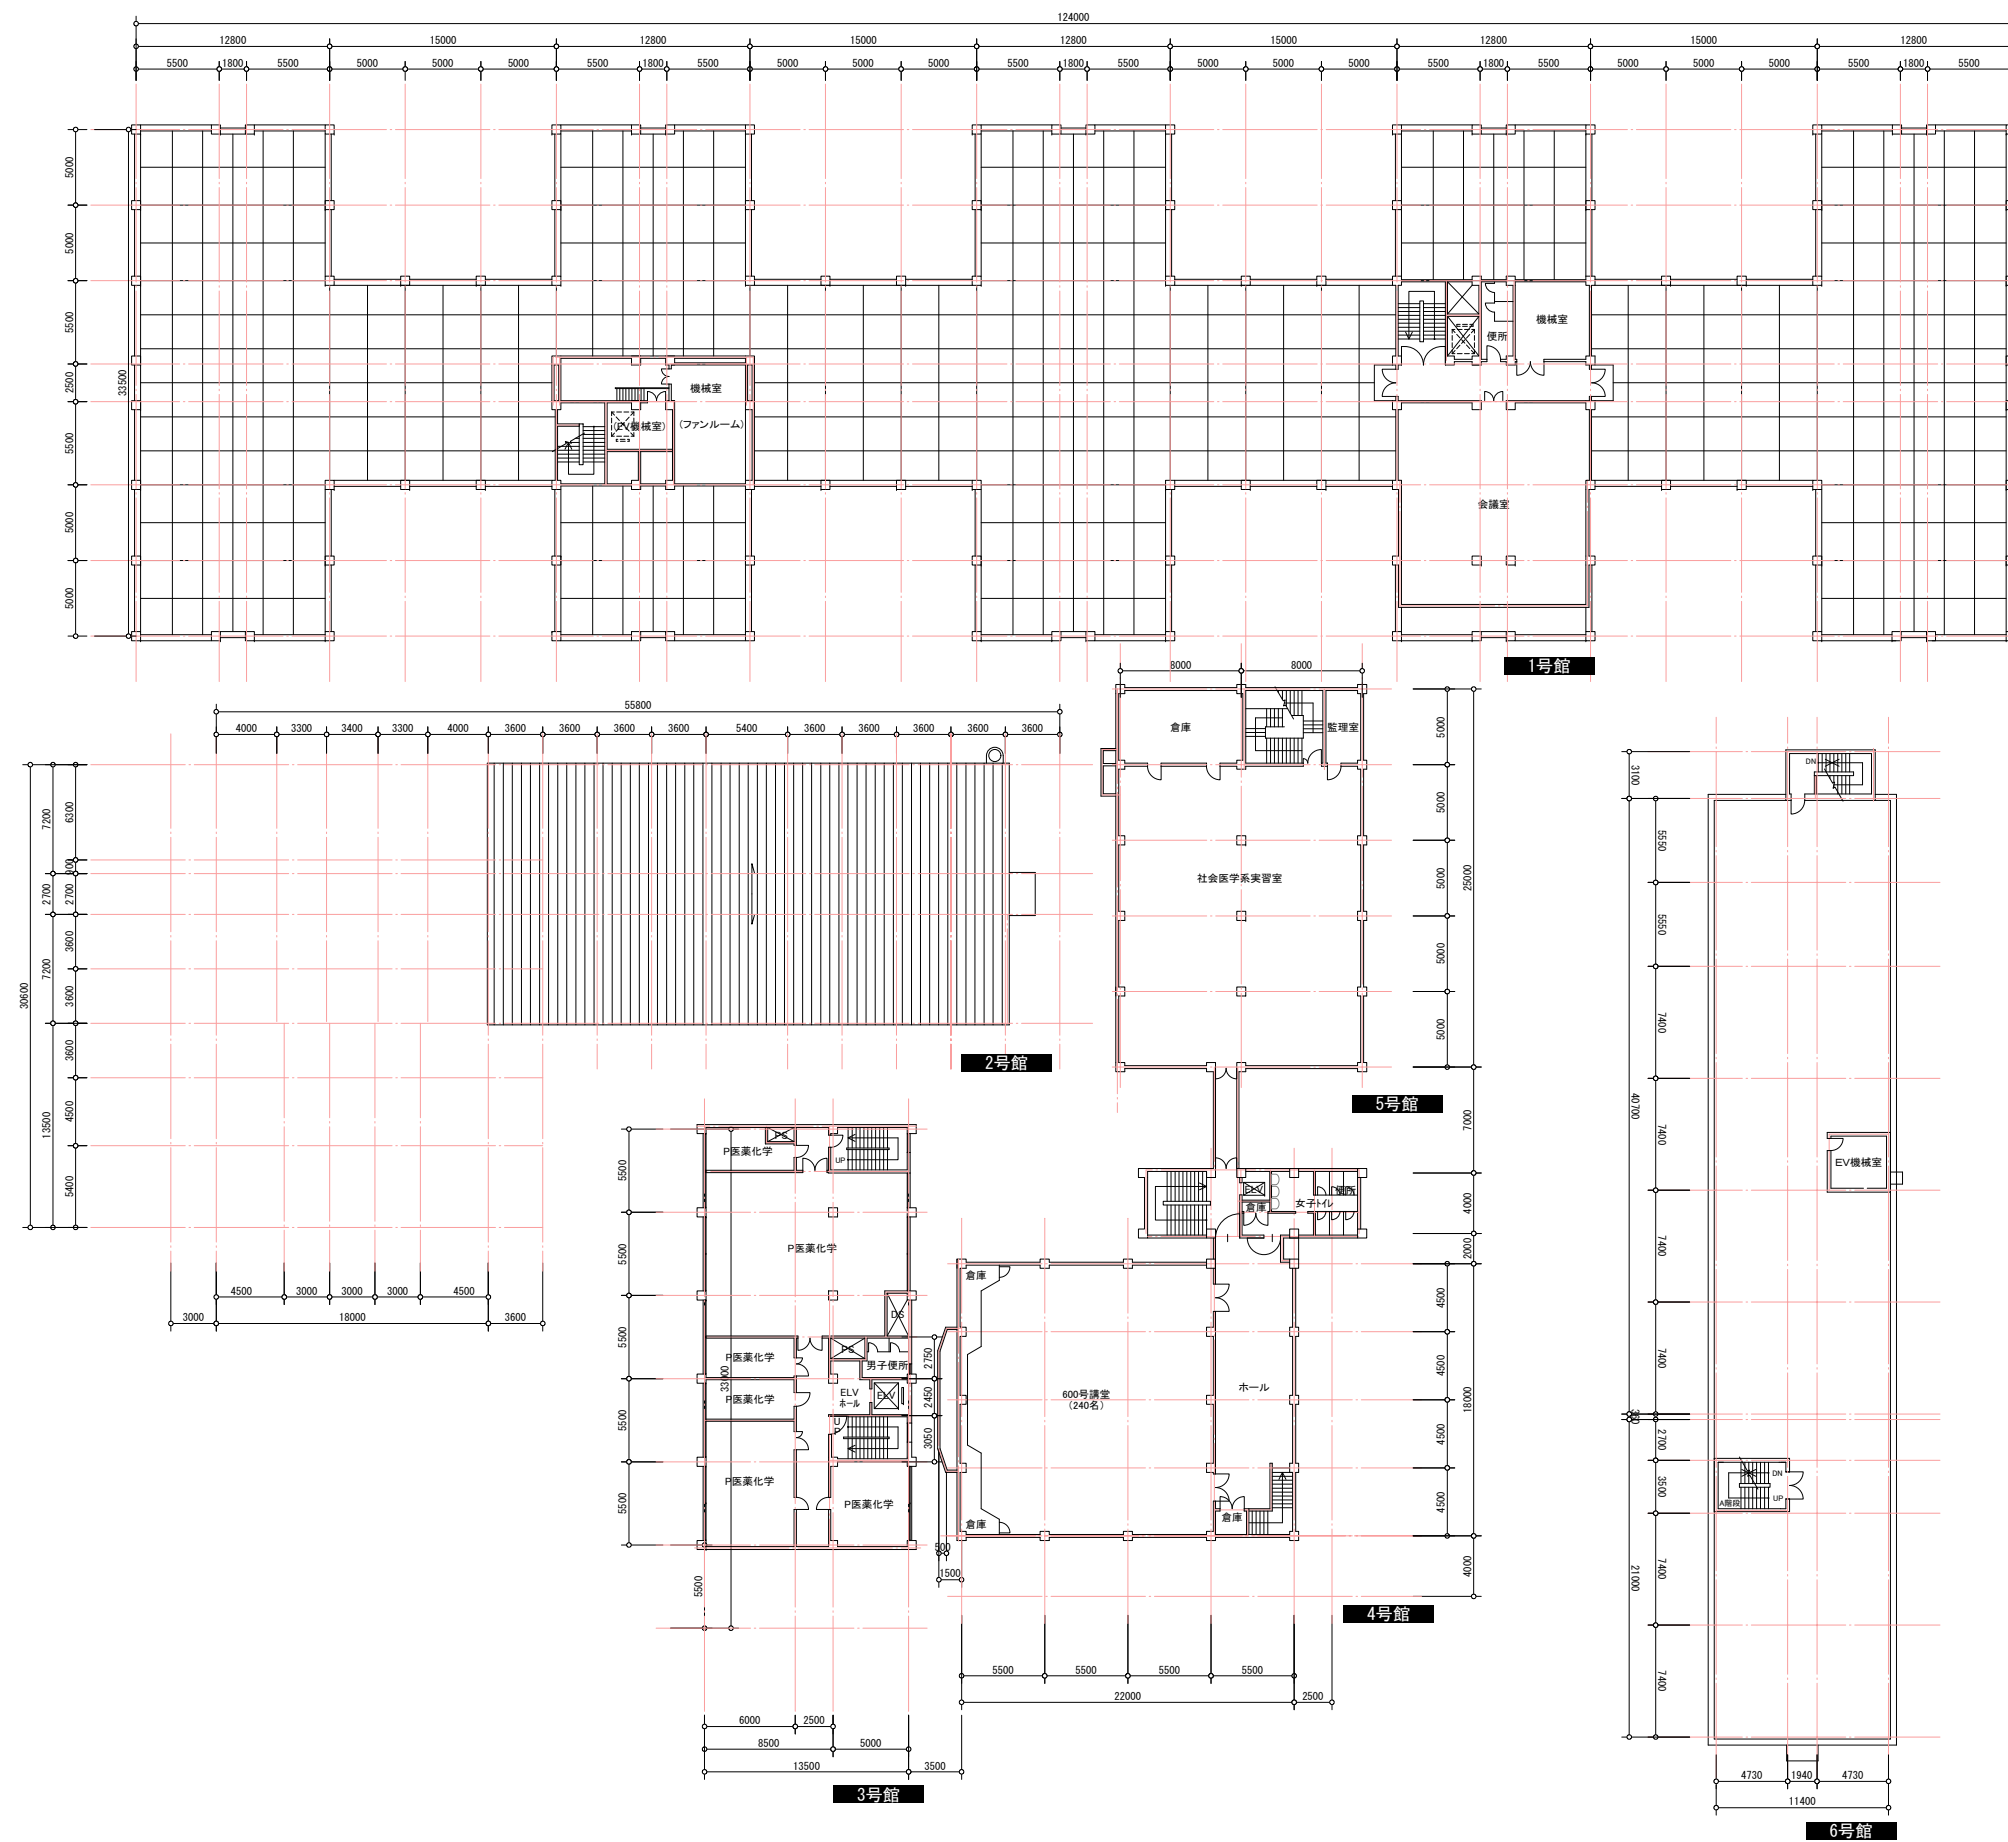

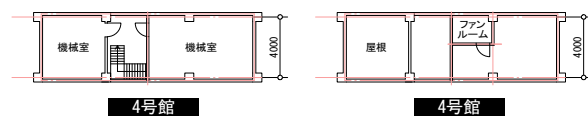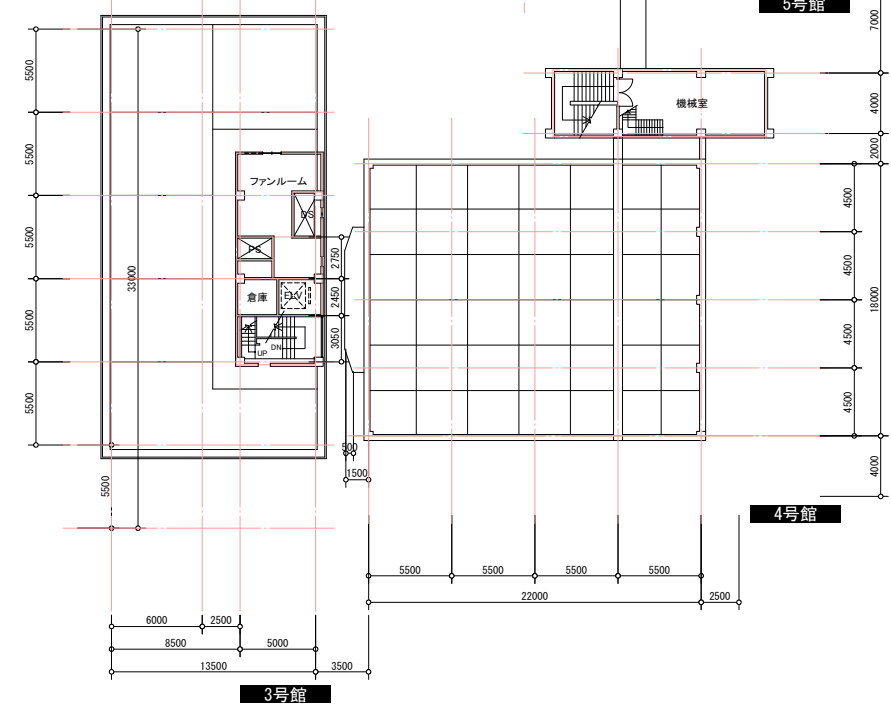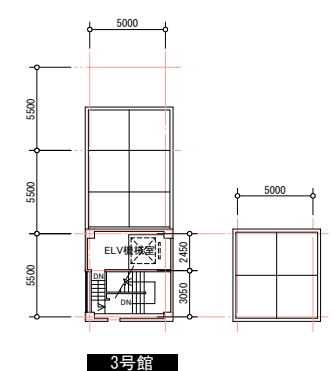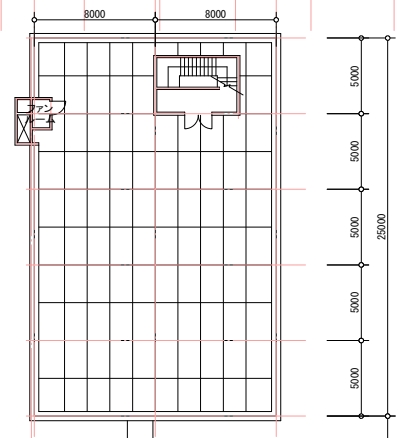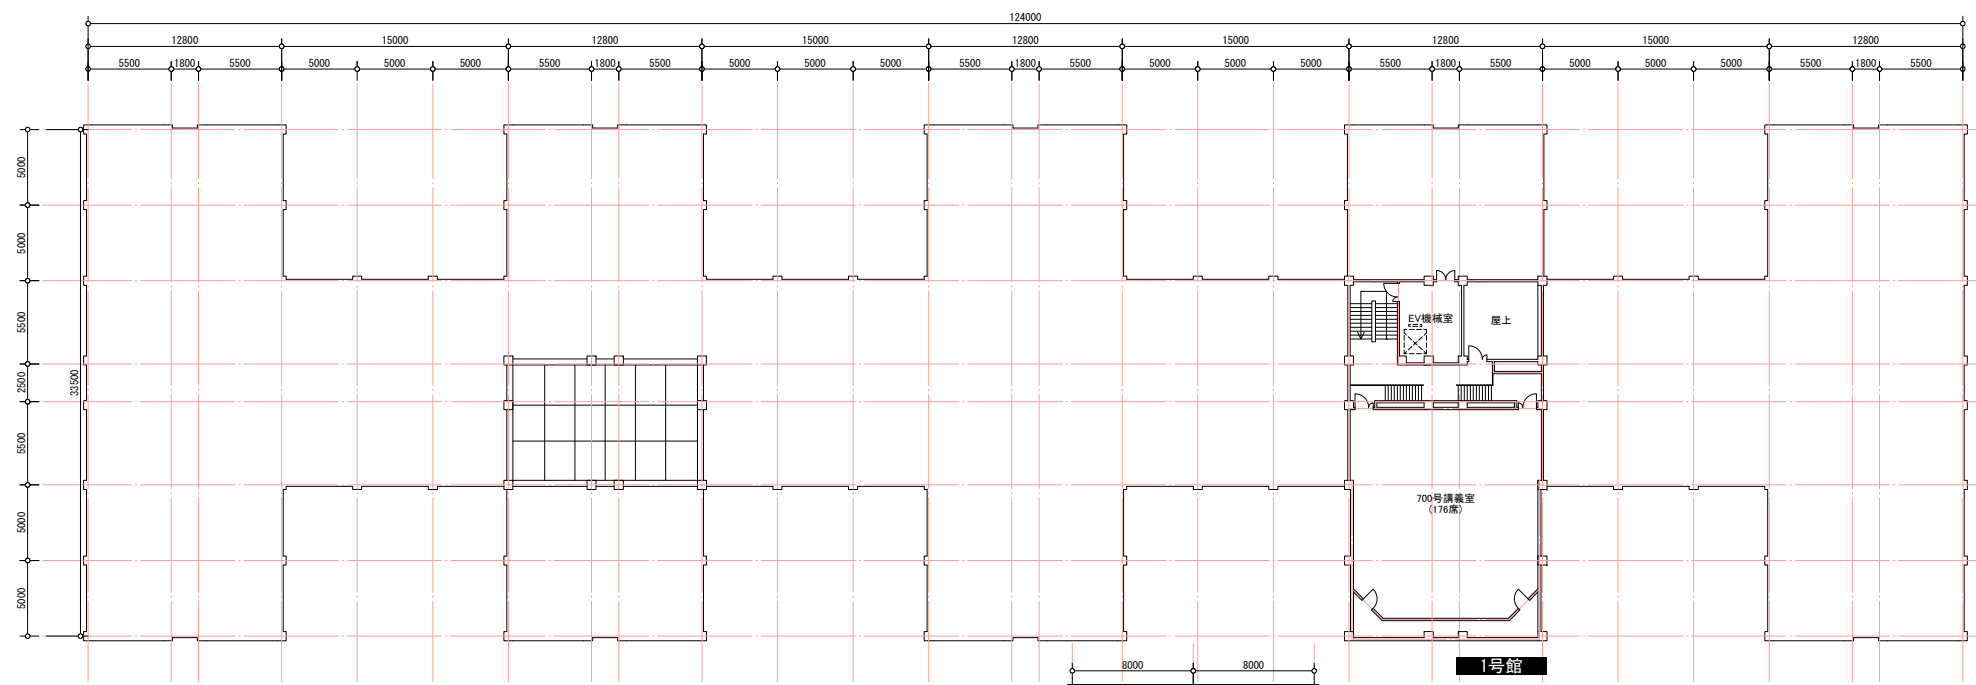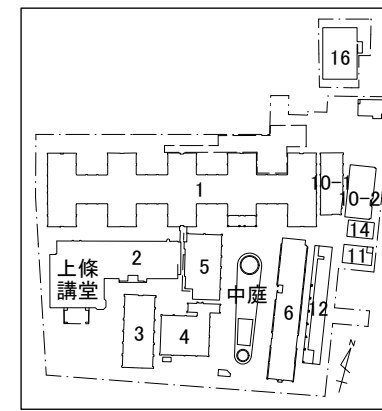


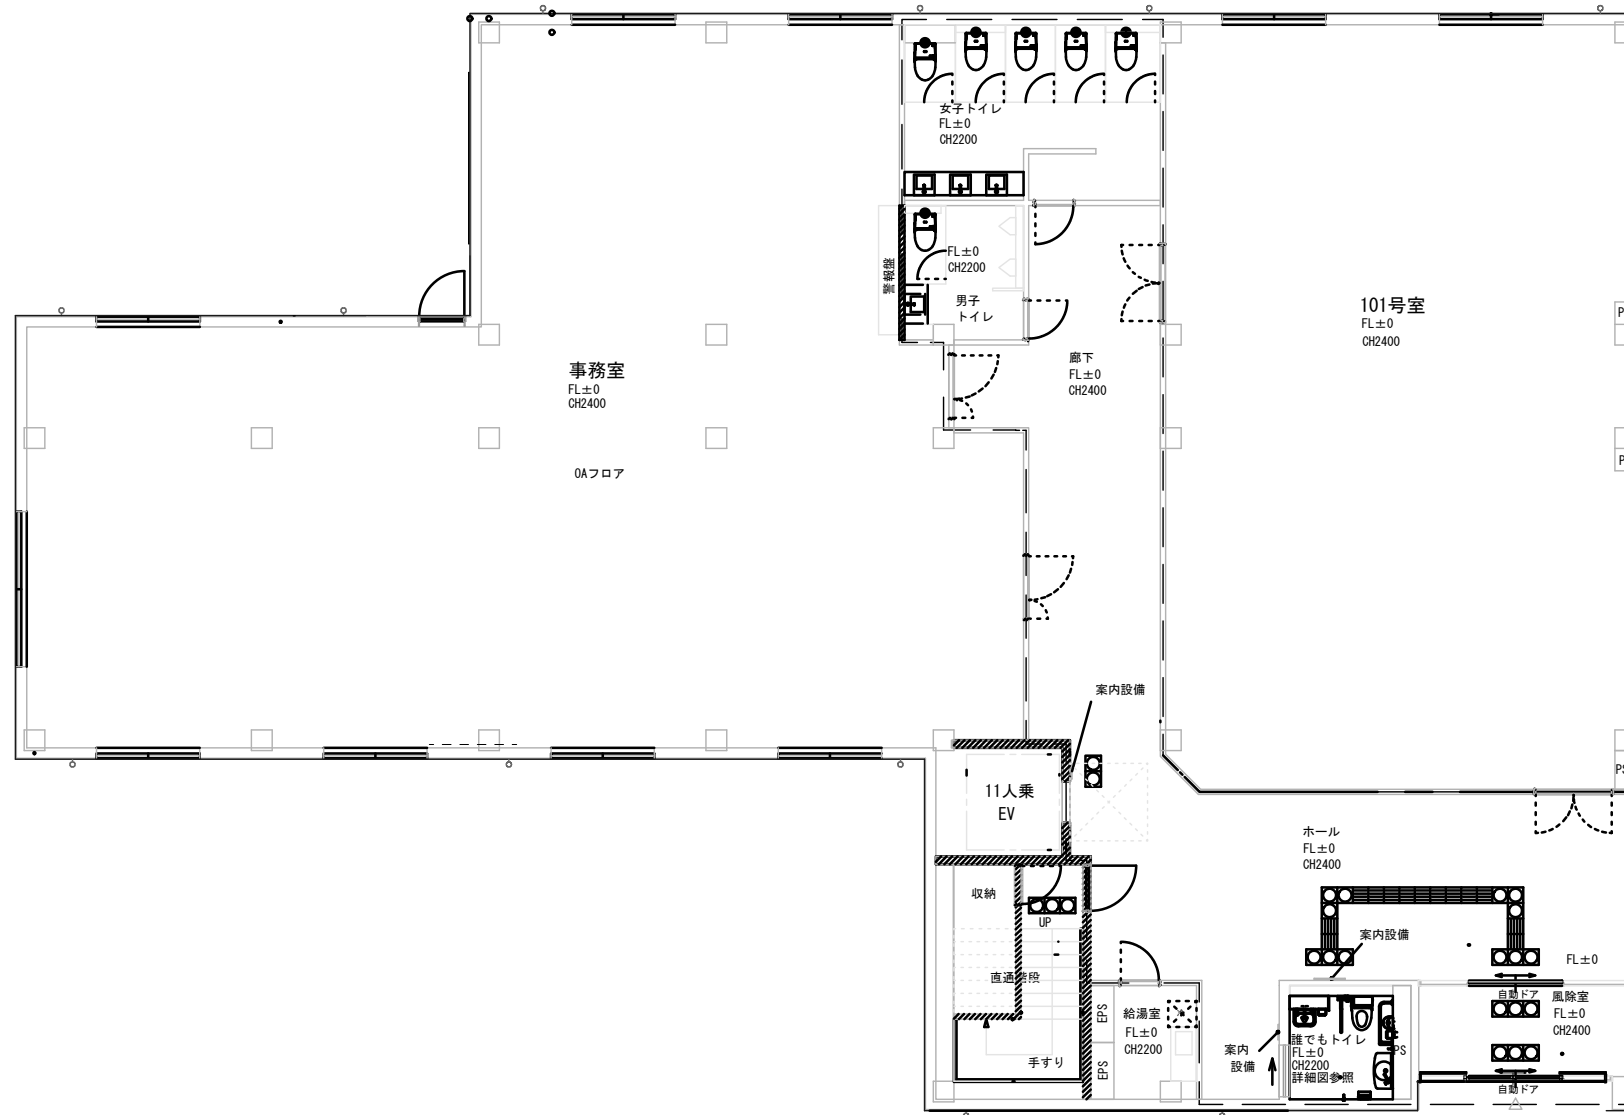

1階平面図

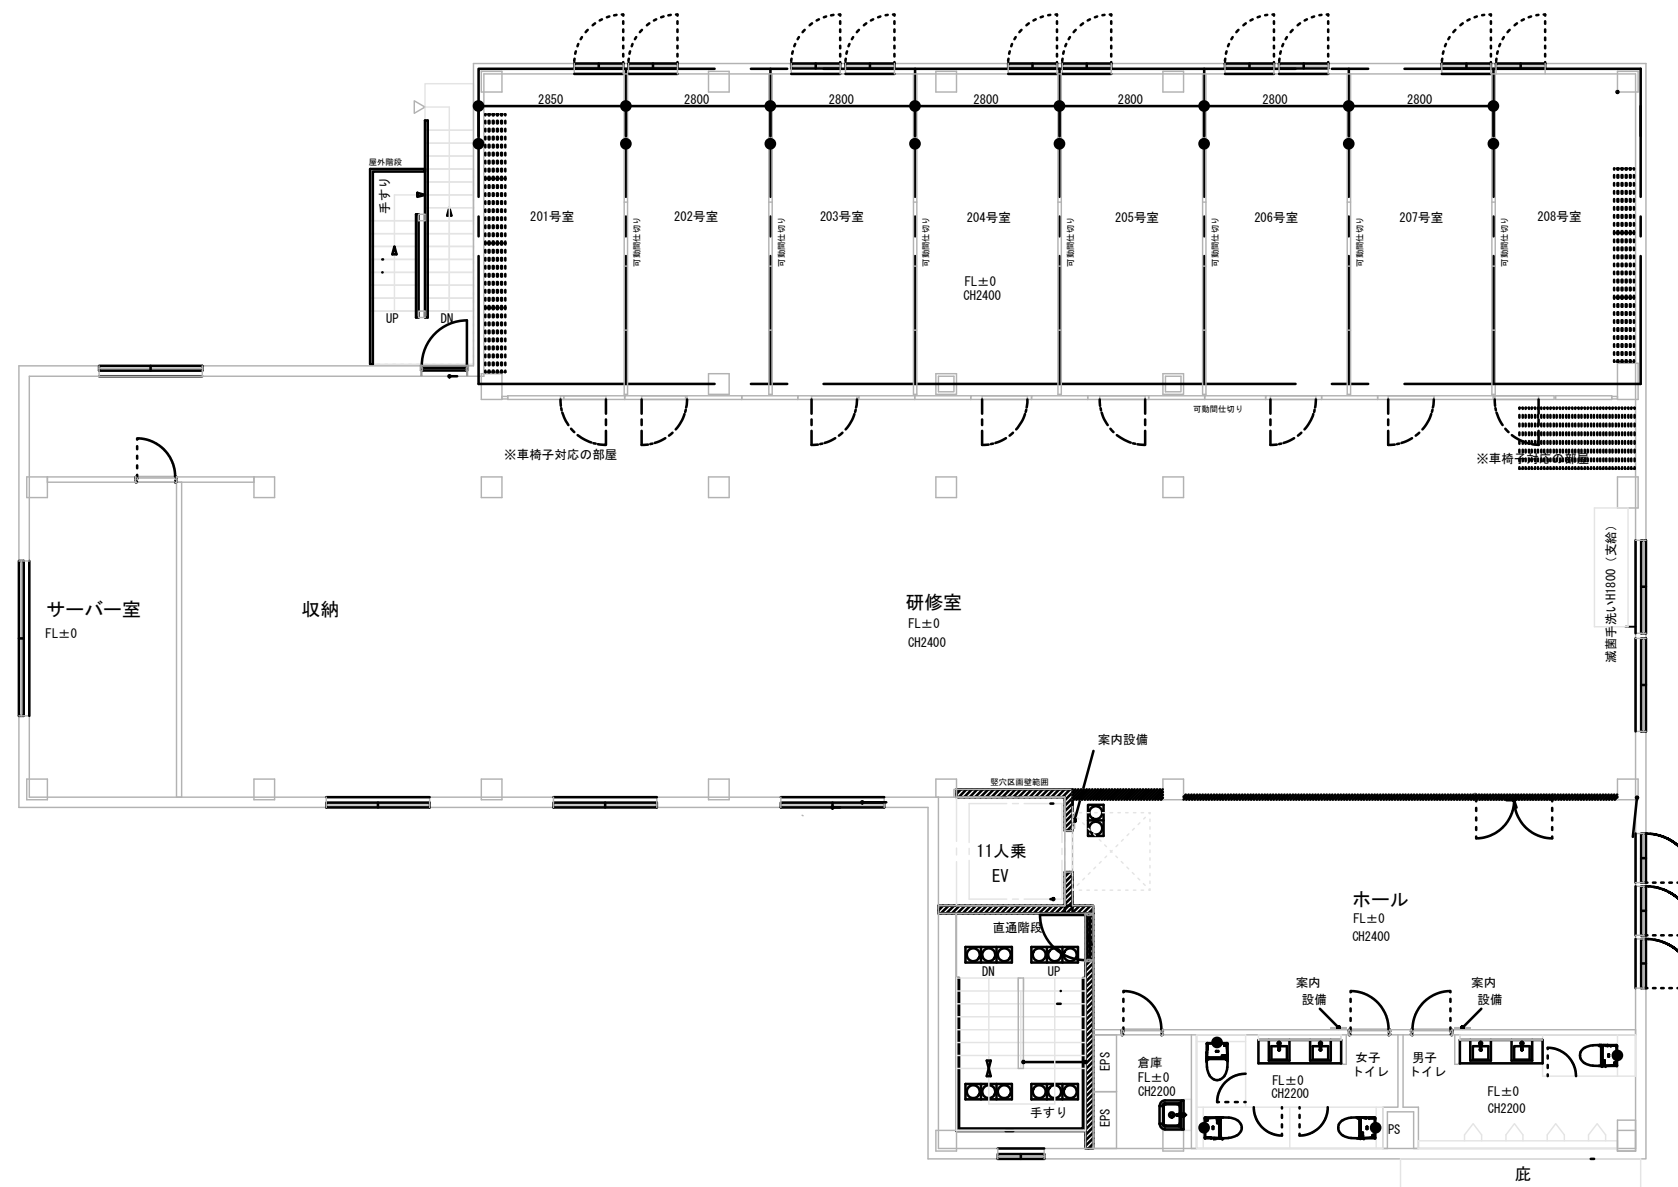

2階平面図

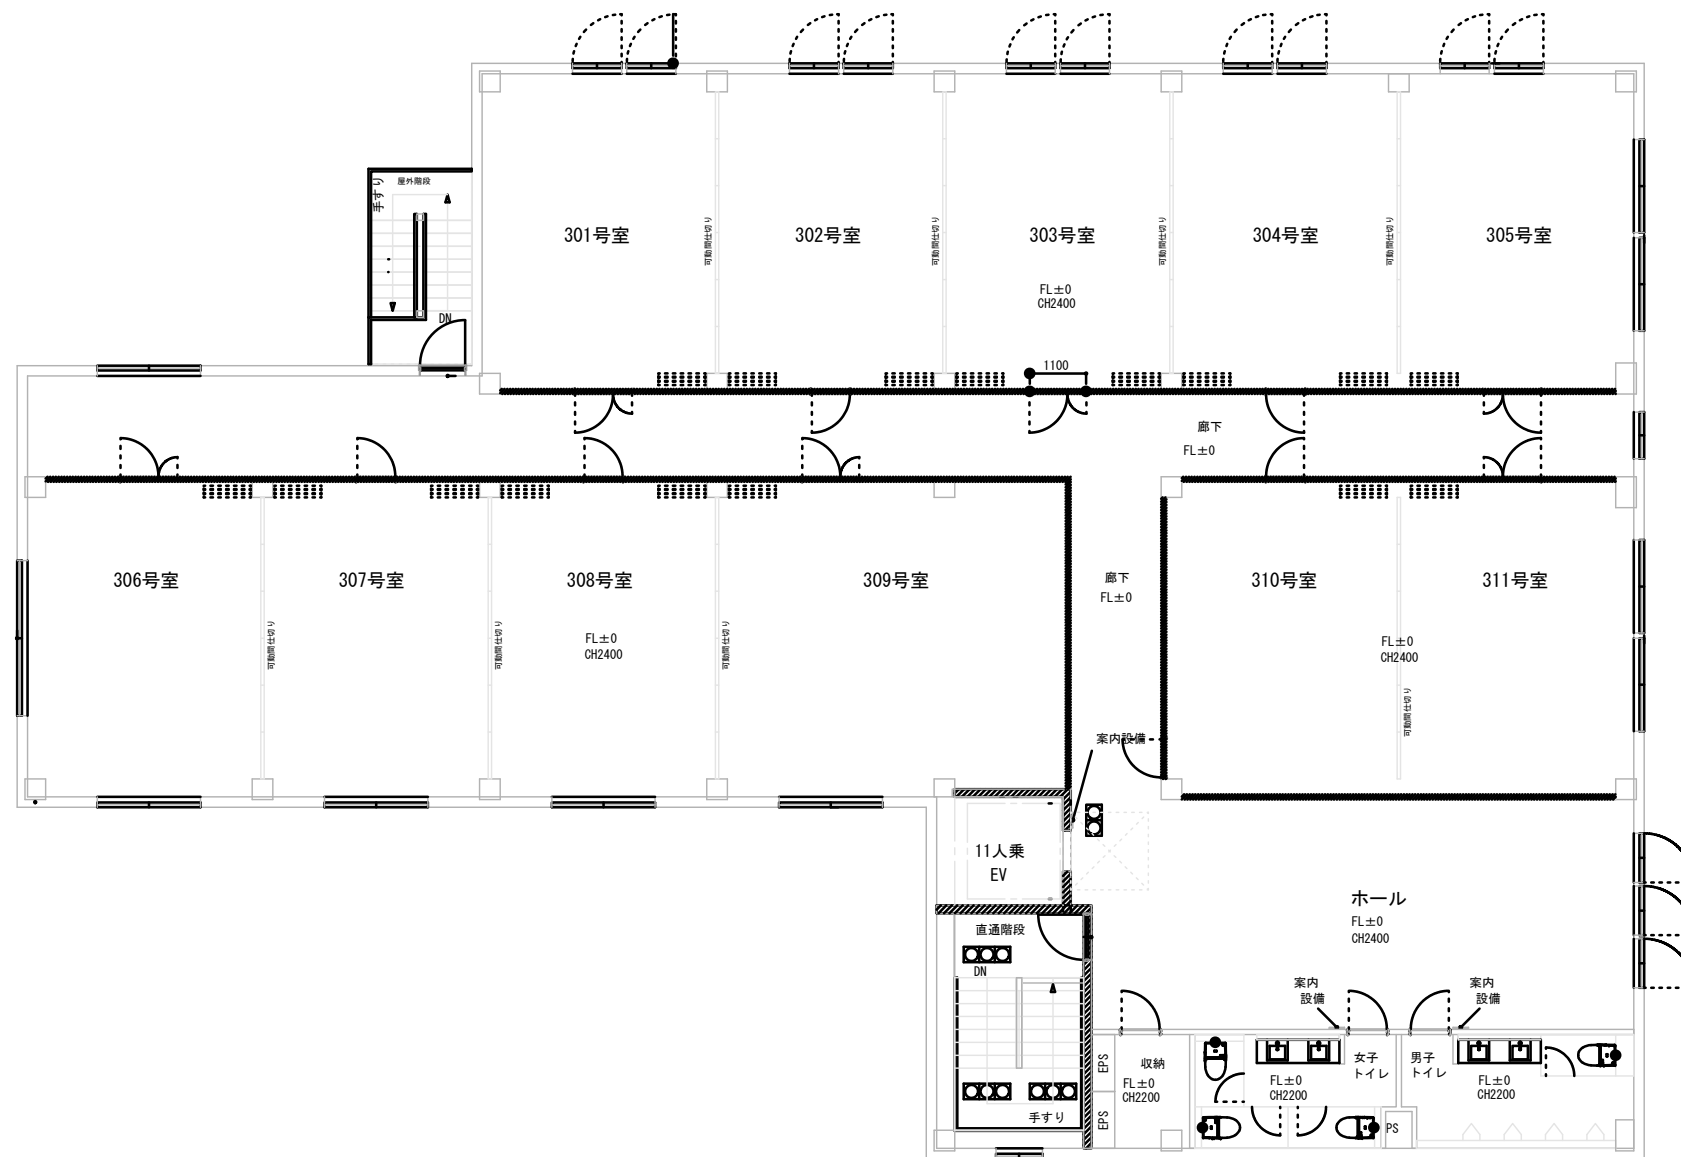

3階平面図

洗足キャンパス平面図
















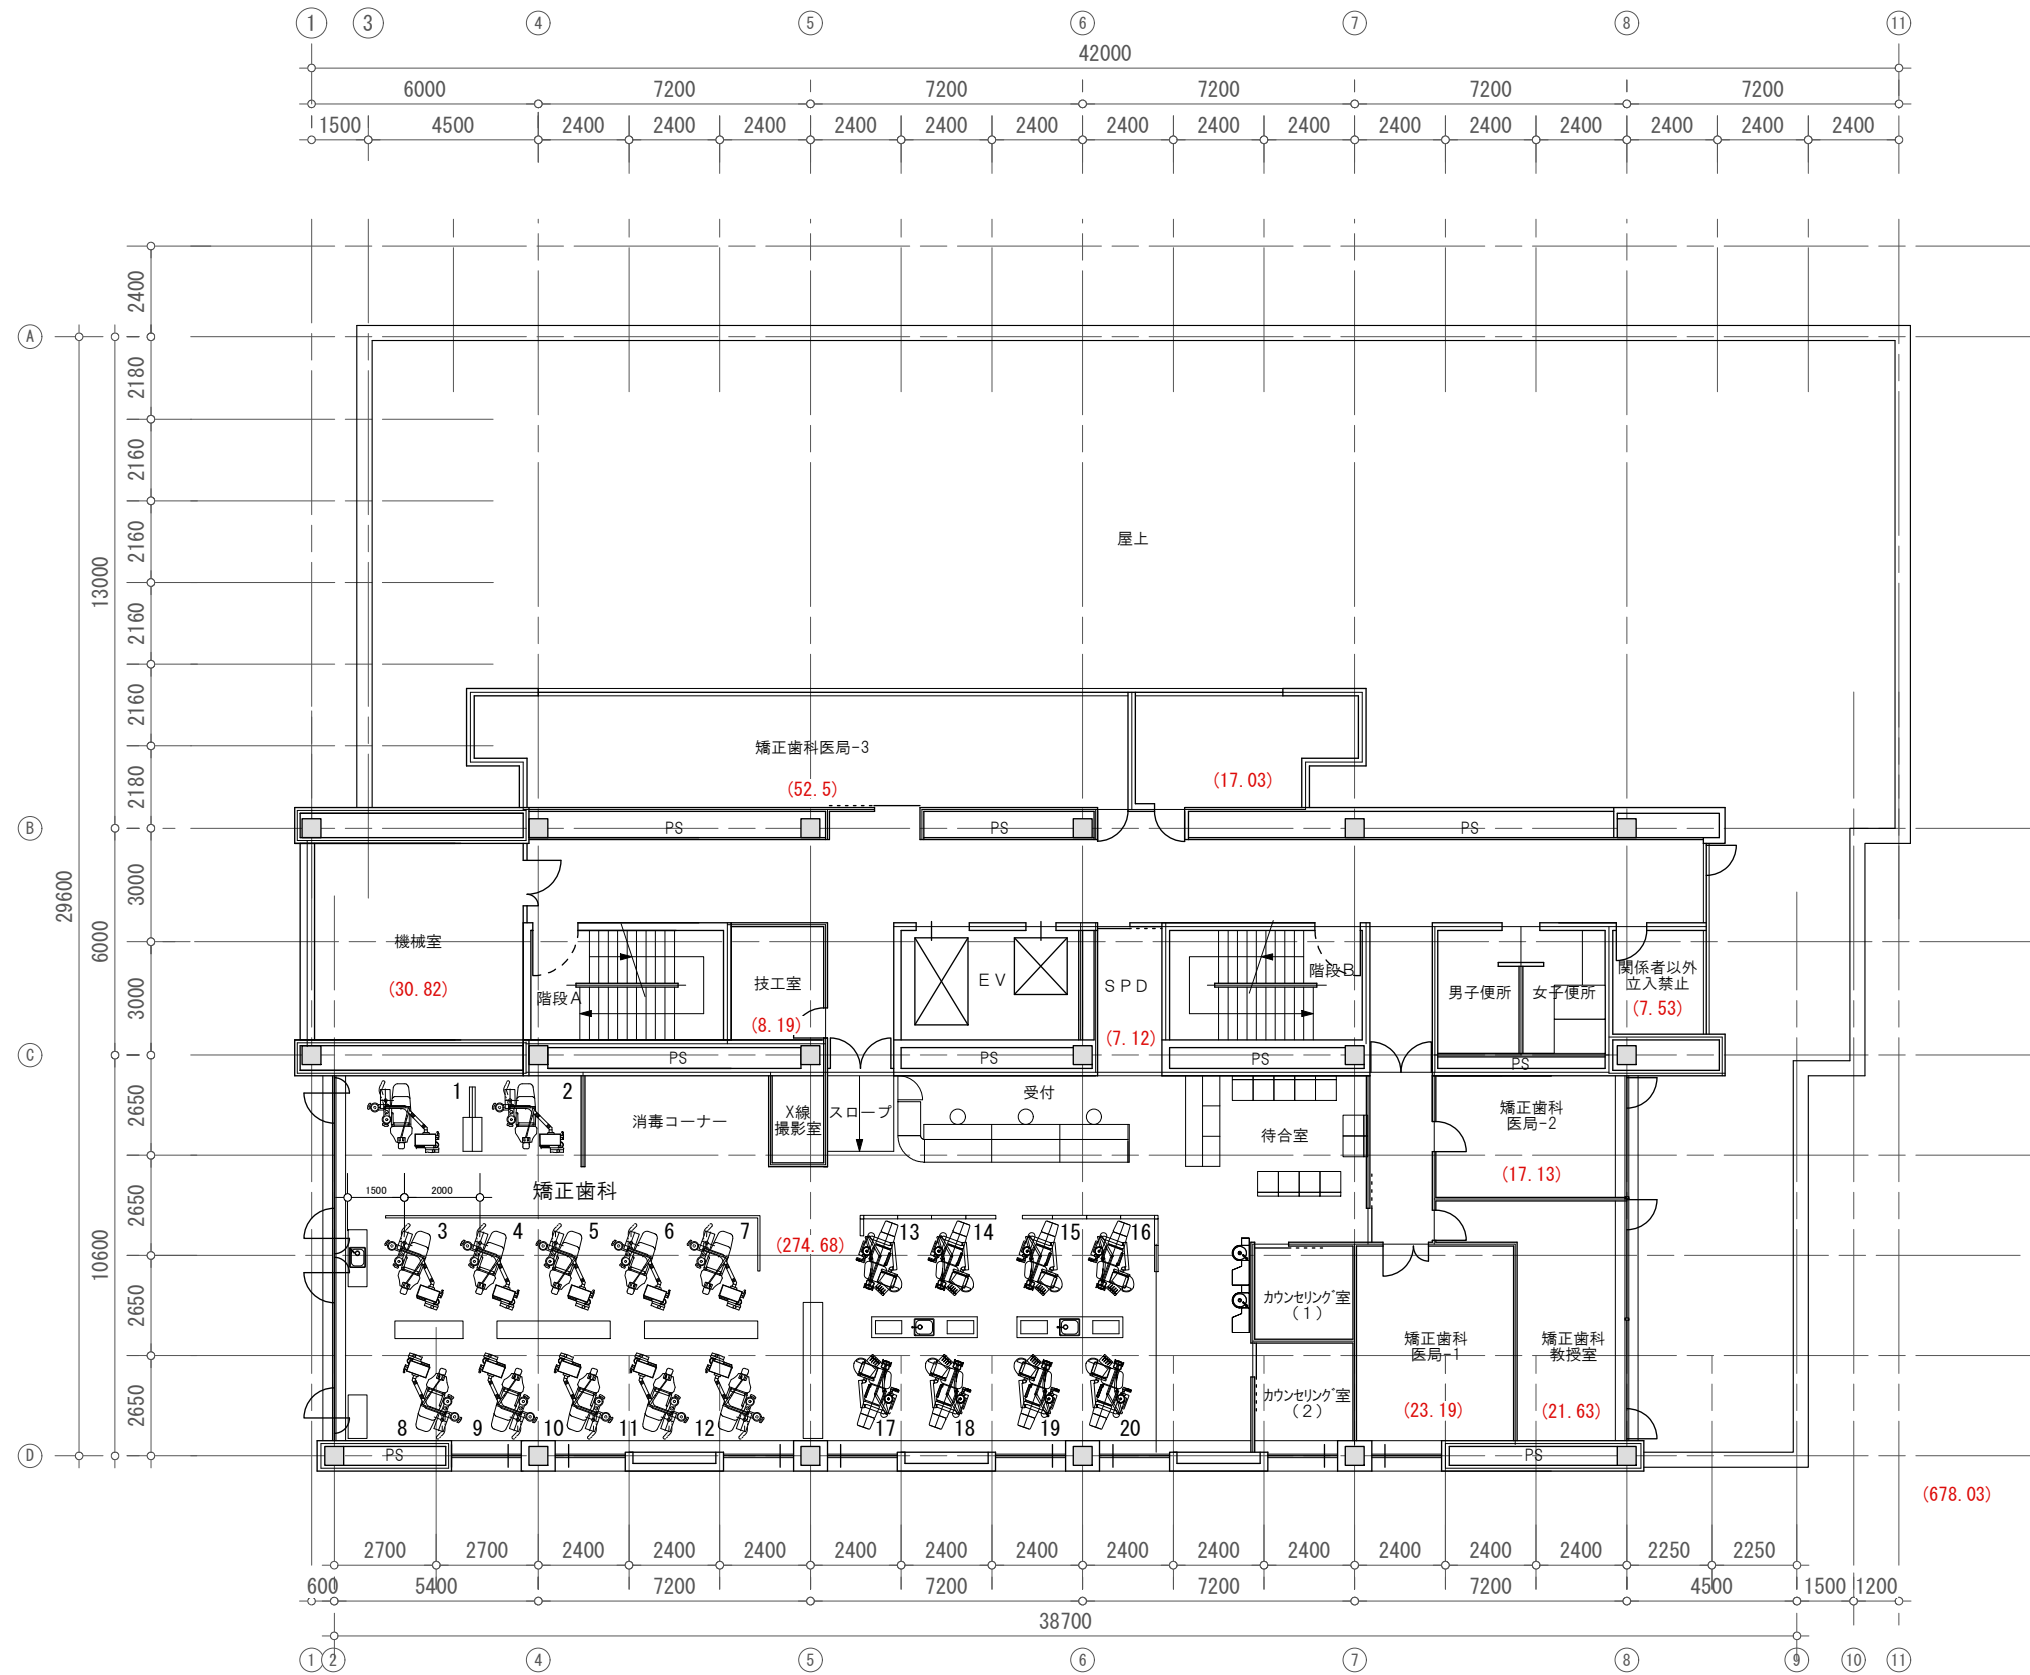

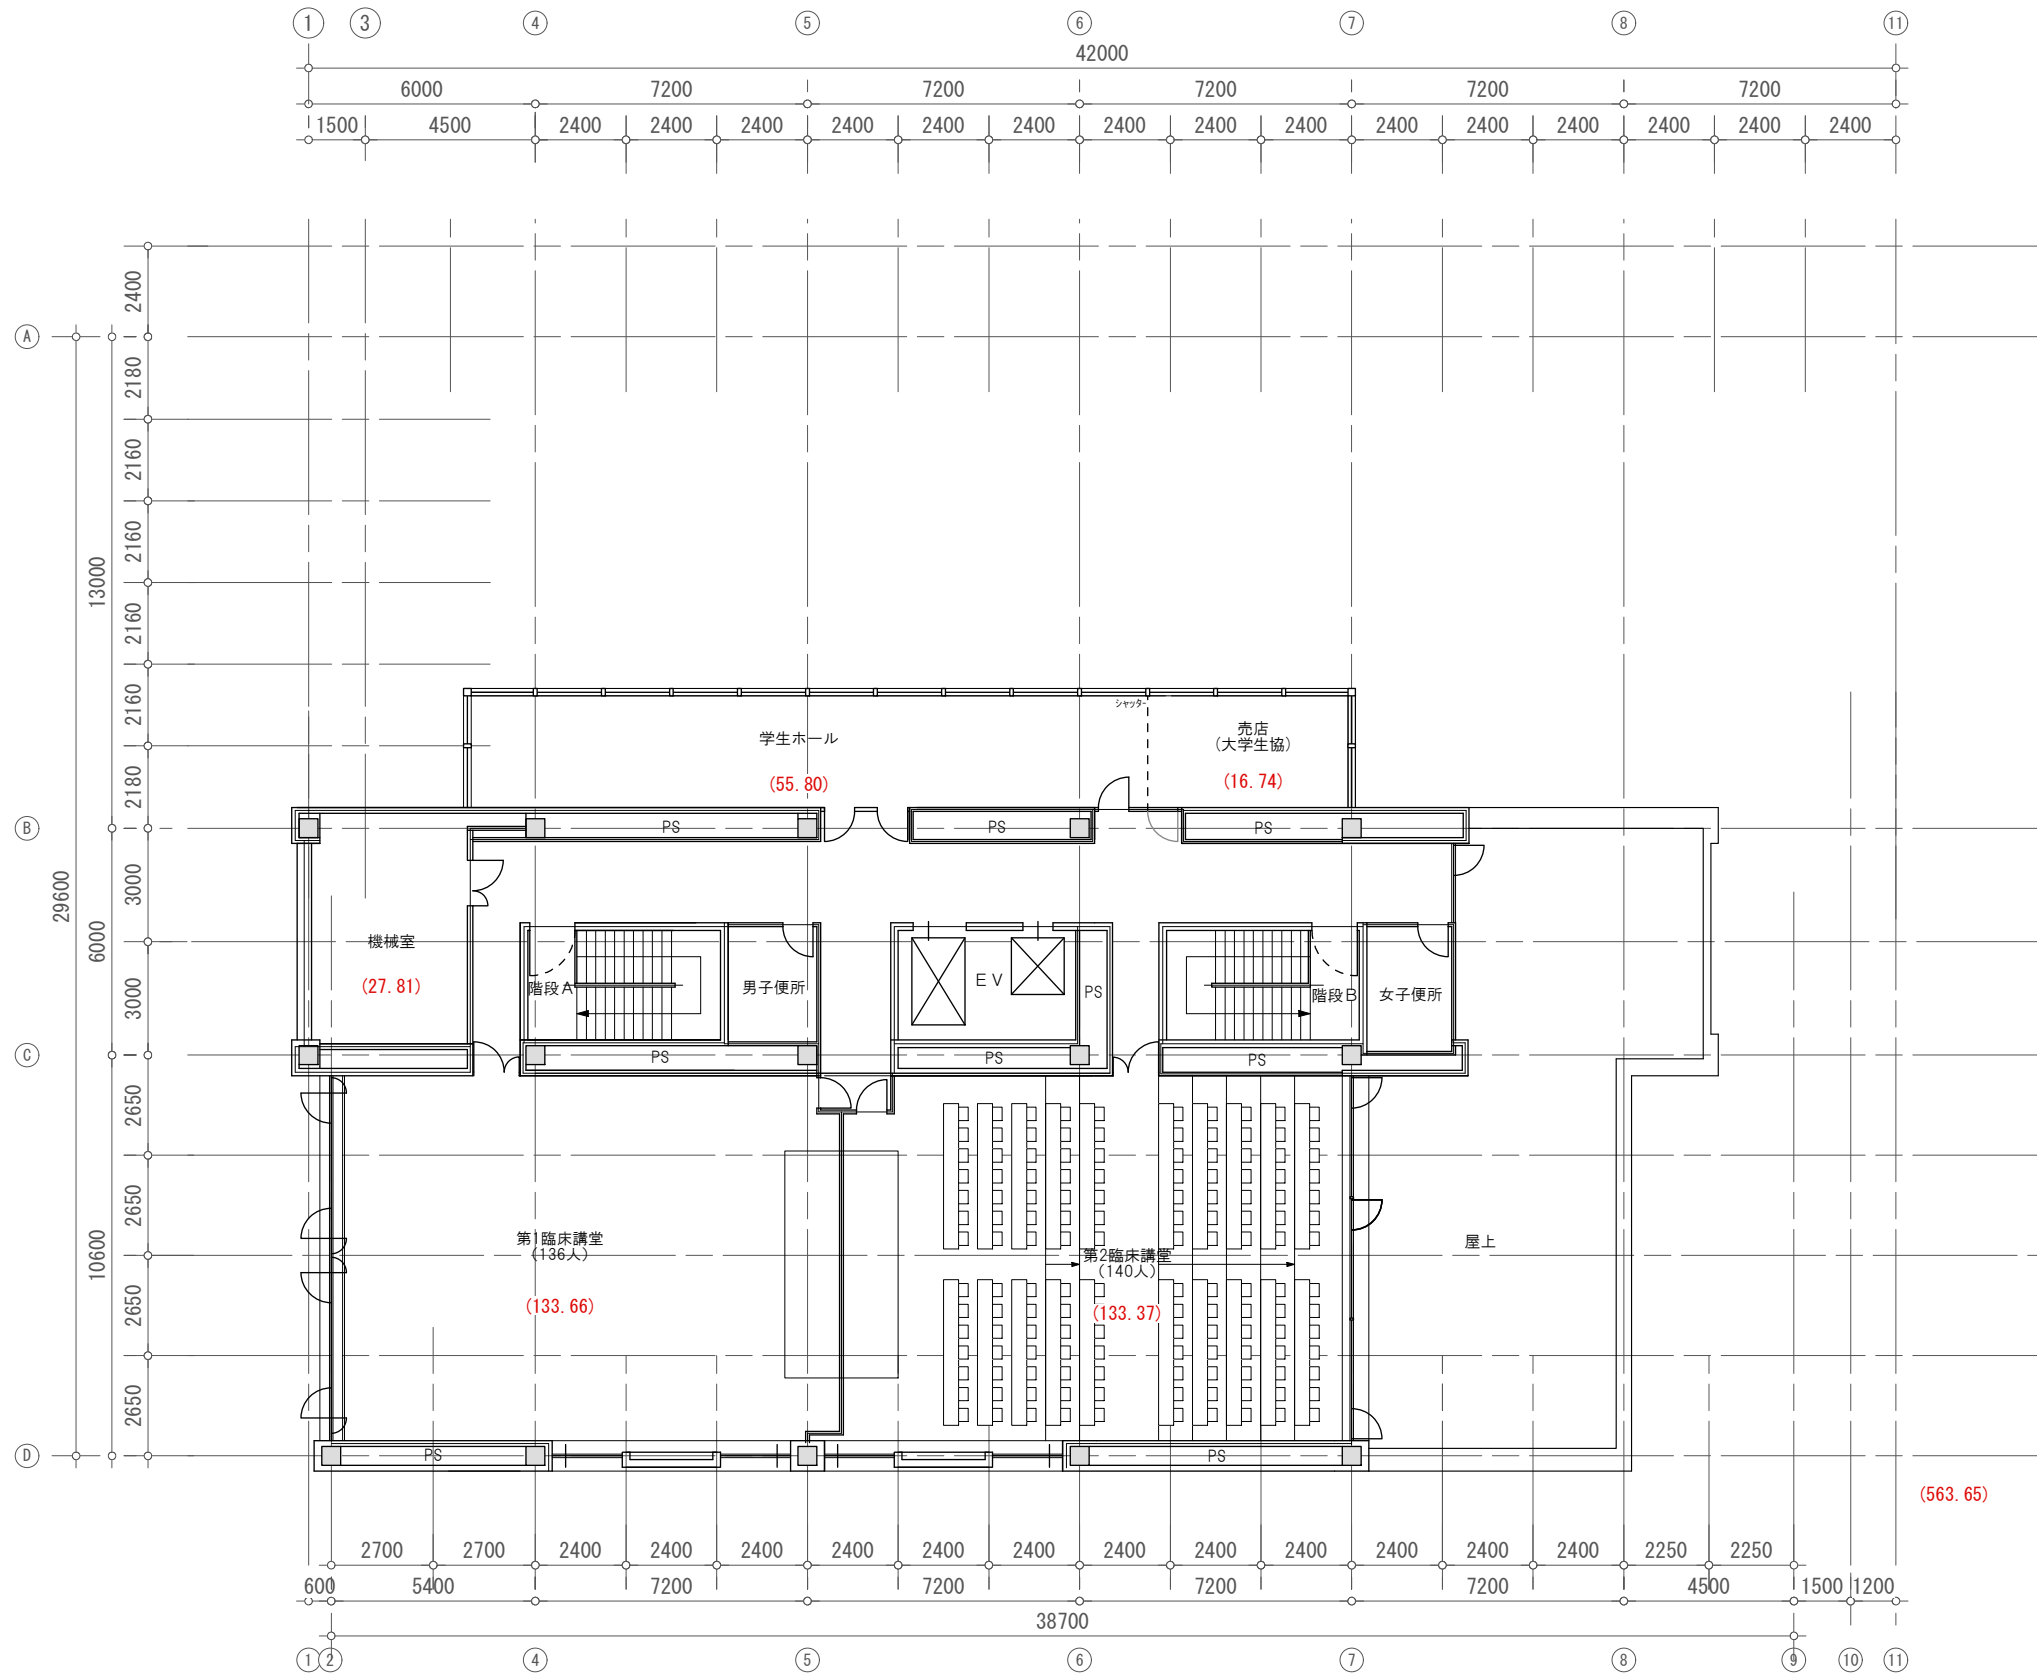



(563.65)



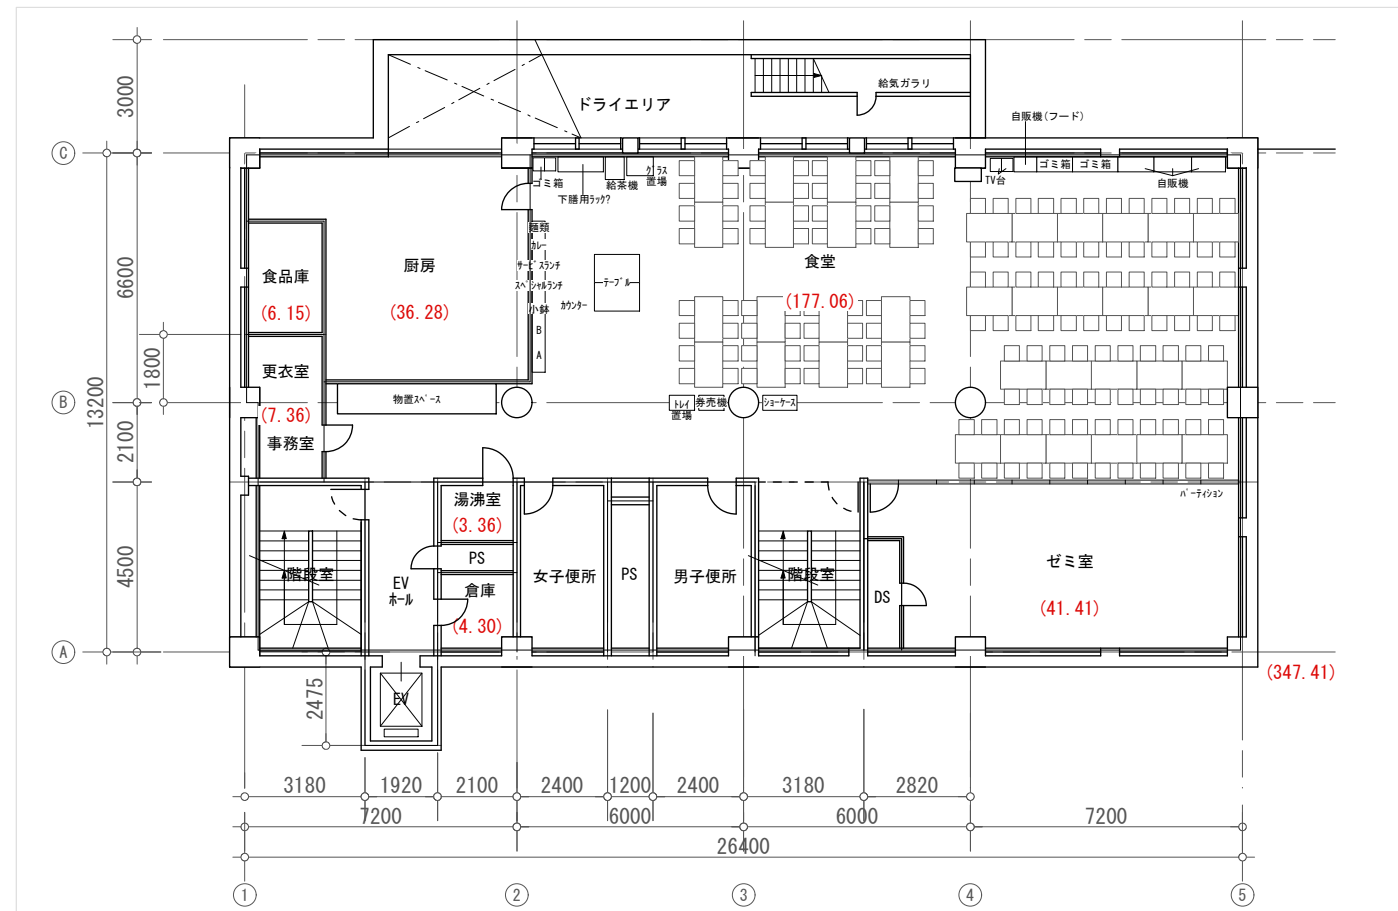


地下1階

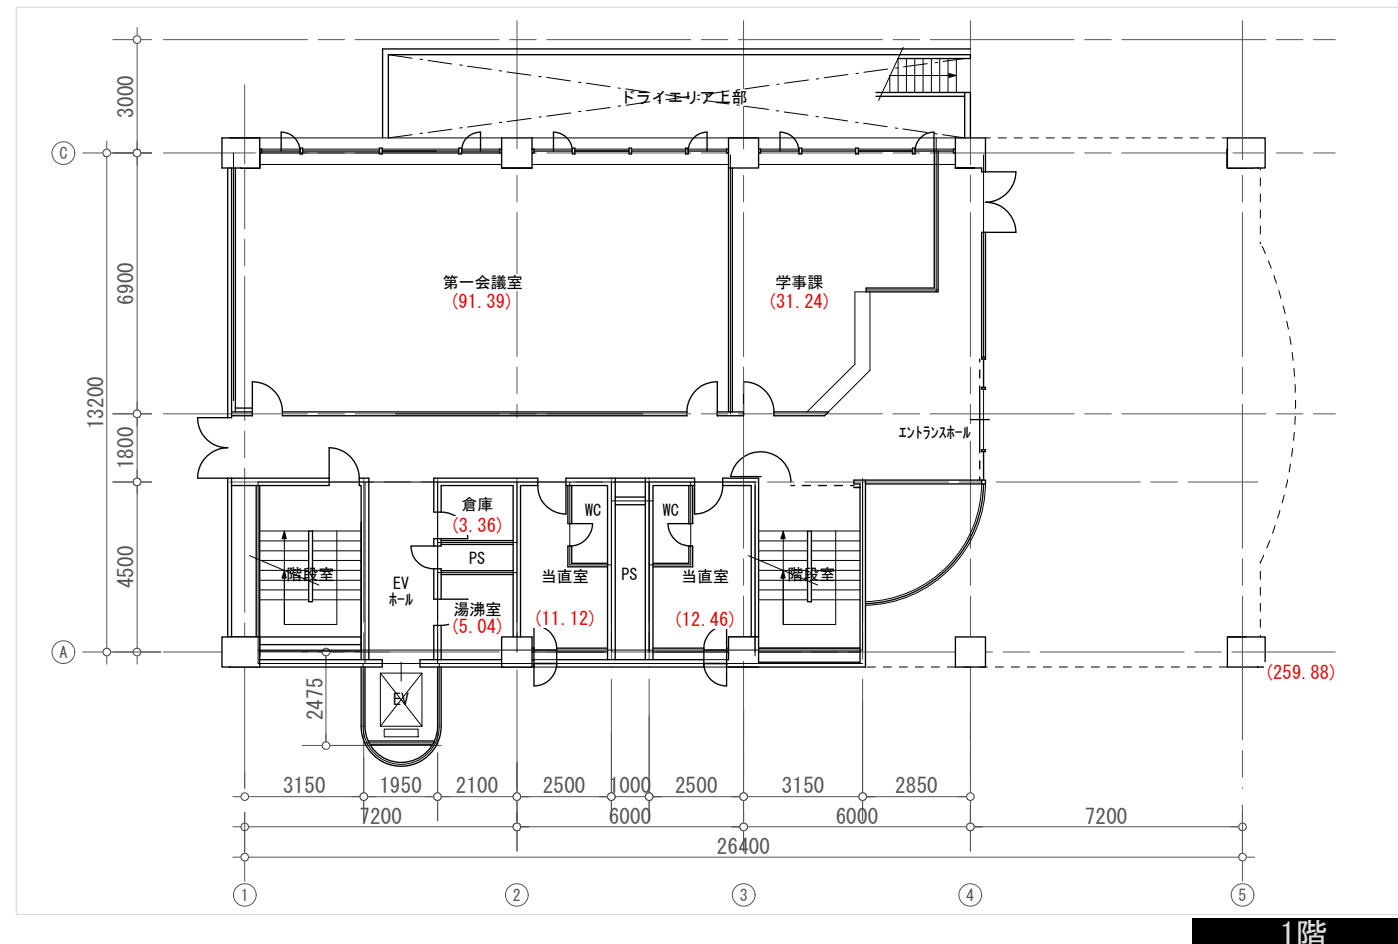


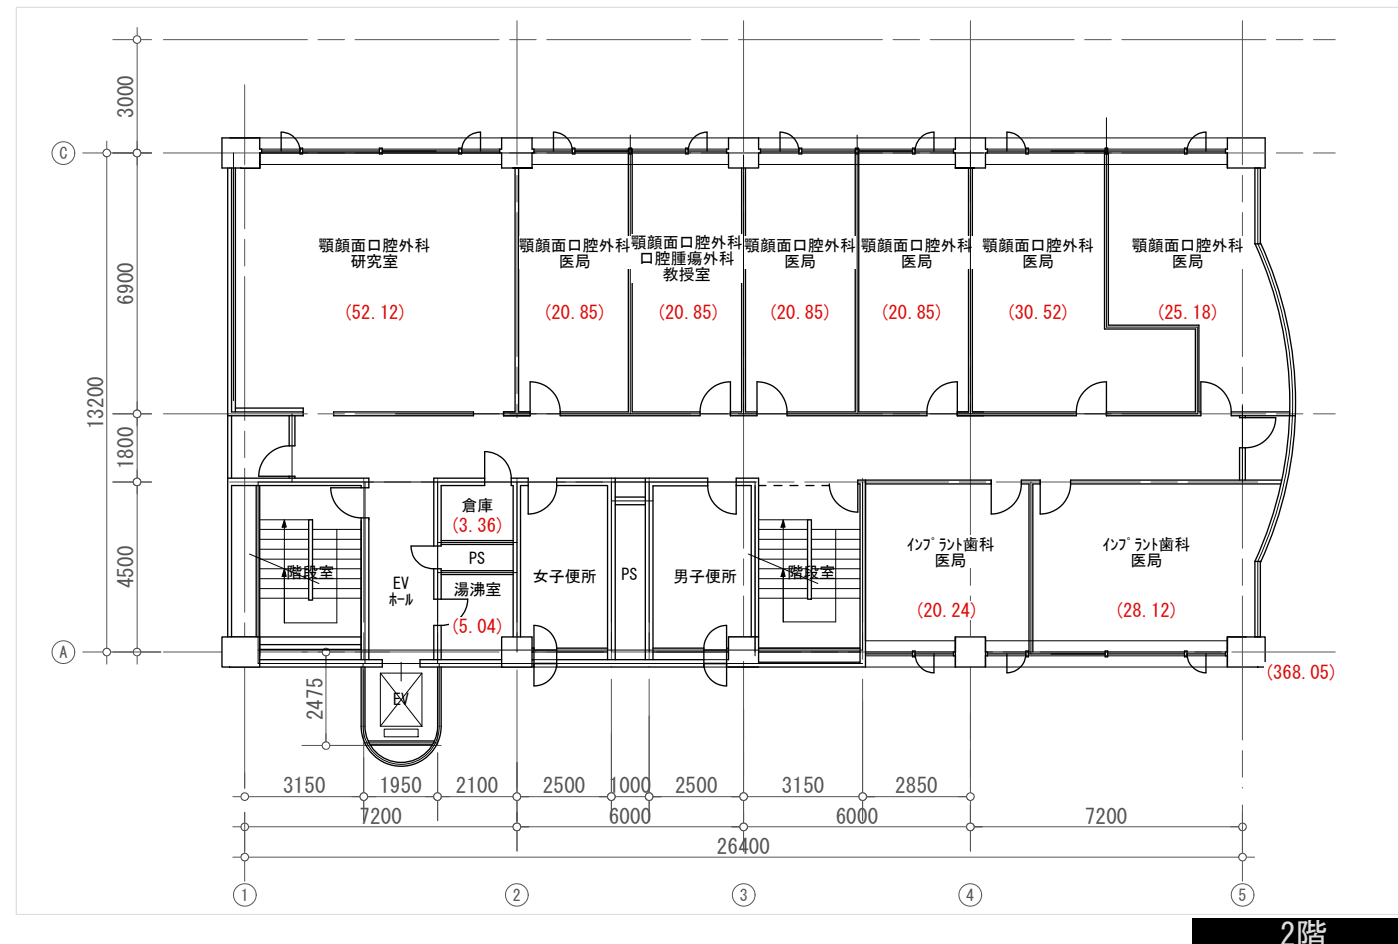


2階



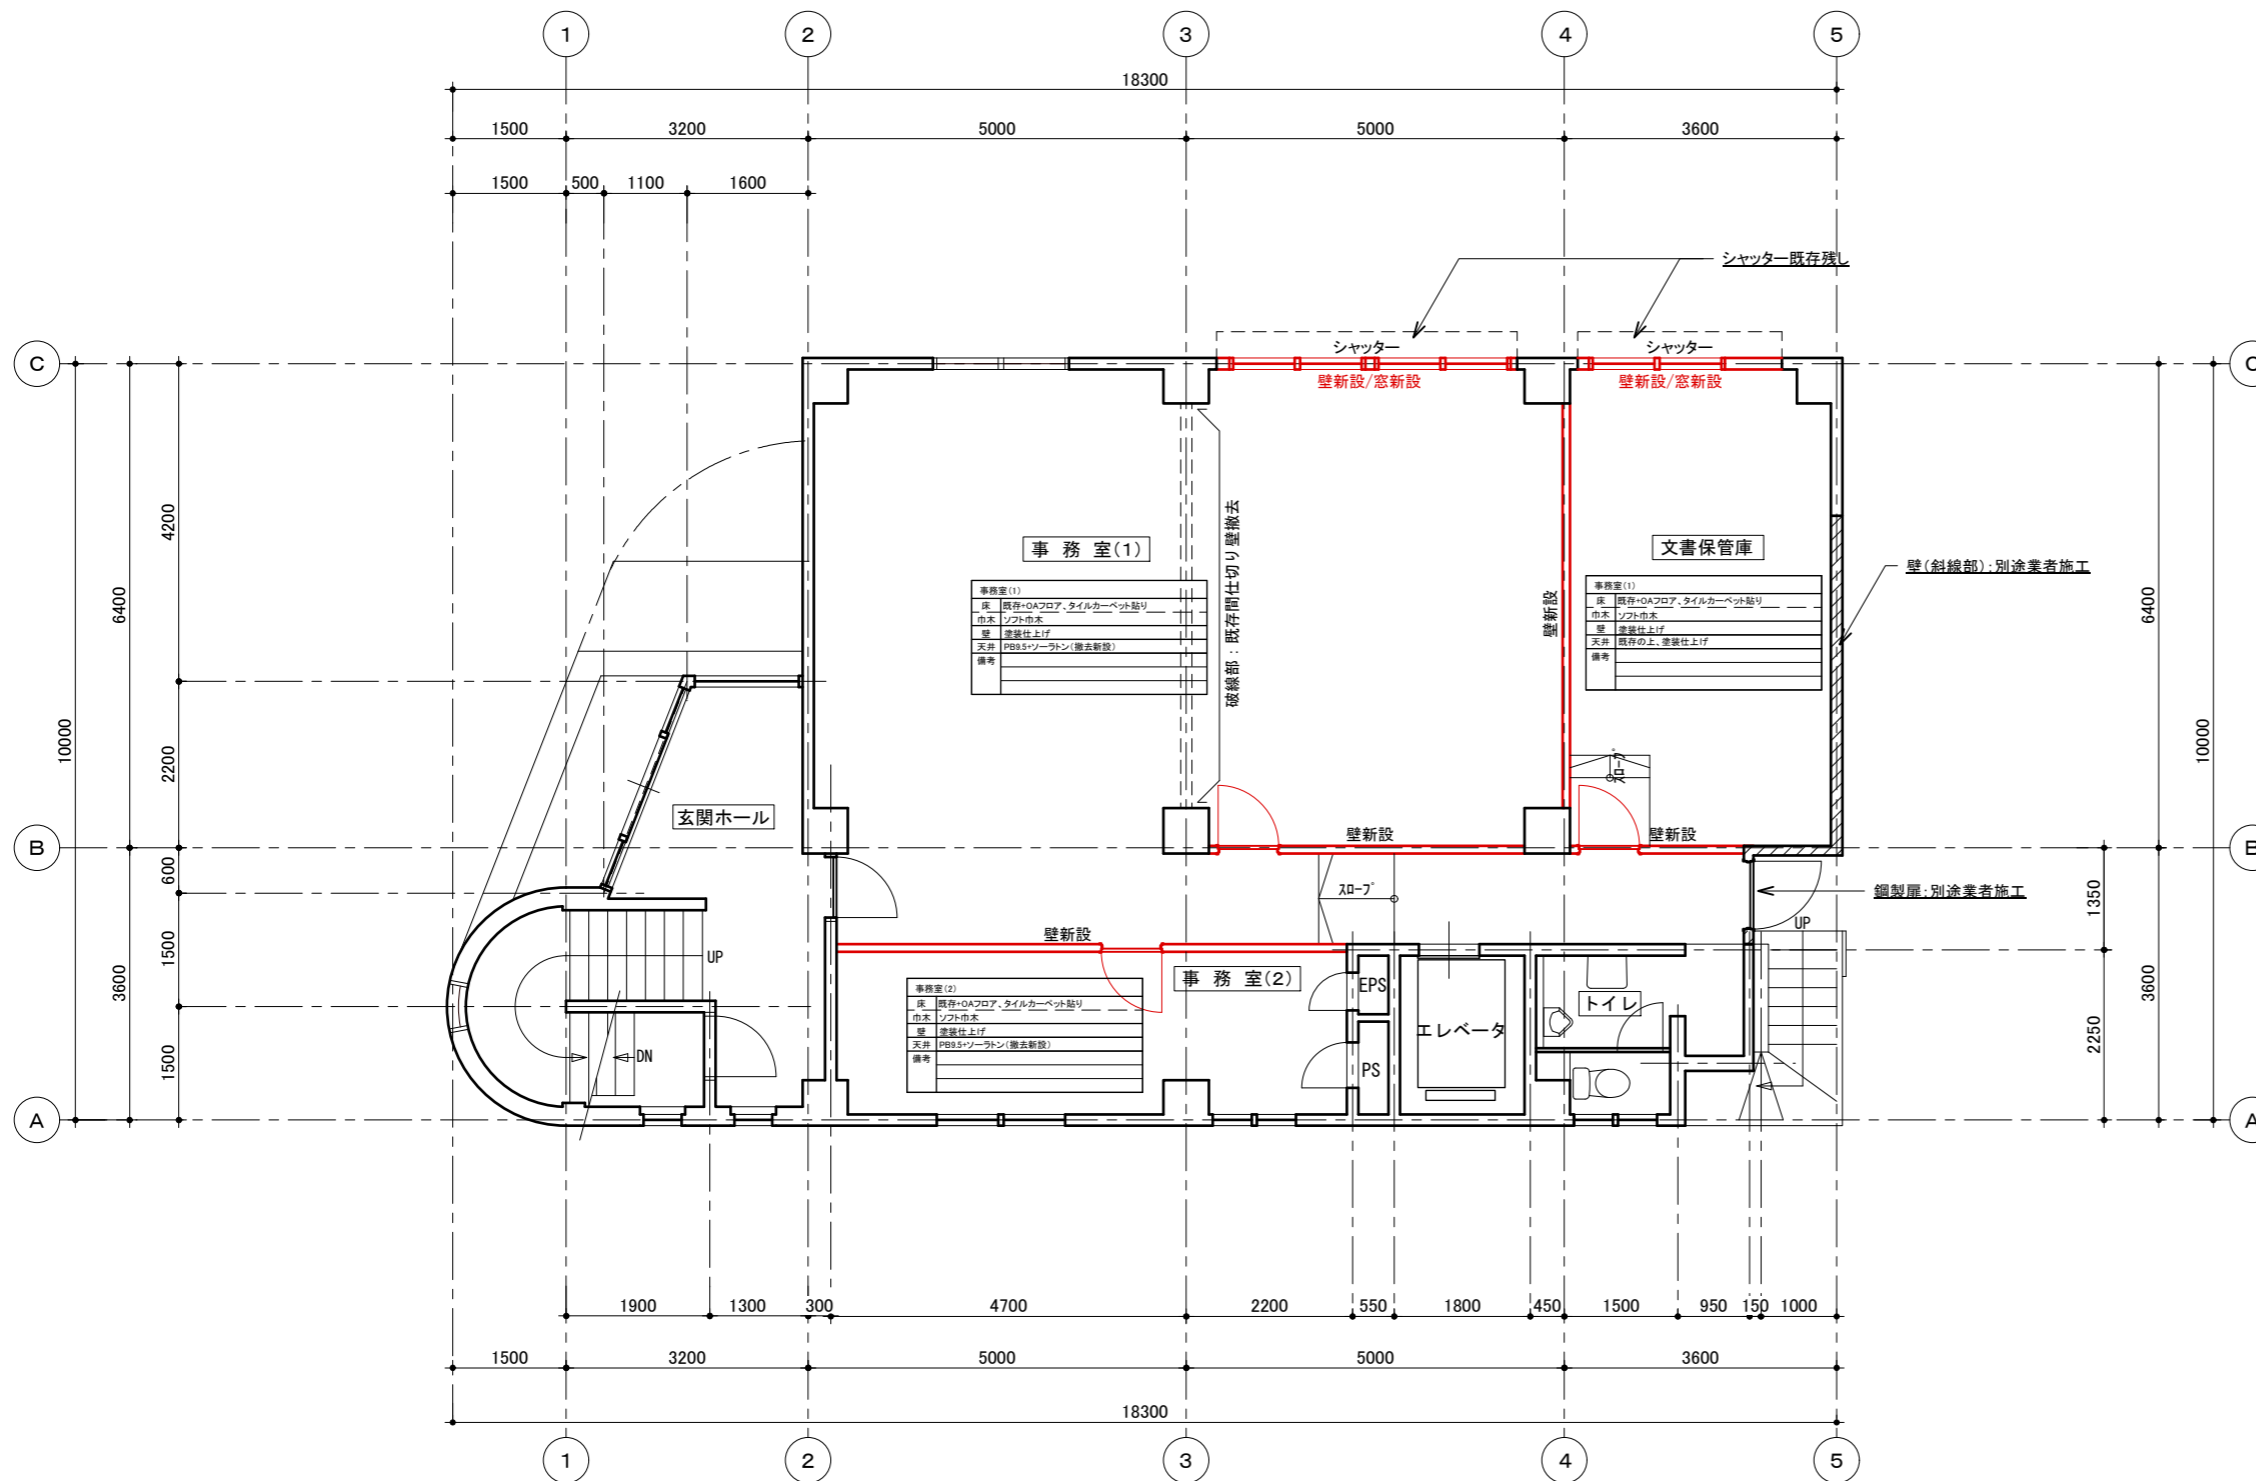

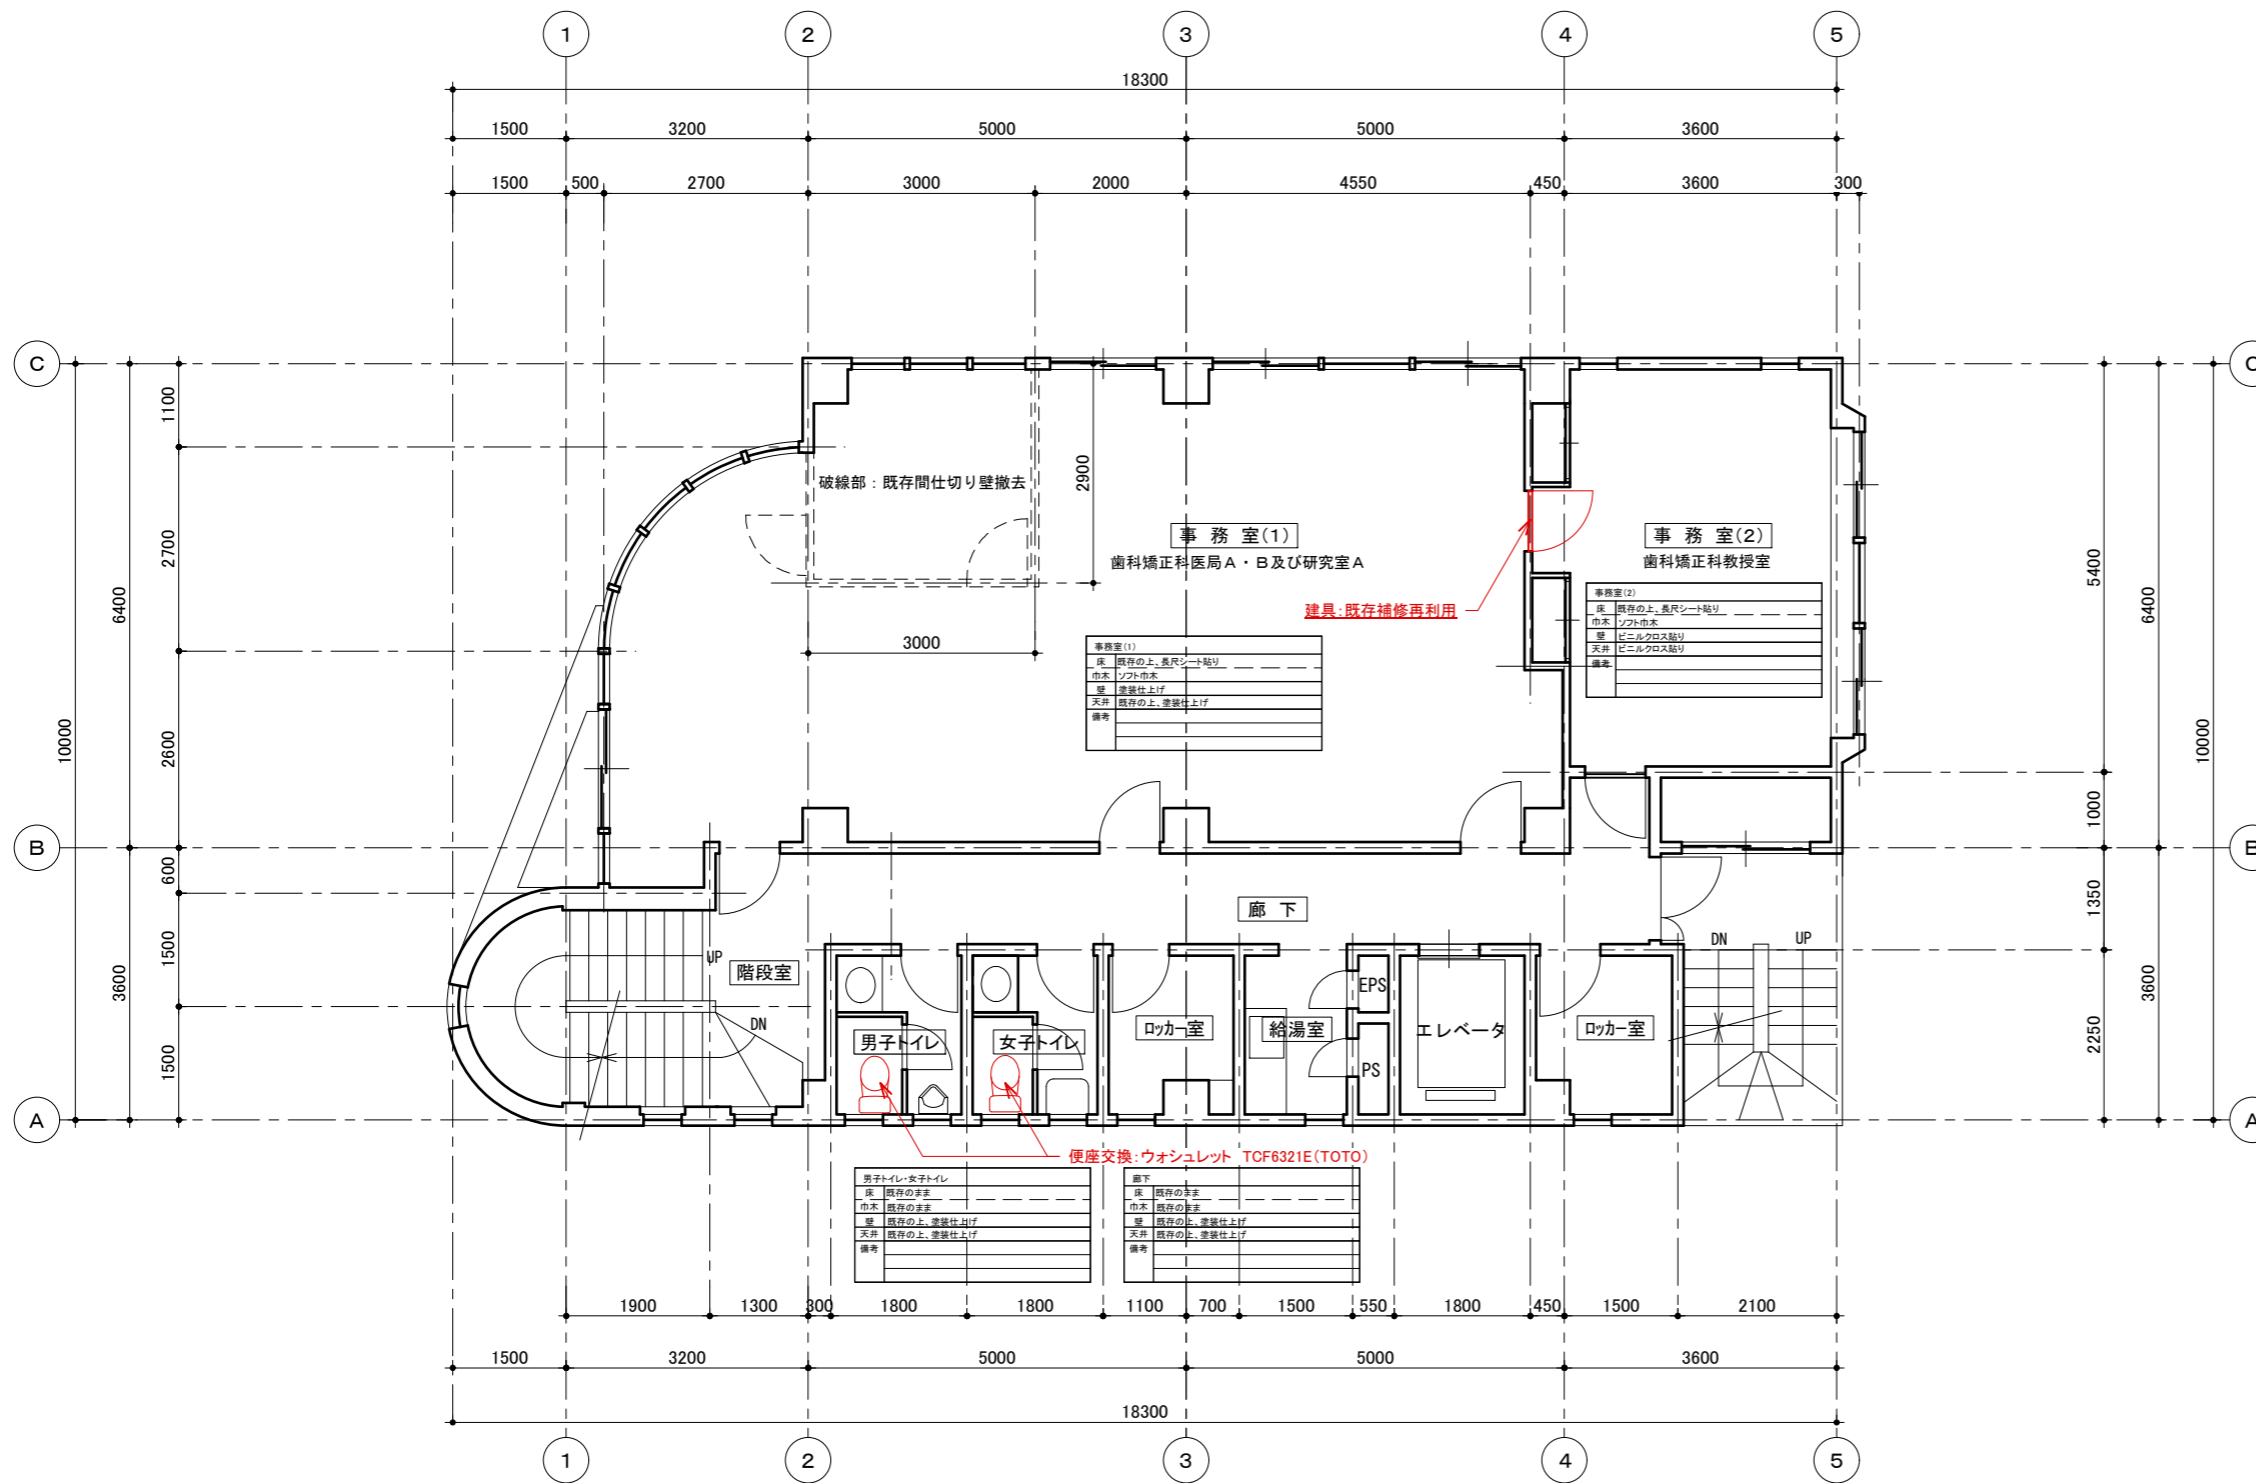

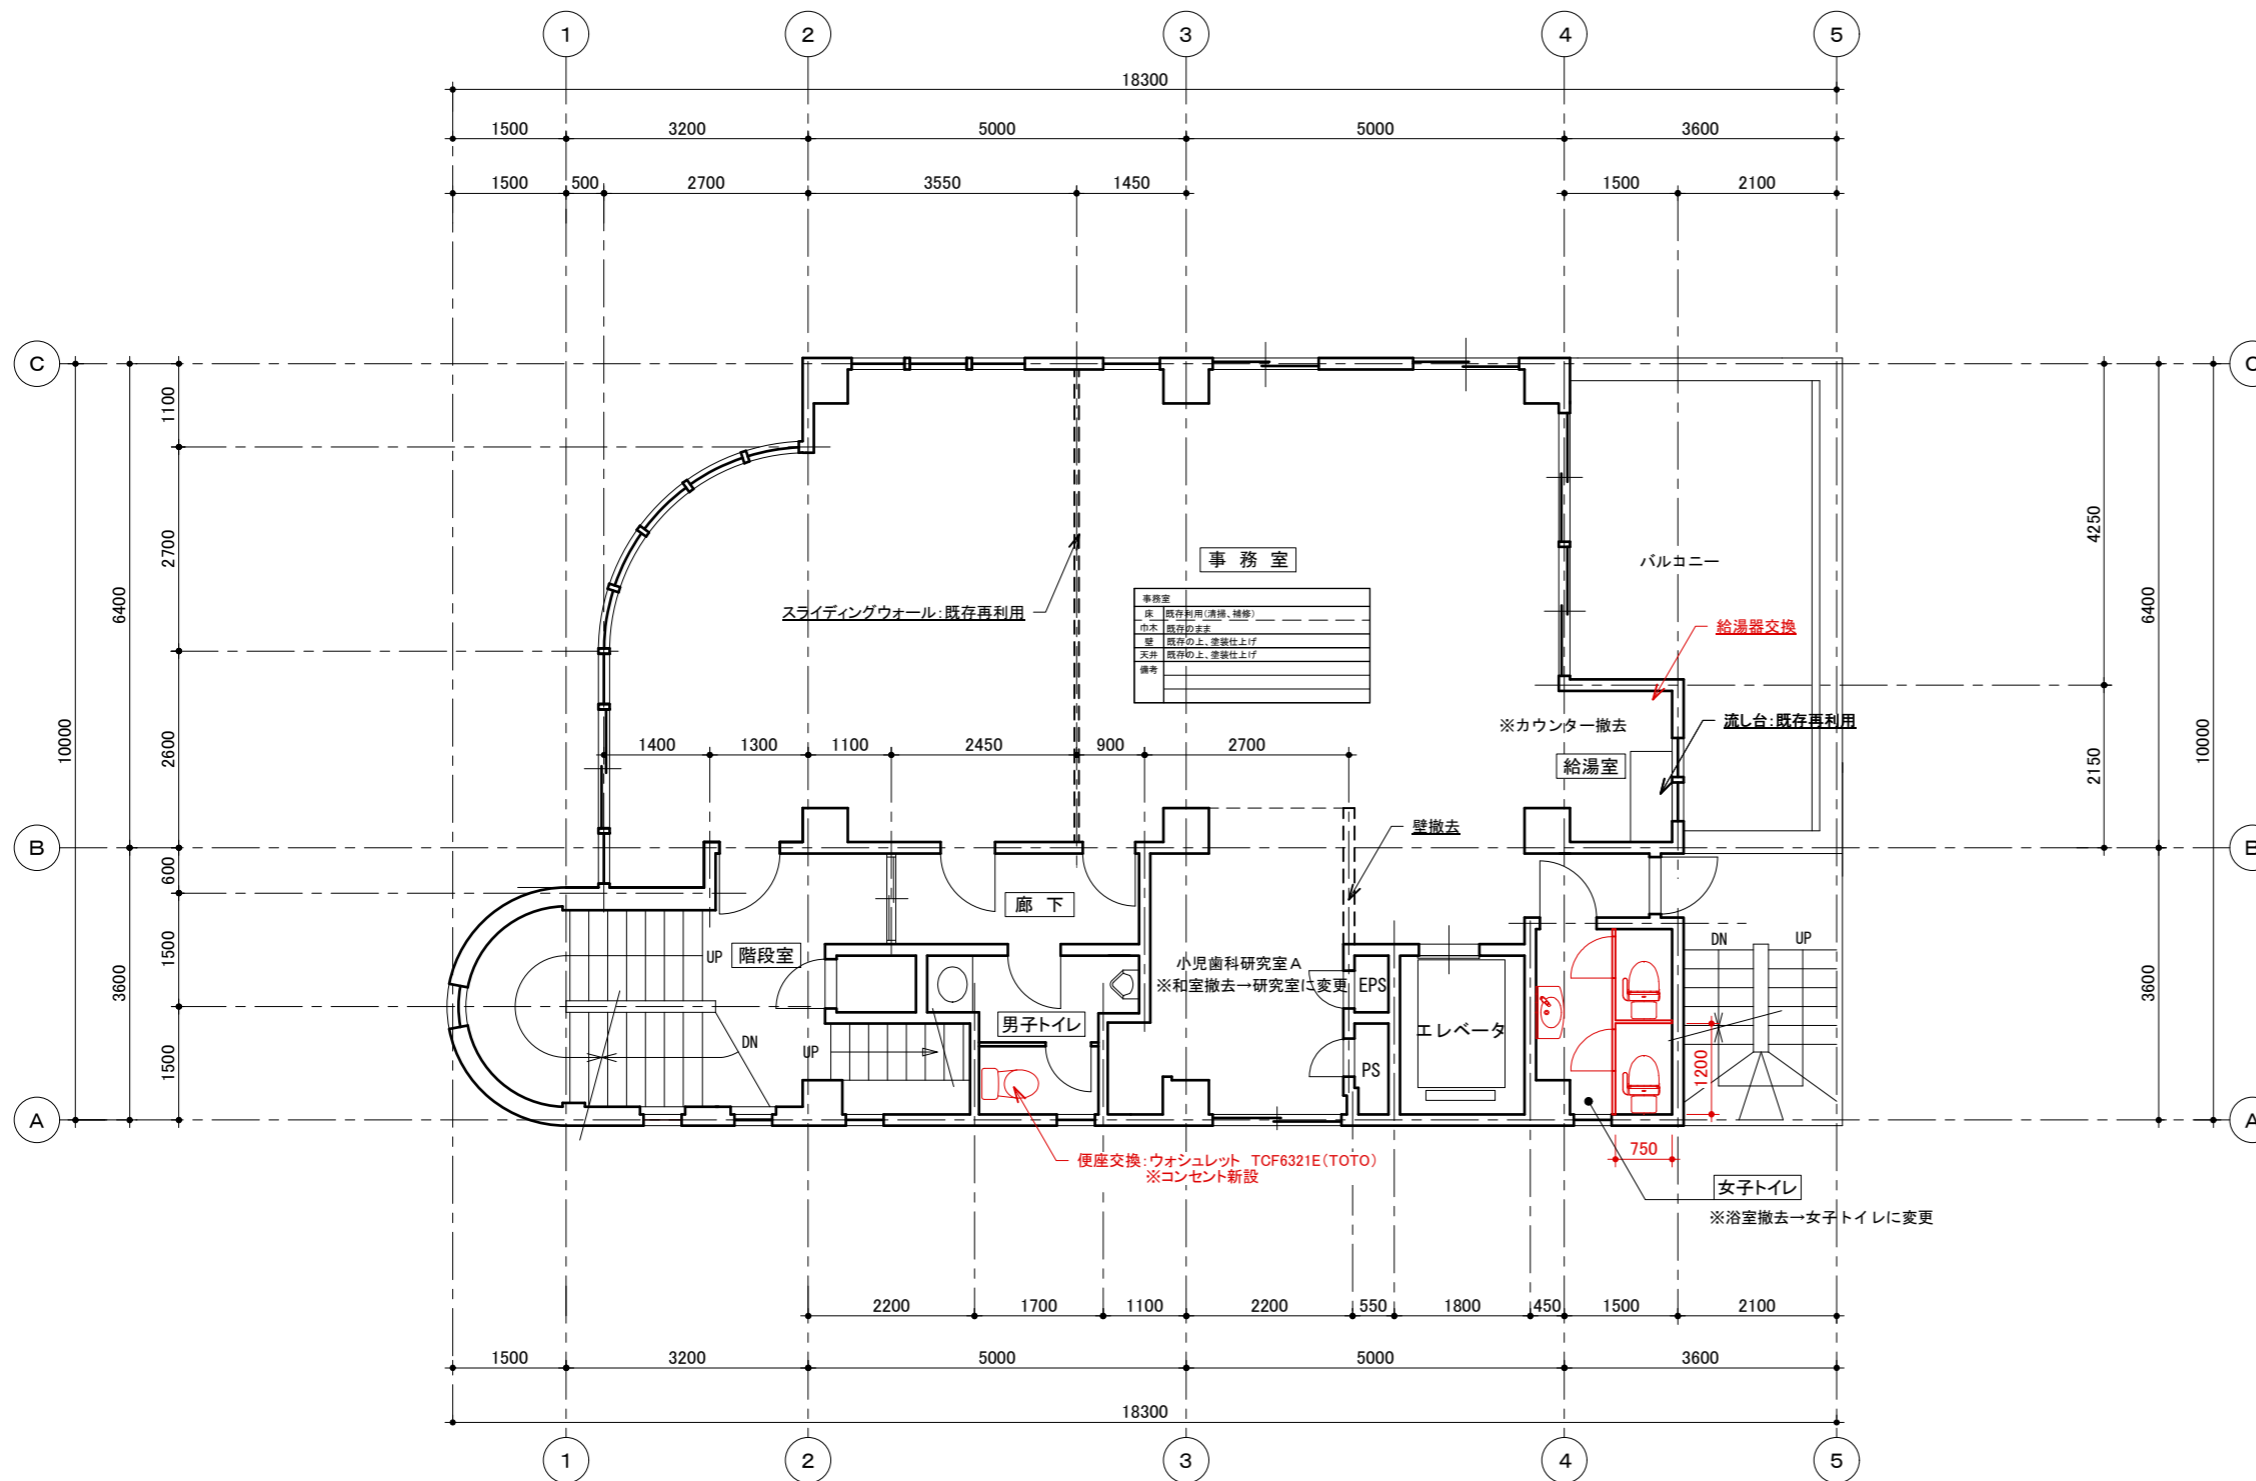



事務室	
床	既存利用(清掃、補修)
巾木	既存のまま
壁	既存の上、塗装仕上げ
天井	既存の上、塗装仕上げ
備考	

小児歯科研究室A
※和室撤去→研究室に変更


便座交換: ウォシュレット TCF6321E(TOTO)
※コンセント新設

女子トイレ
※浴室撤去→女子トイレに変更

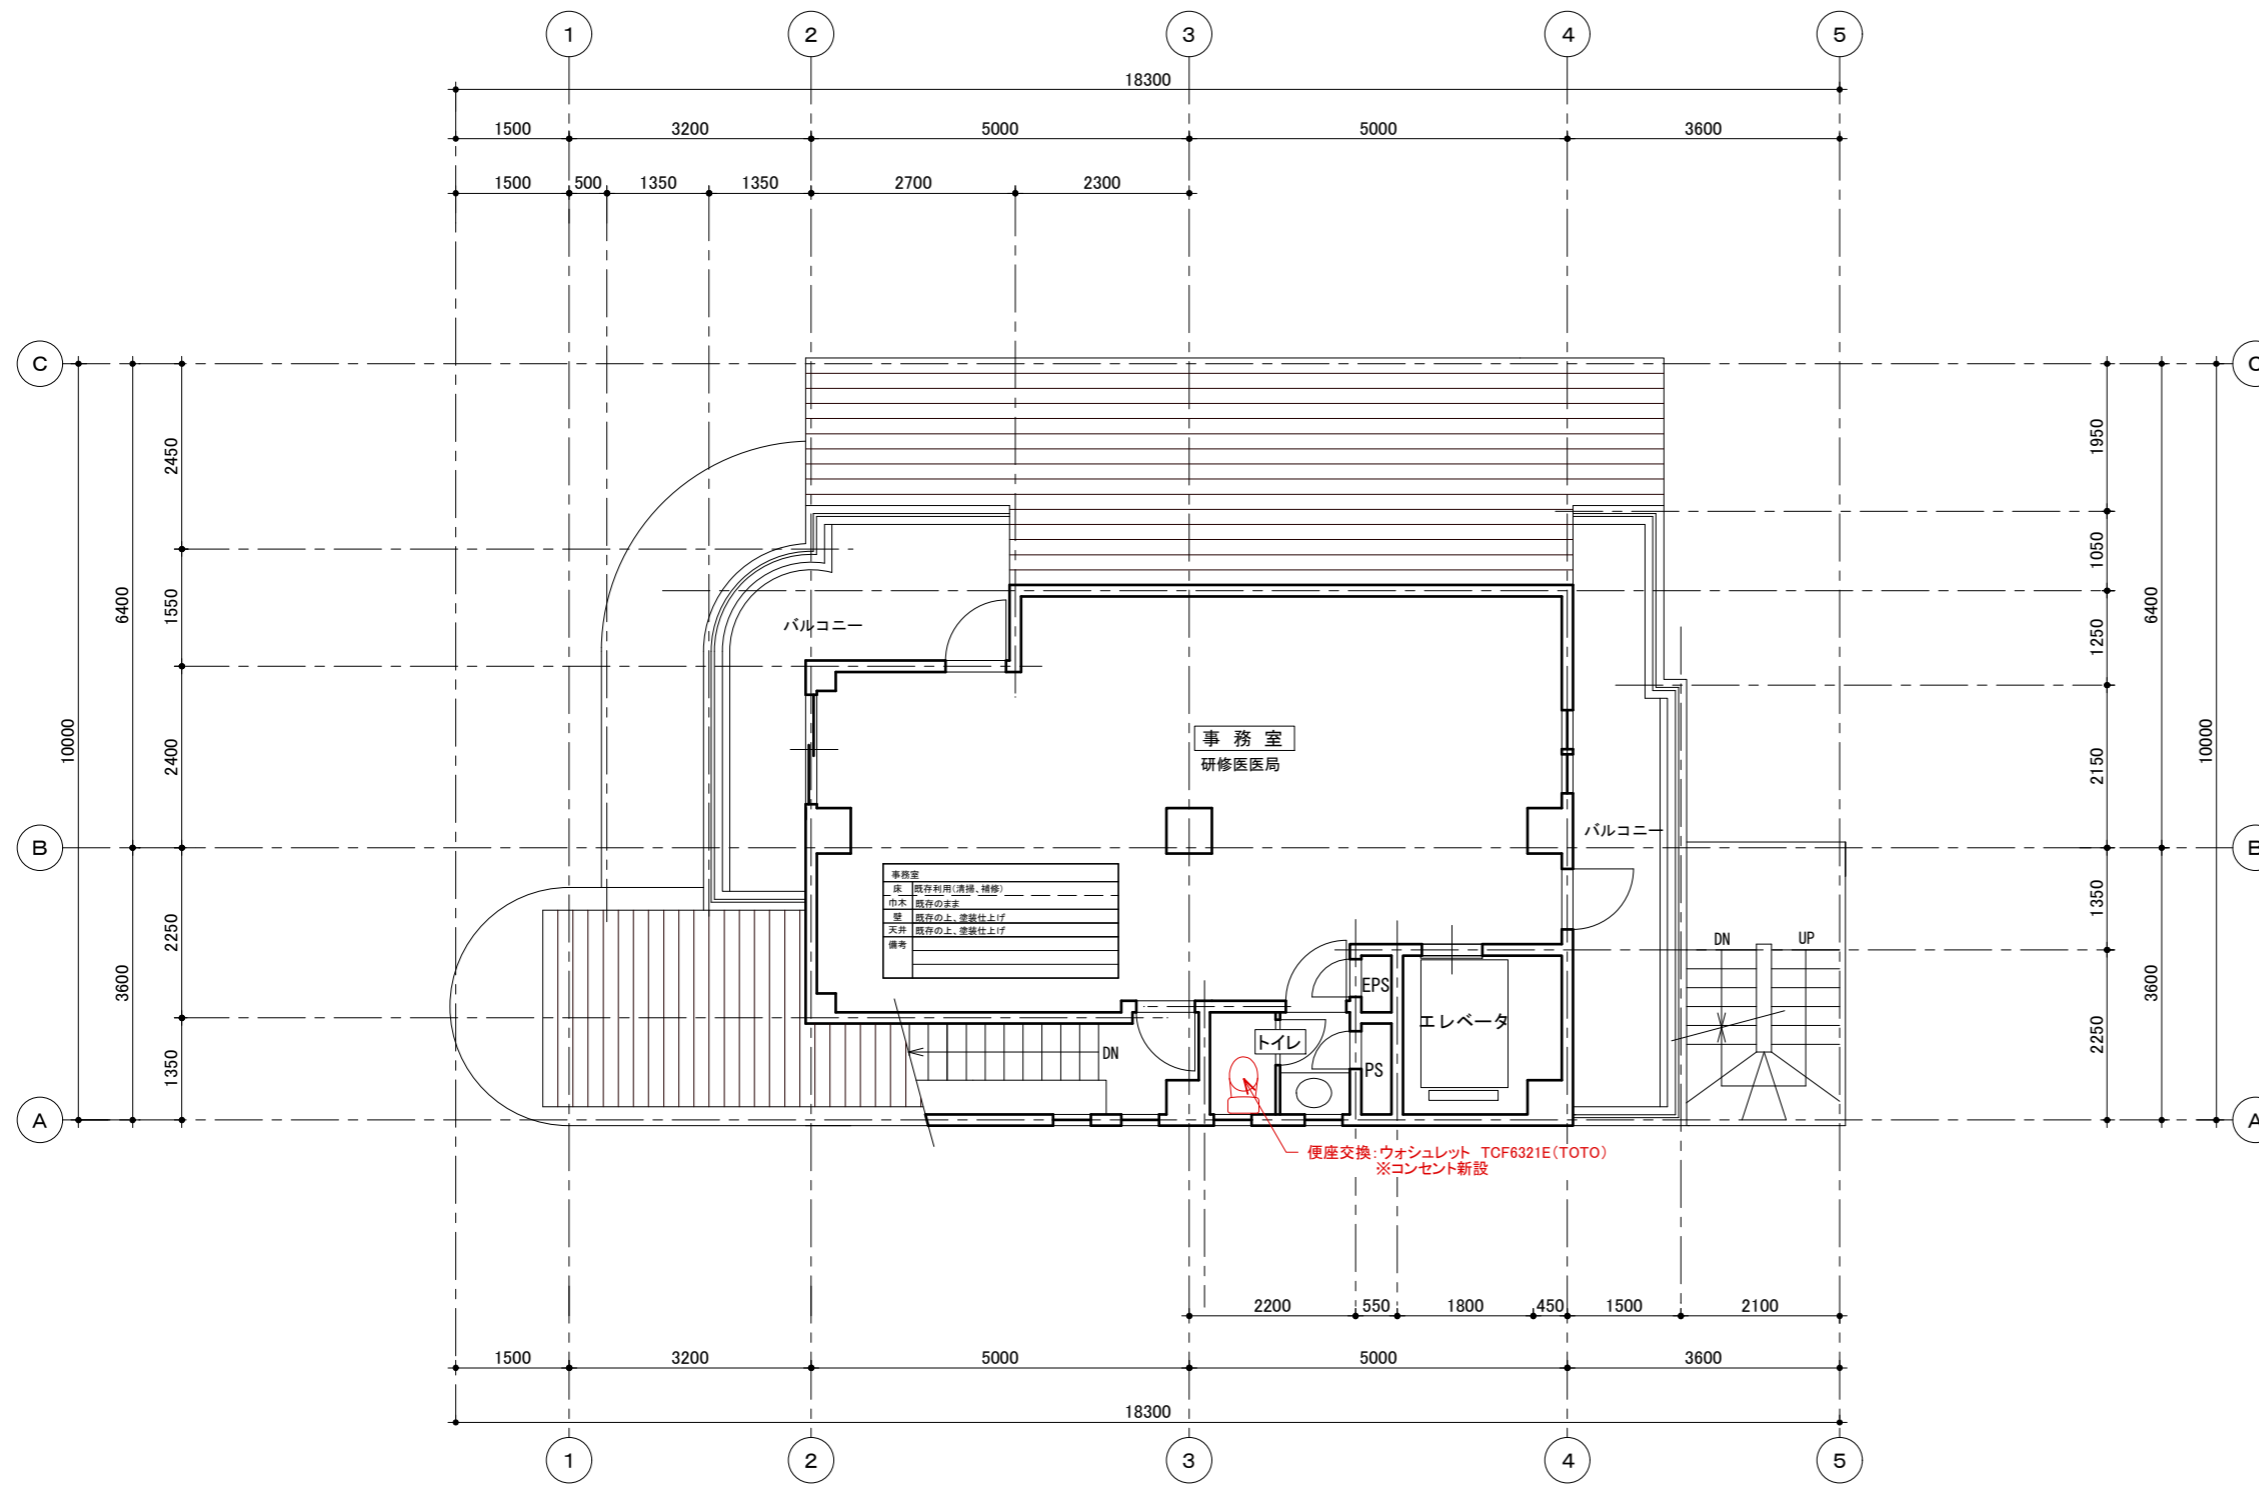

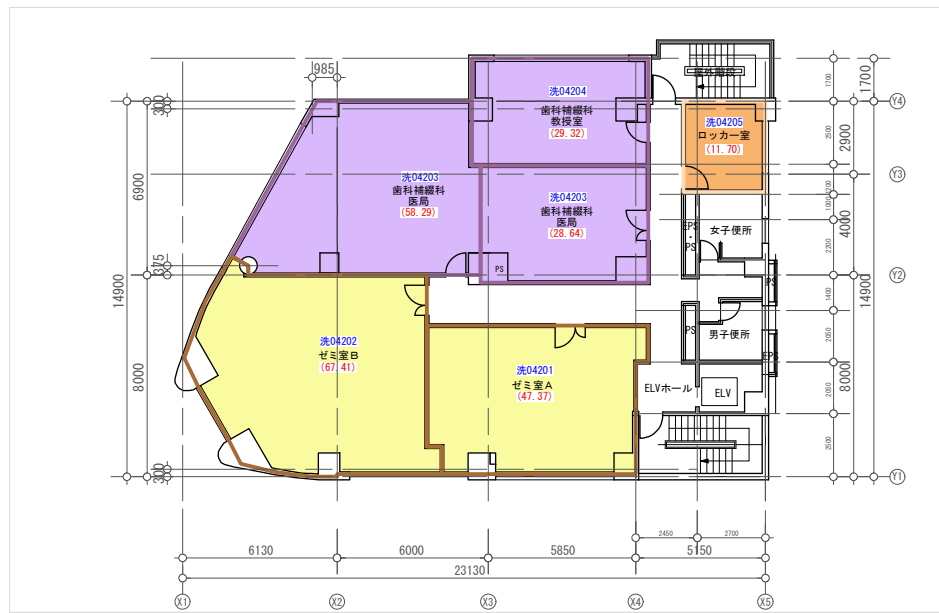


2階

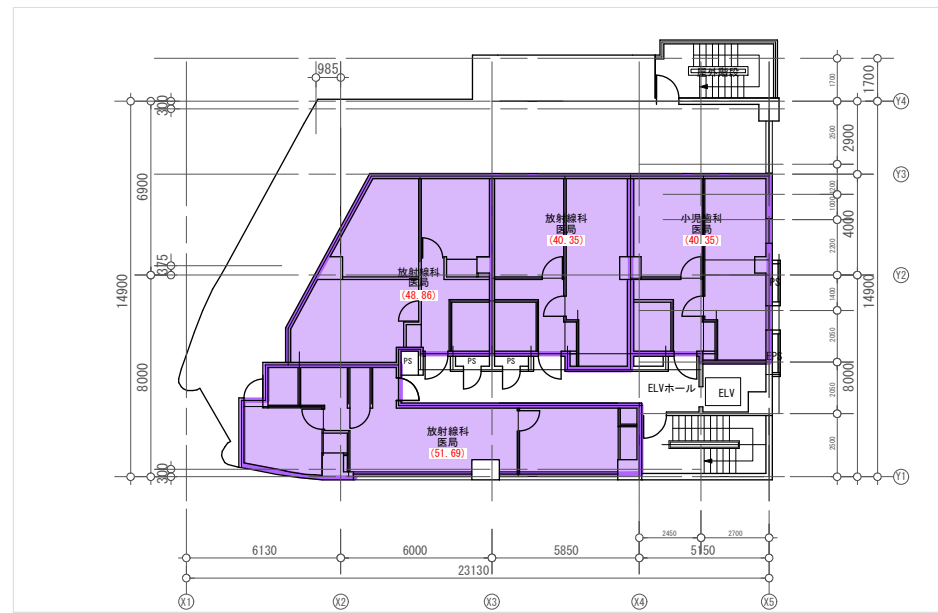


4階



1階

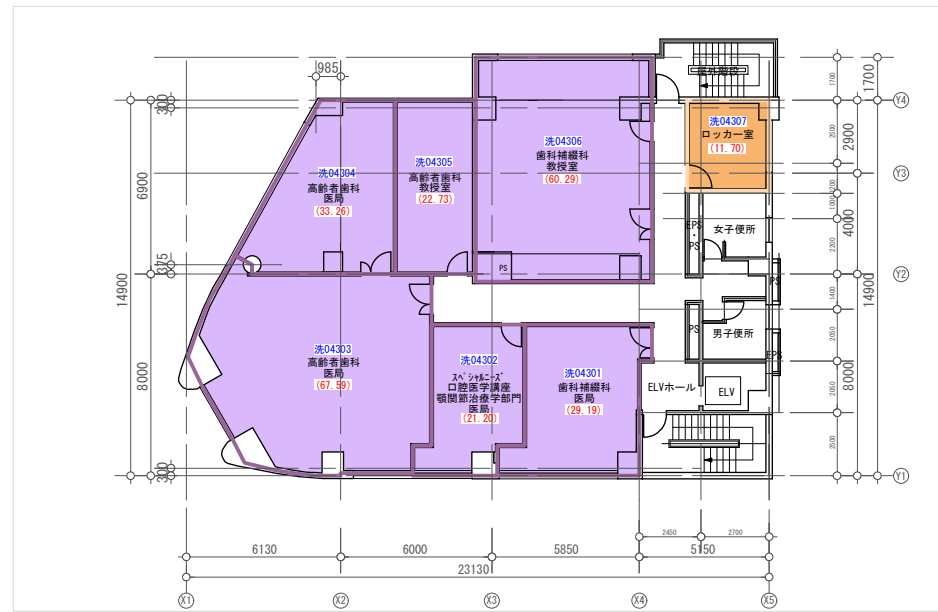


3階

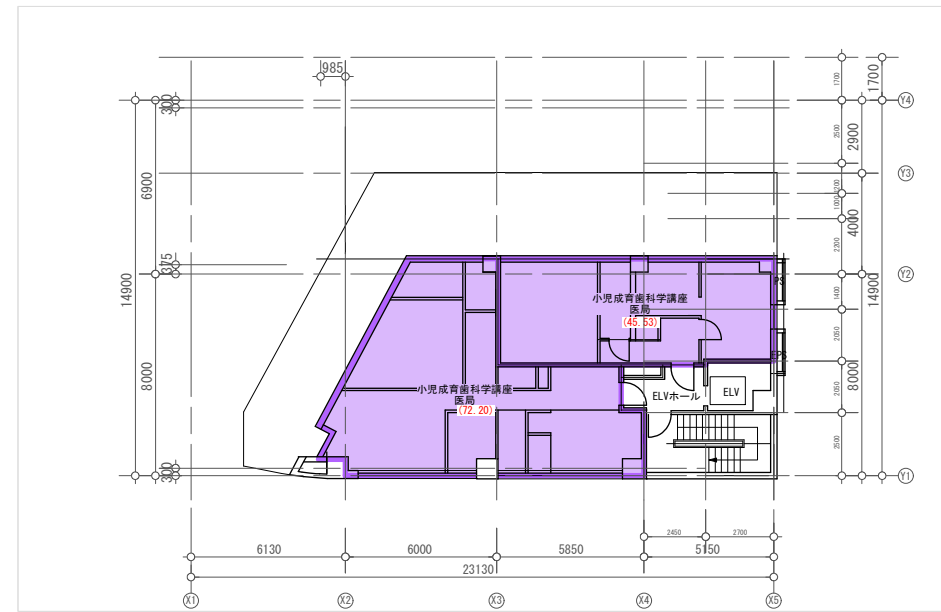

5階

横浜キャンパス平面図

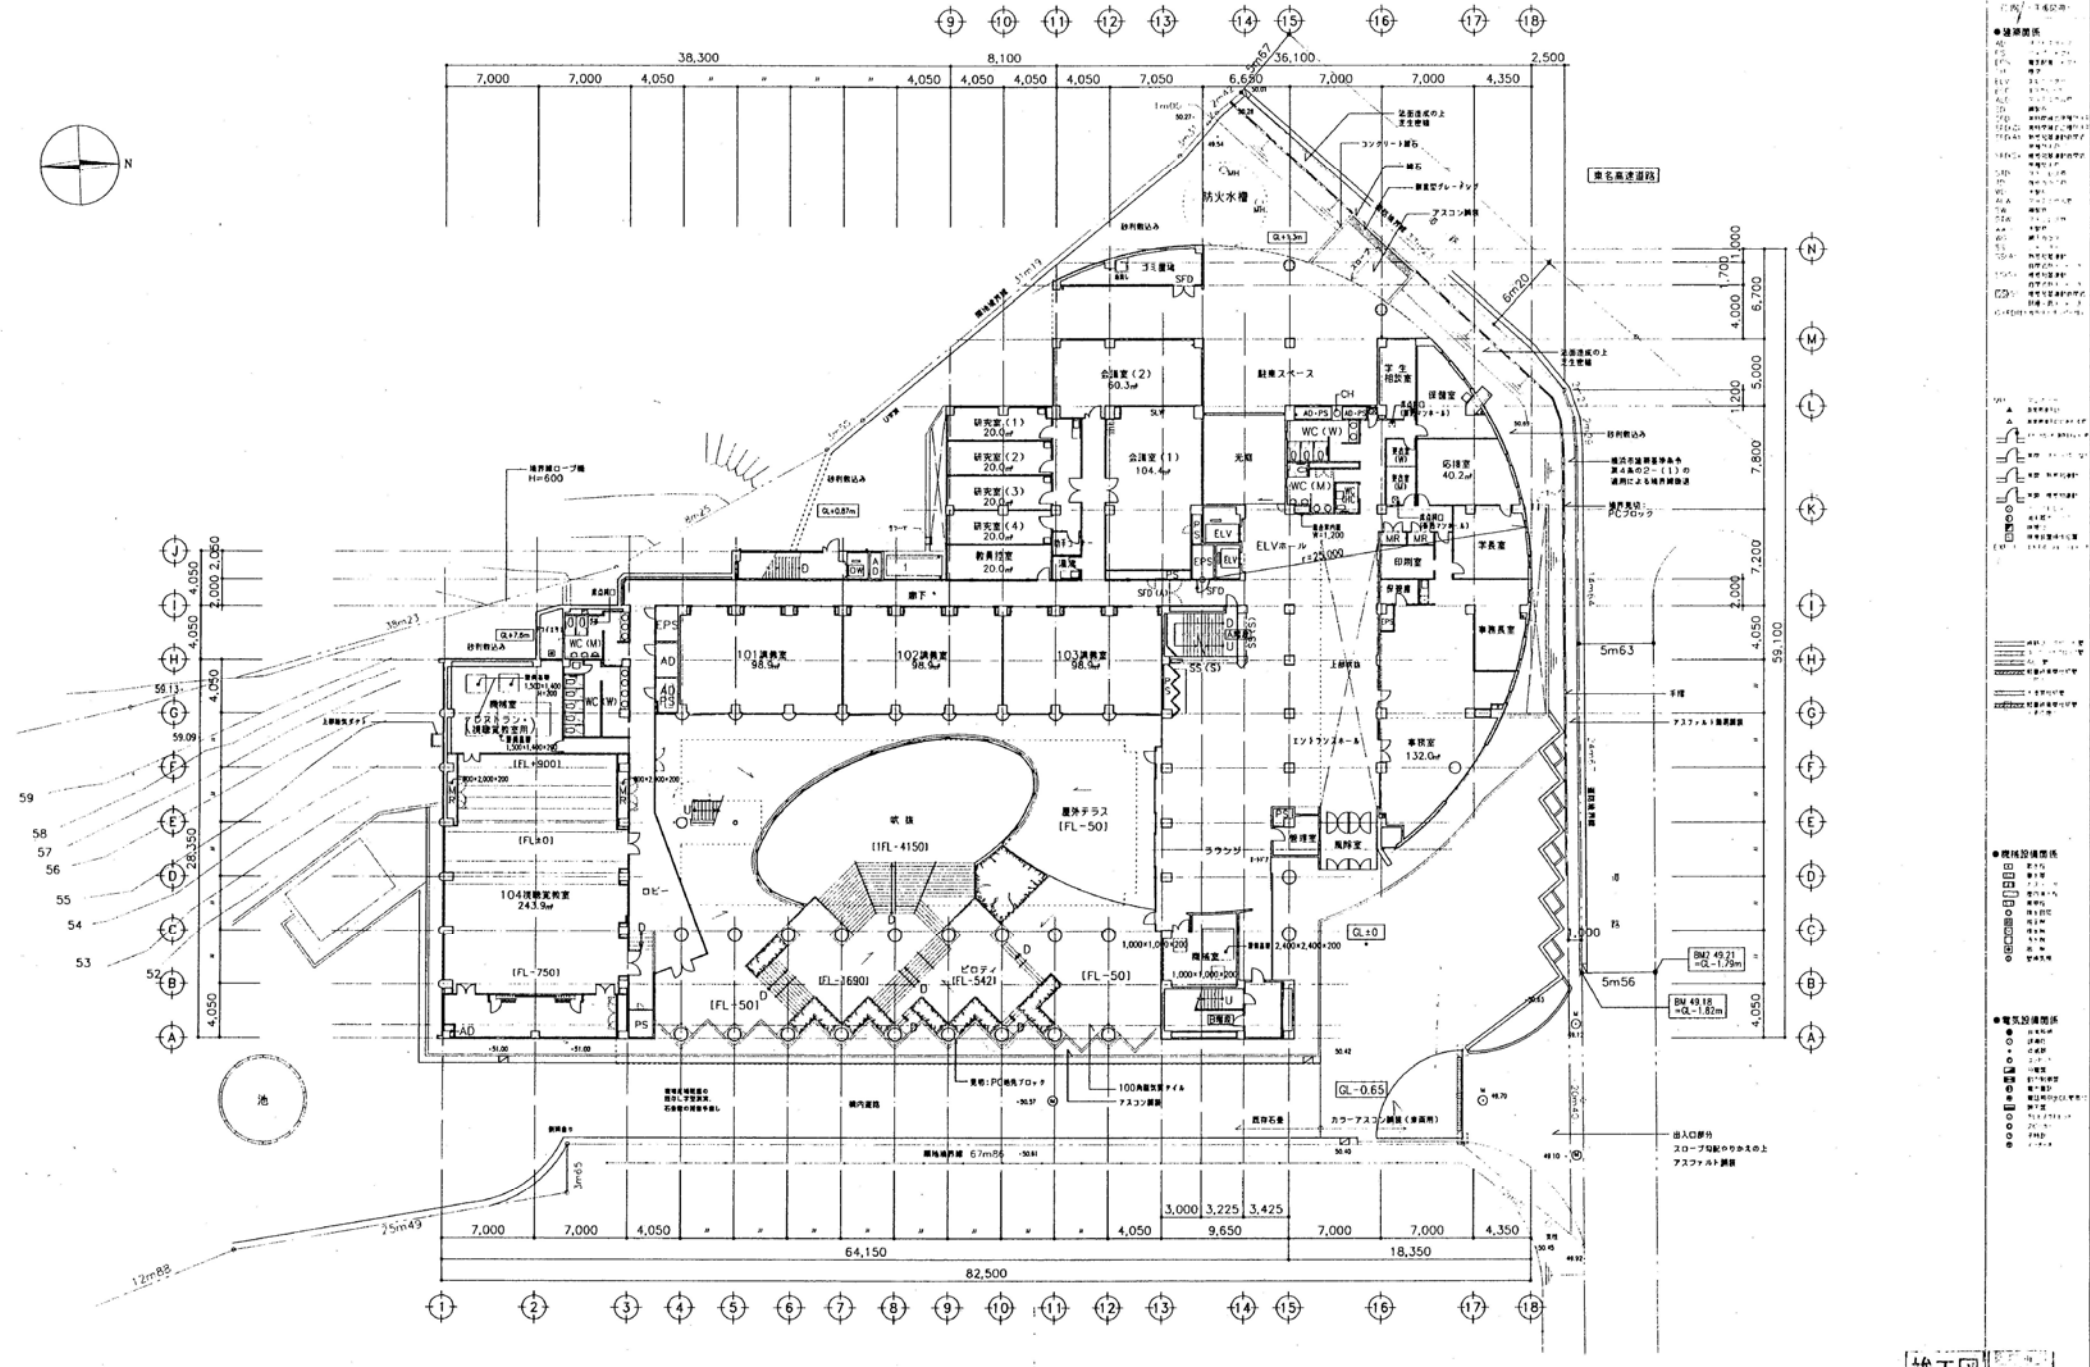


- 建築関係

- 機械設備関係
- 電気設備関係
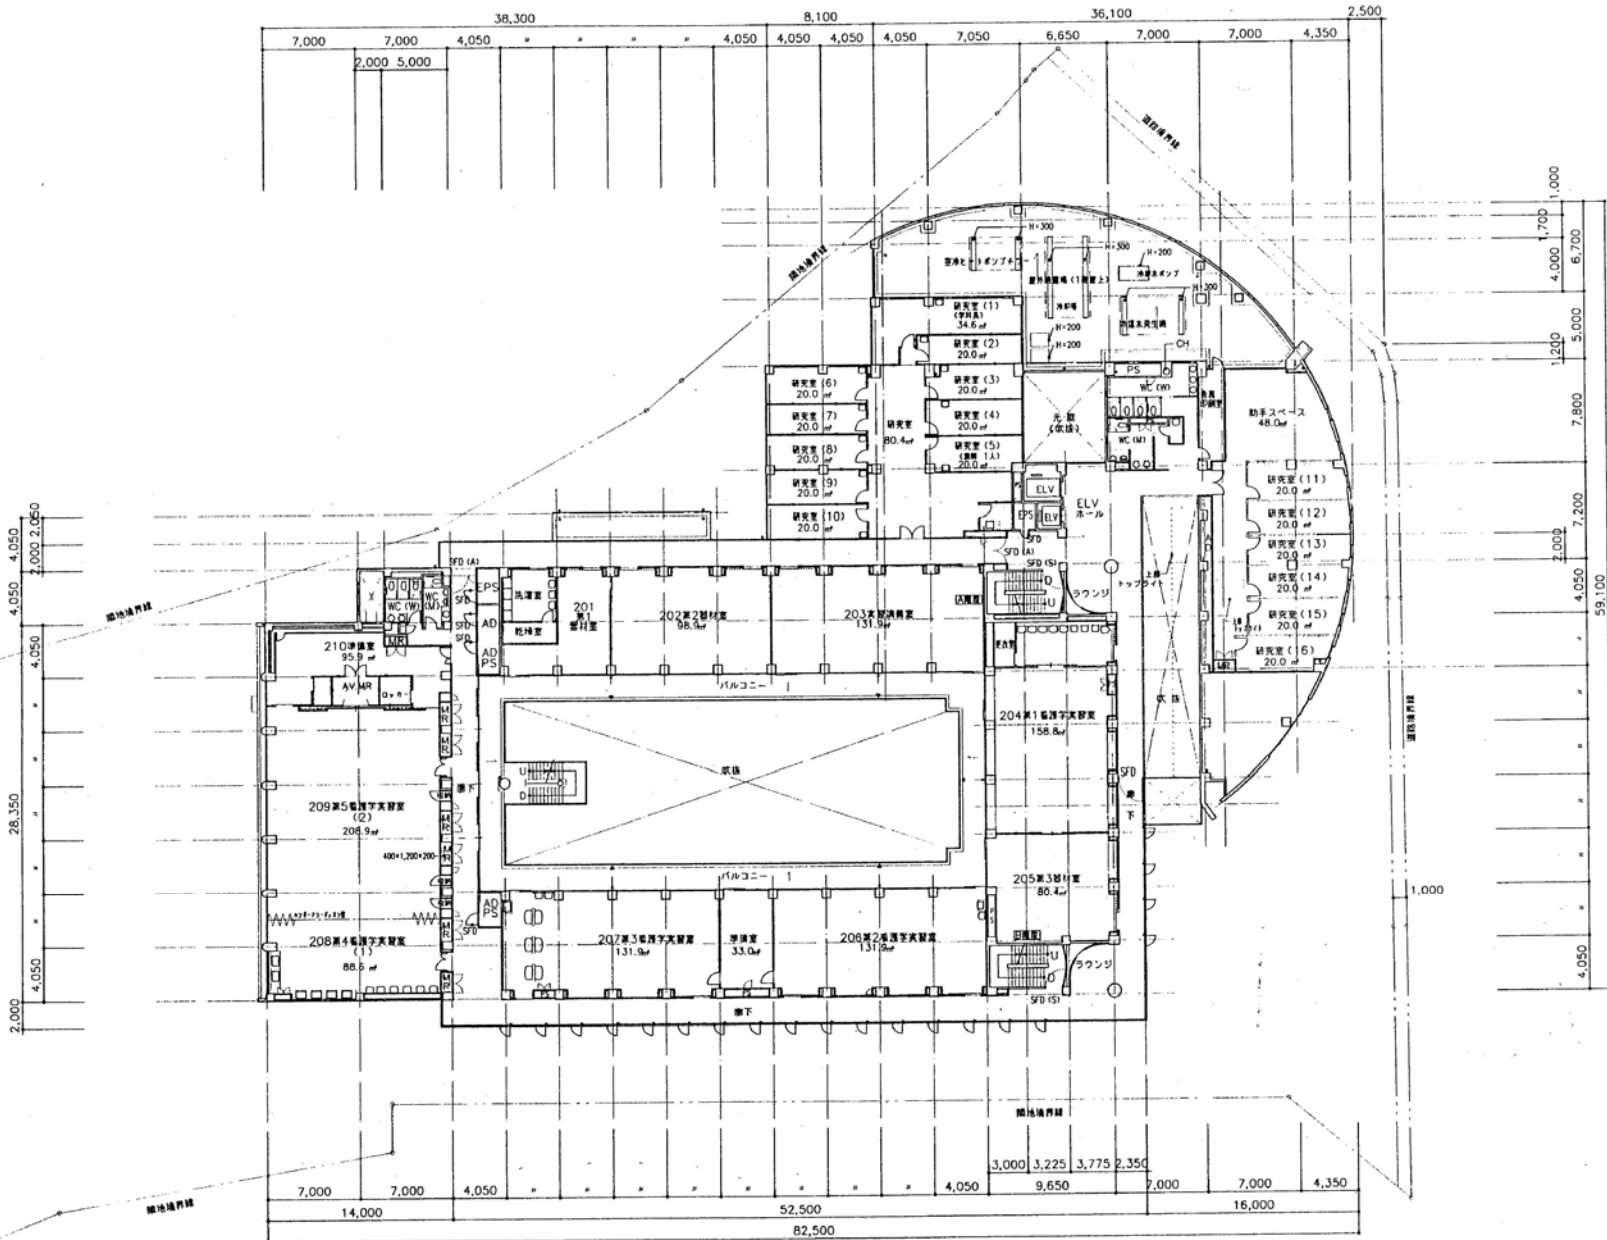
FLレベル：特記なき限りFL±0とする
 寸法は、原則として偶数。

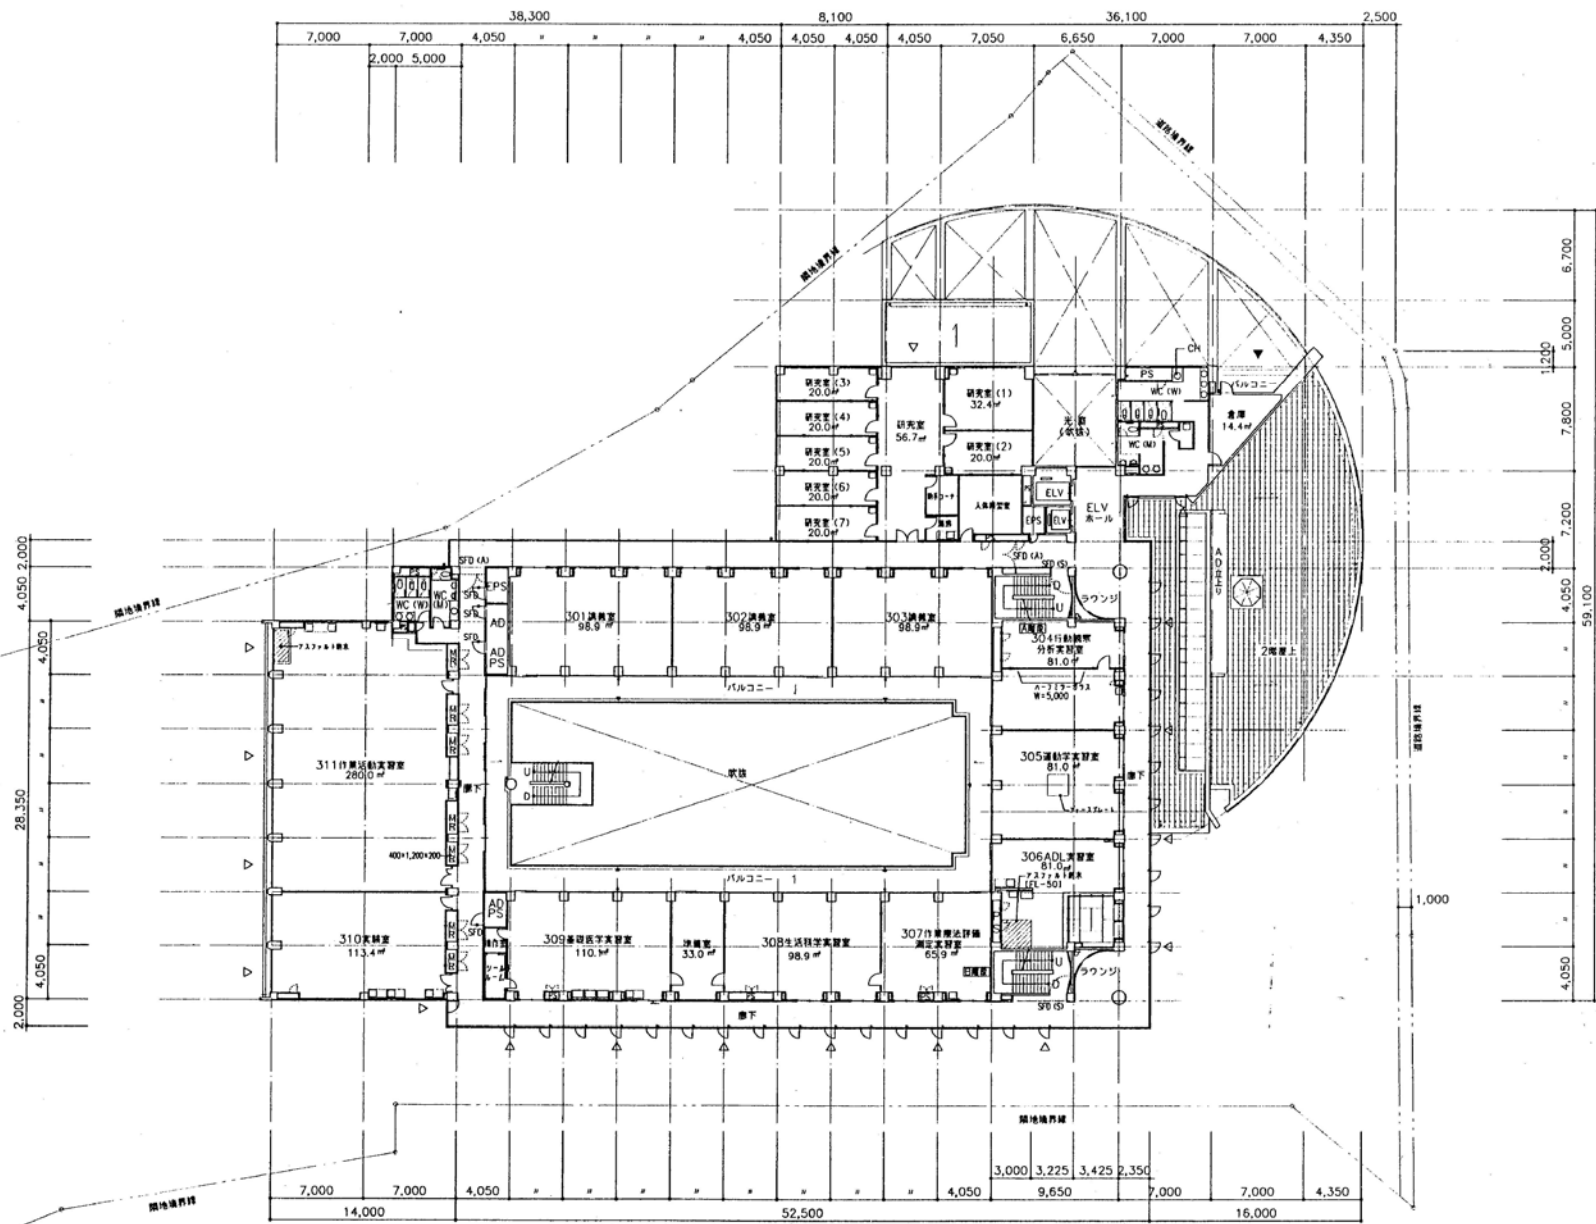

行 儀 予 定 記 号



竣工 図 A 17

FLレベル：標記なき限りFL±0とする
2017.6.18 竣工図修正

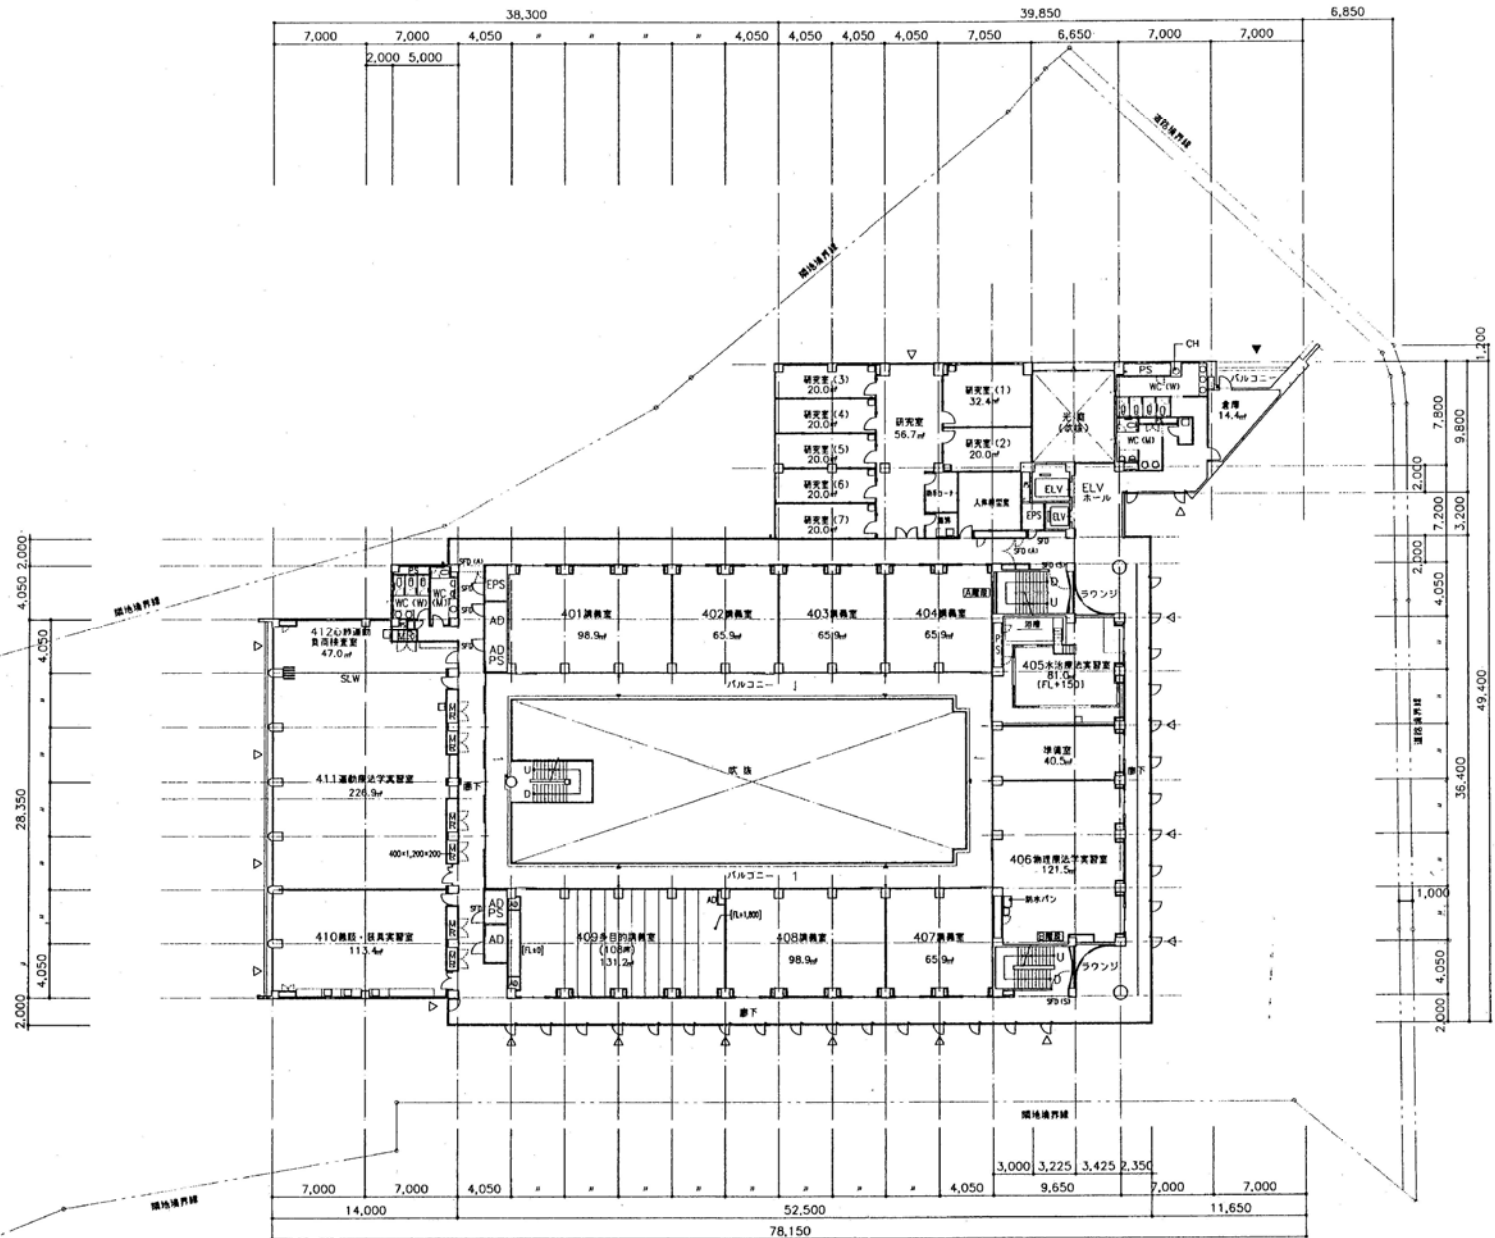

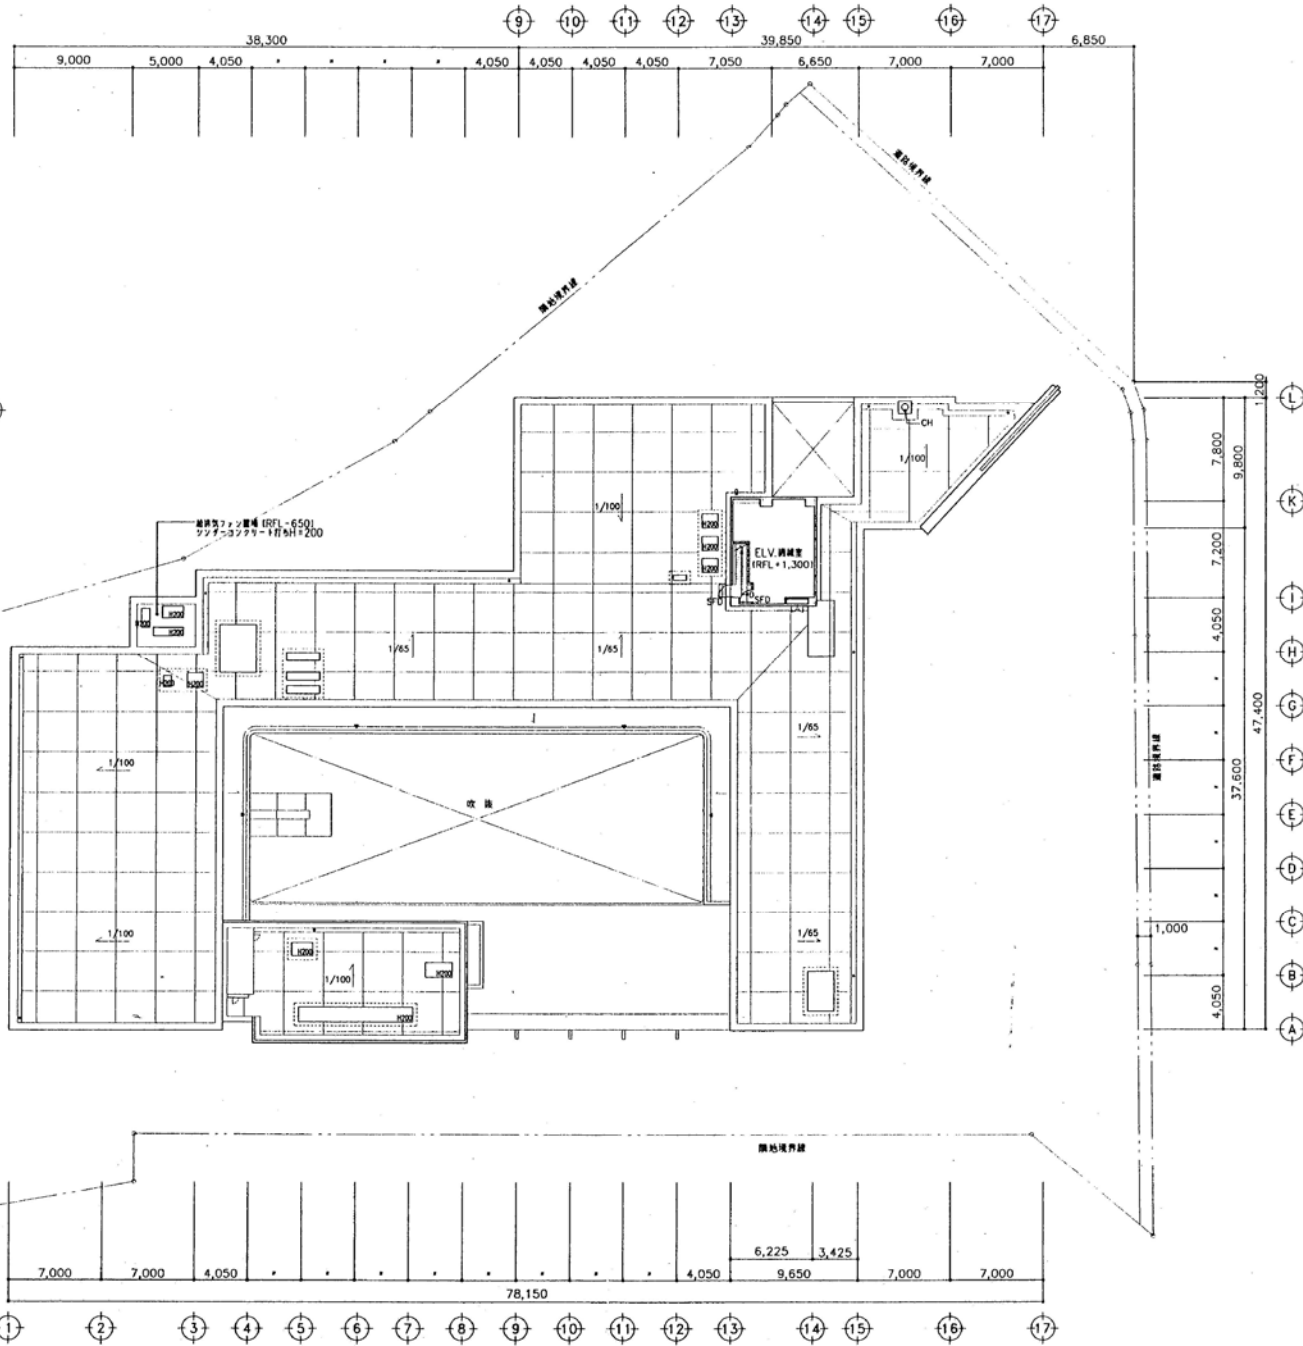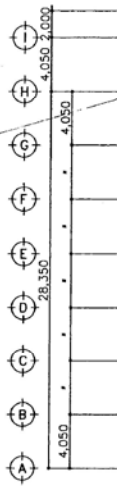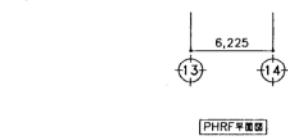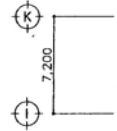

5階平面図 42


竣工図 A20

富士吉田キャンパス平面図

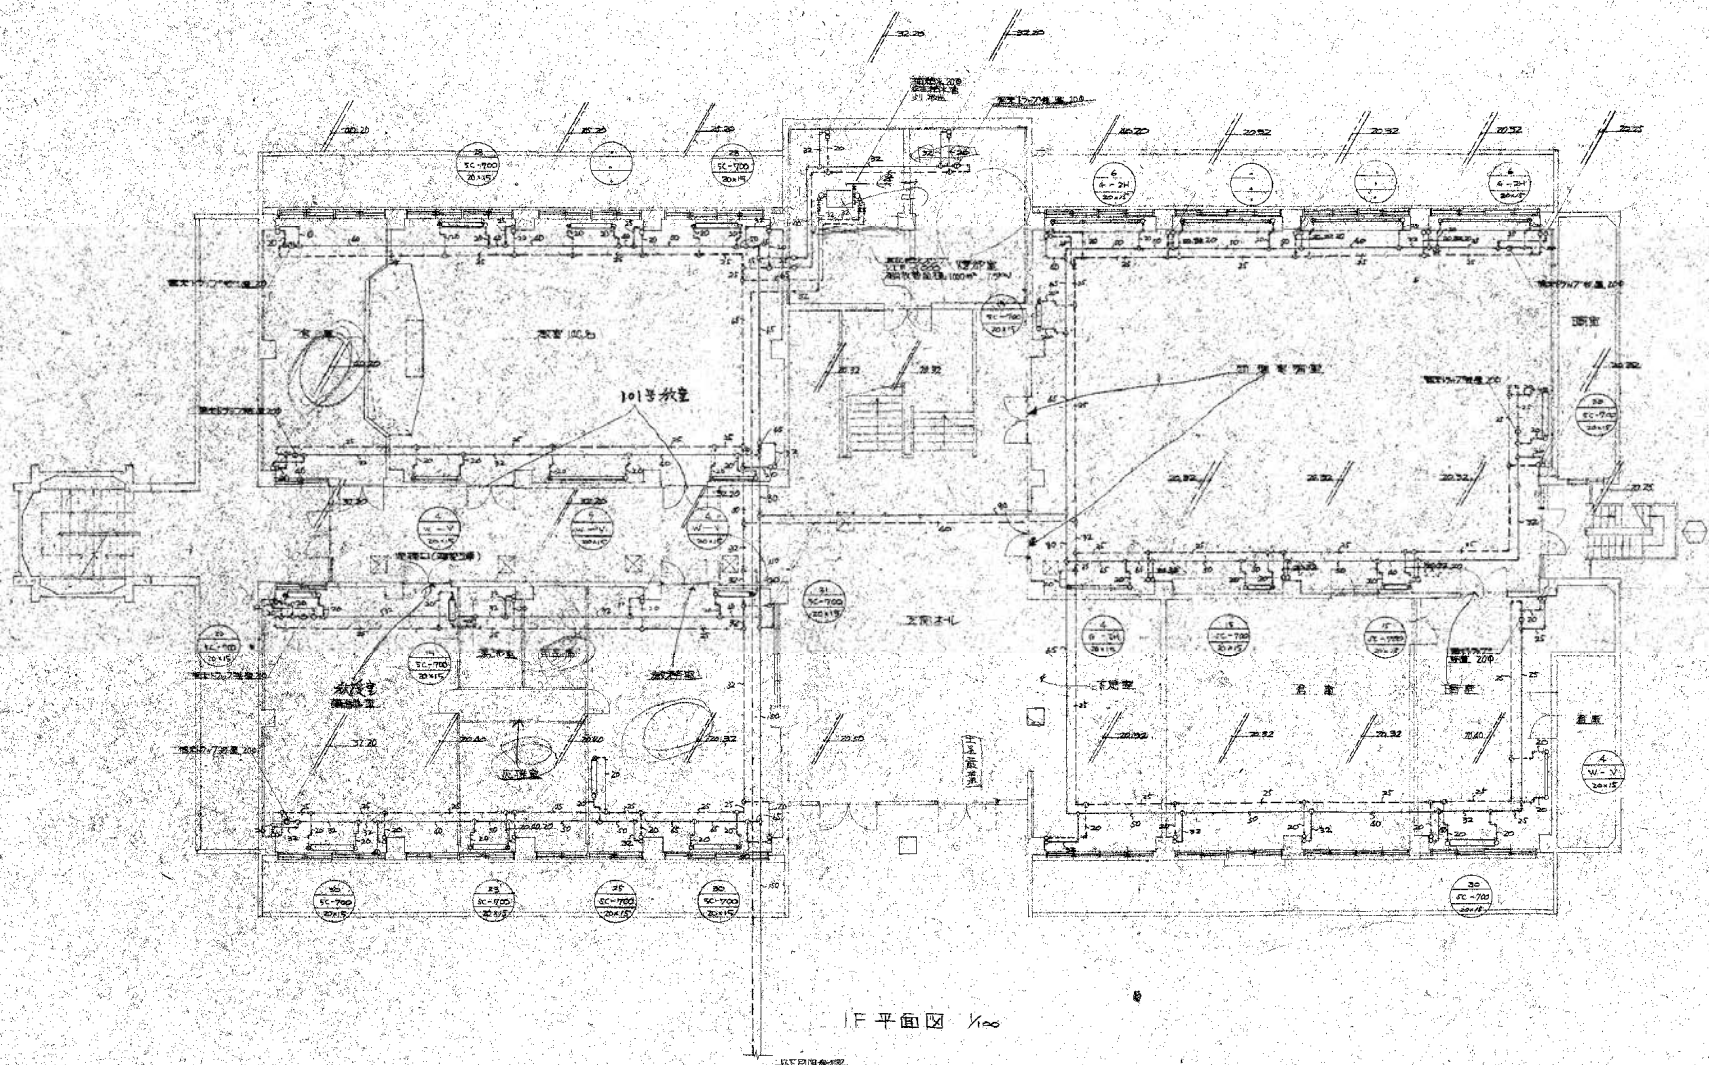


1F平面図 1/100

昭和大学 富士吉田校舎新築工事		
1階 講義室設備5号 平面図		
SCALE	DATE 3.24.20	JOB A.3
三井建築設計事務所		

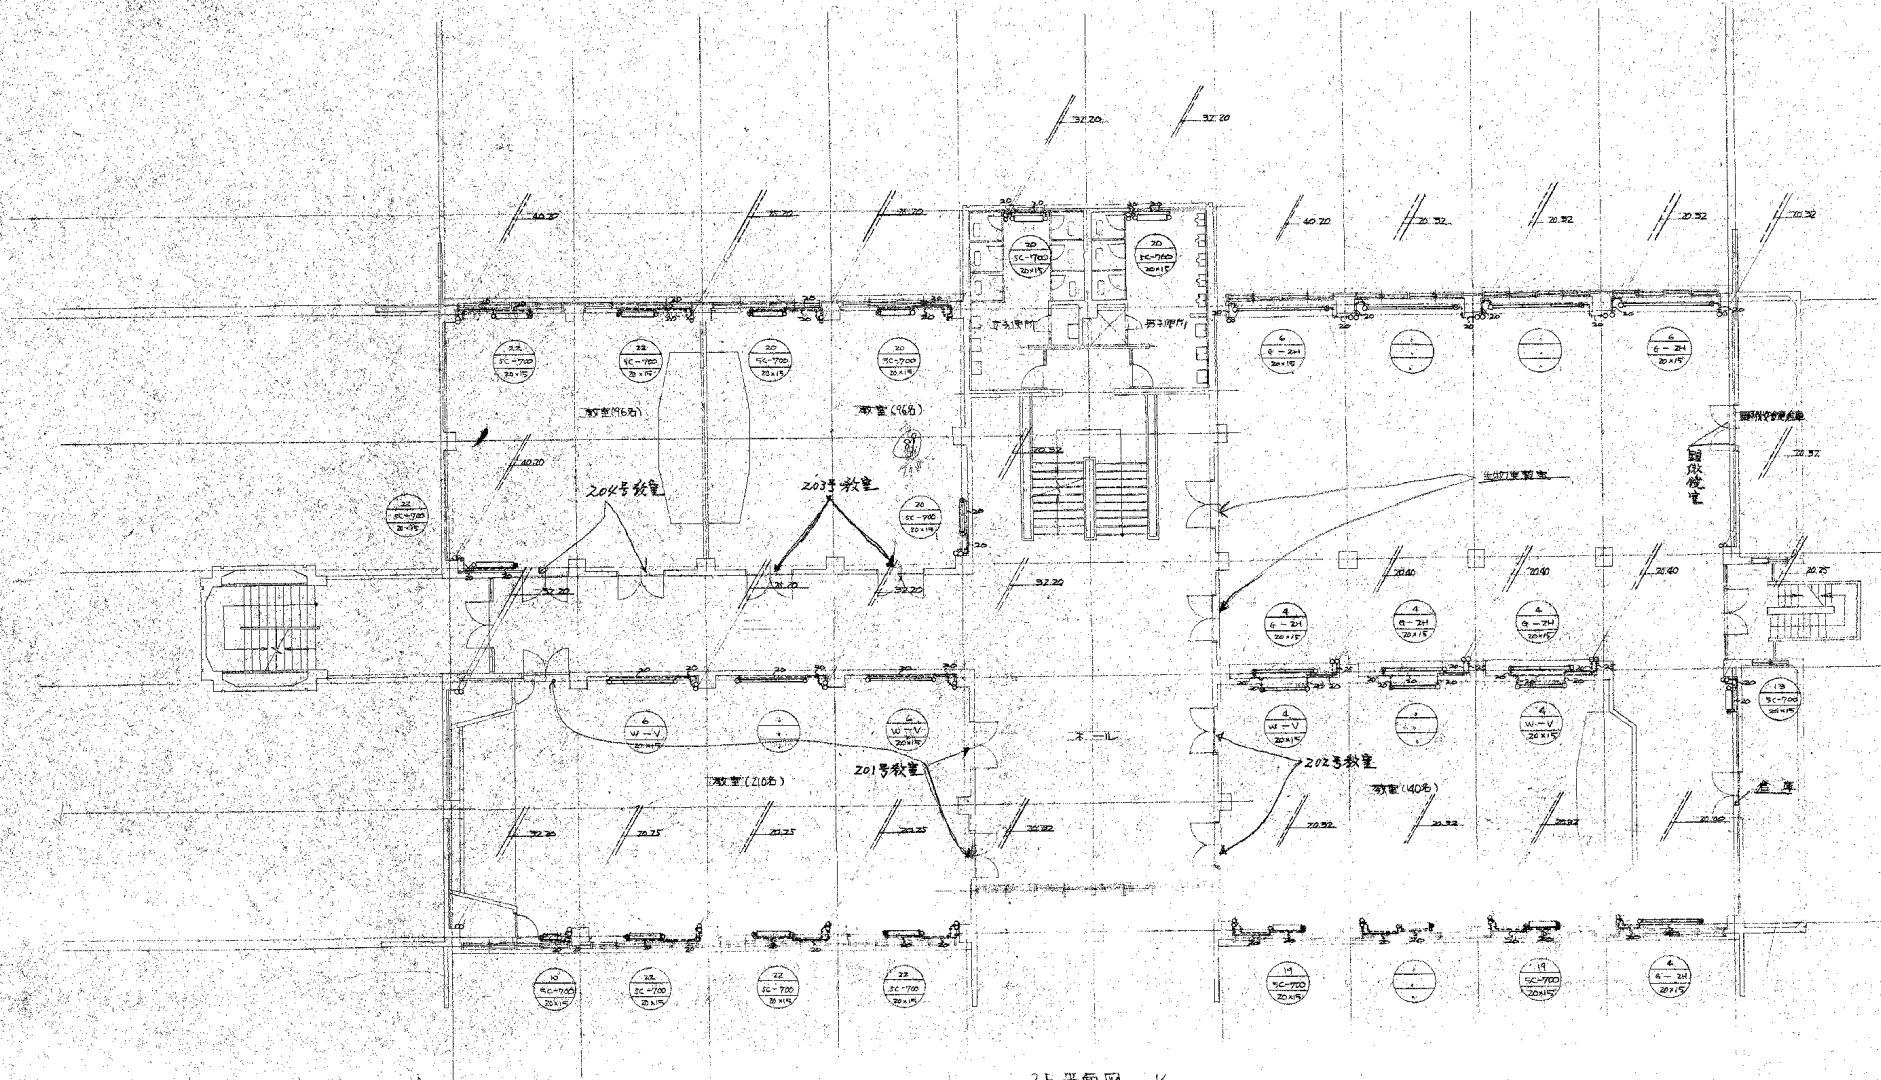


2F 平面図 1/100

三井建築設計事務所	

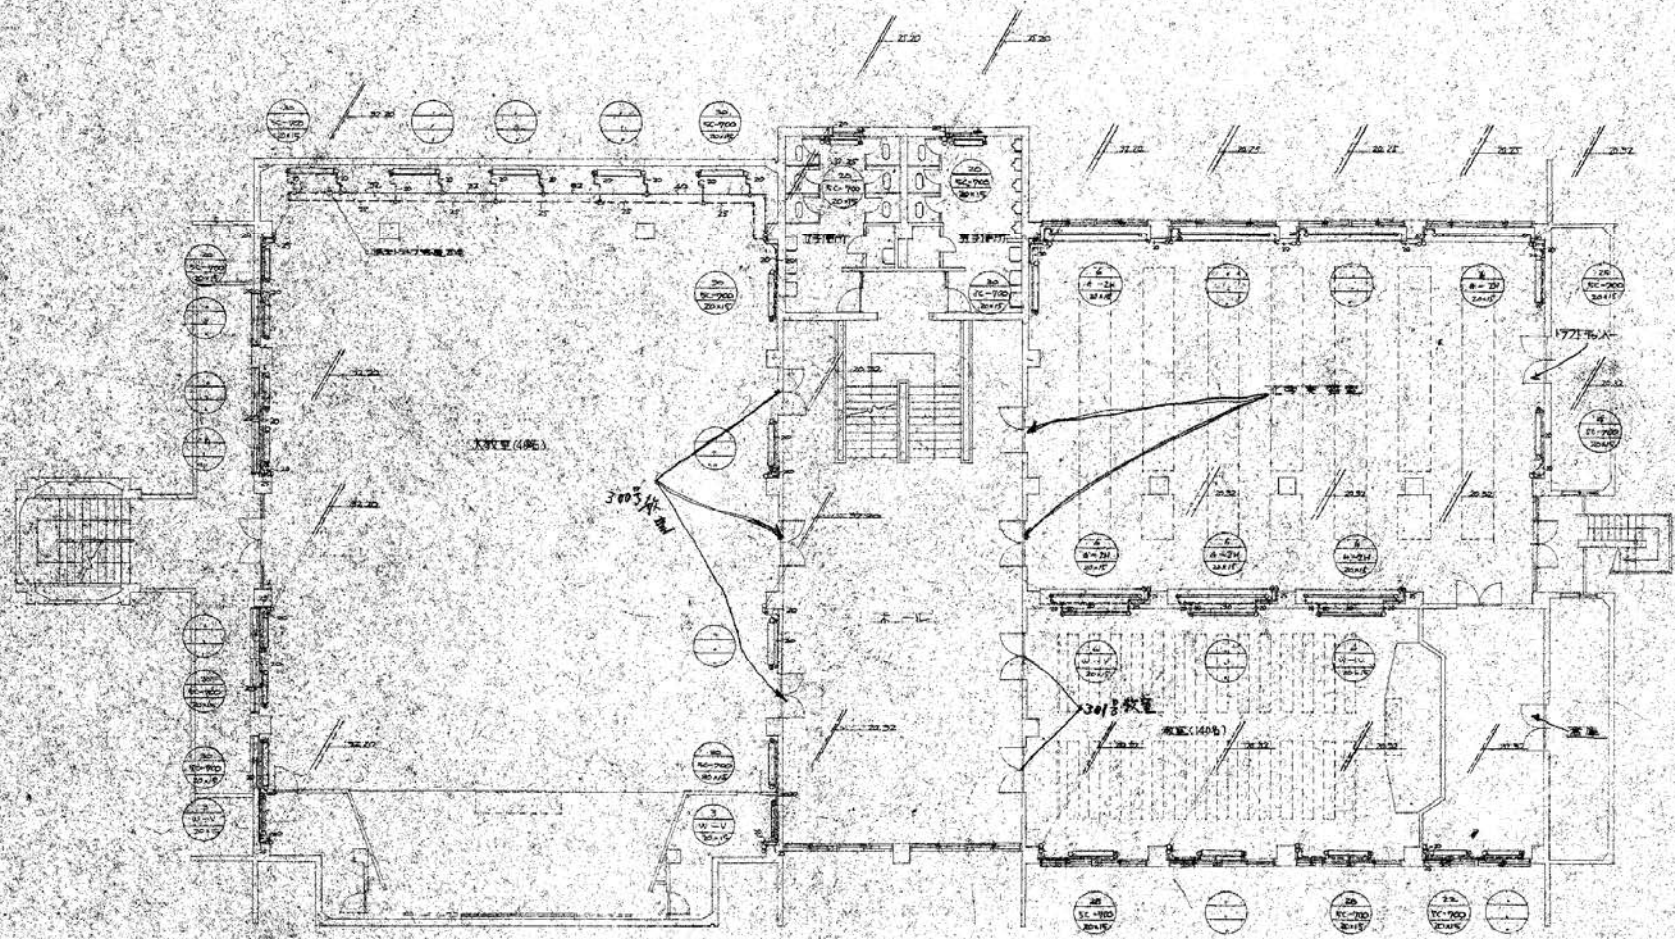


三井建築設計事務所	

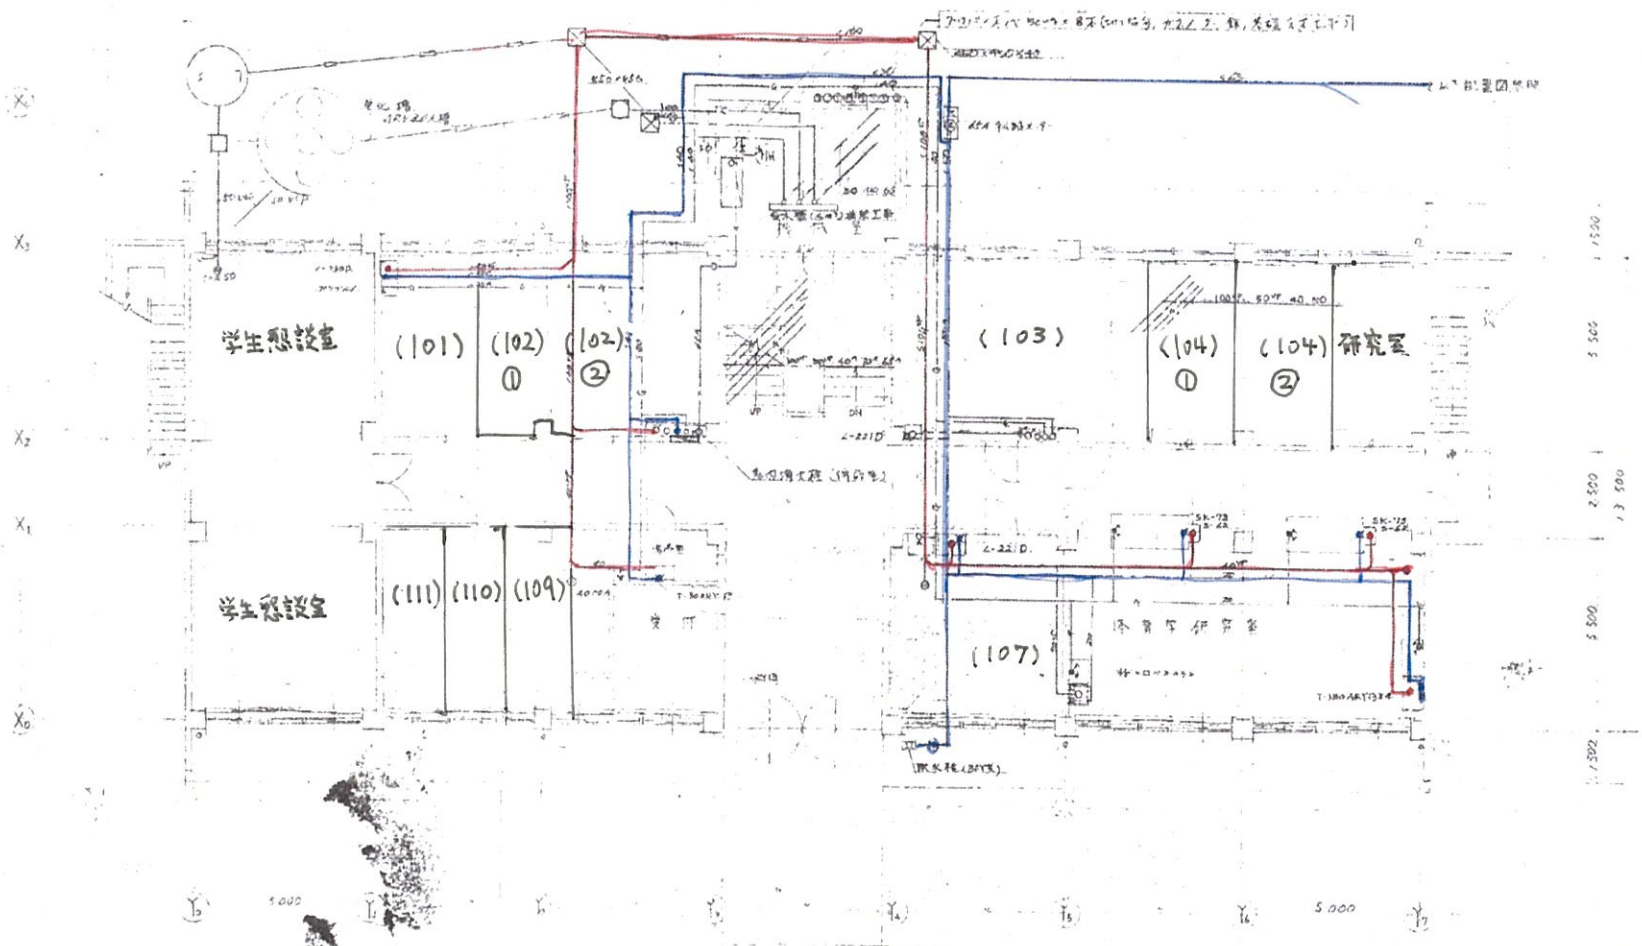三井建築設計事務所		

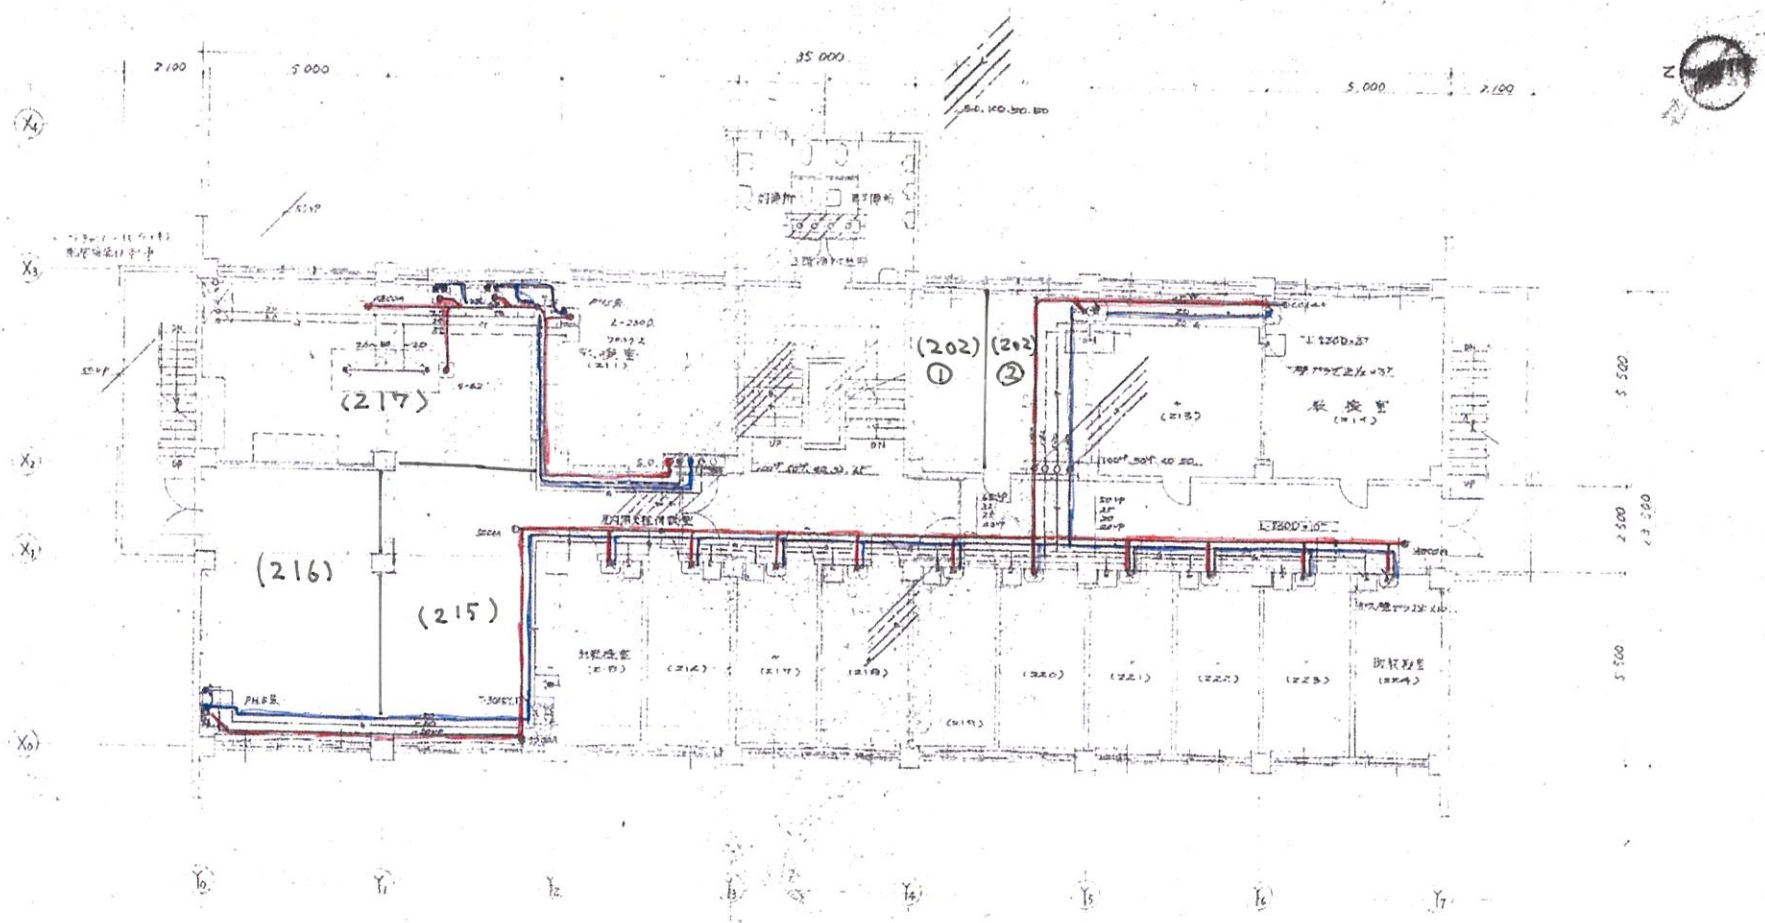

2 階 平 面 圖

--	---------------------

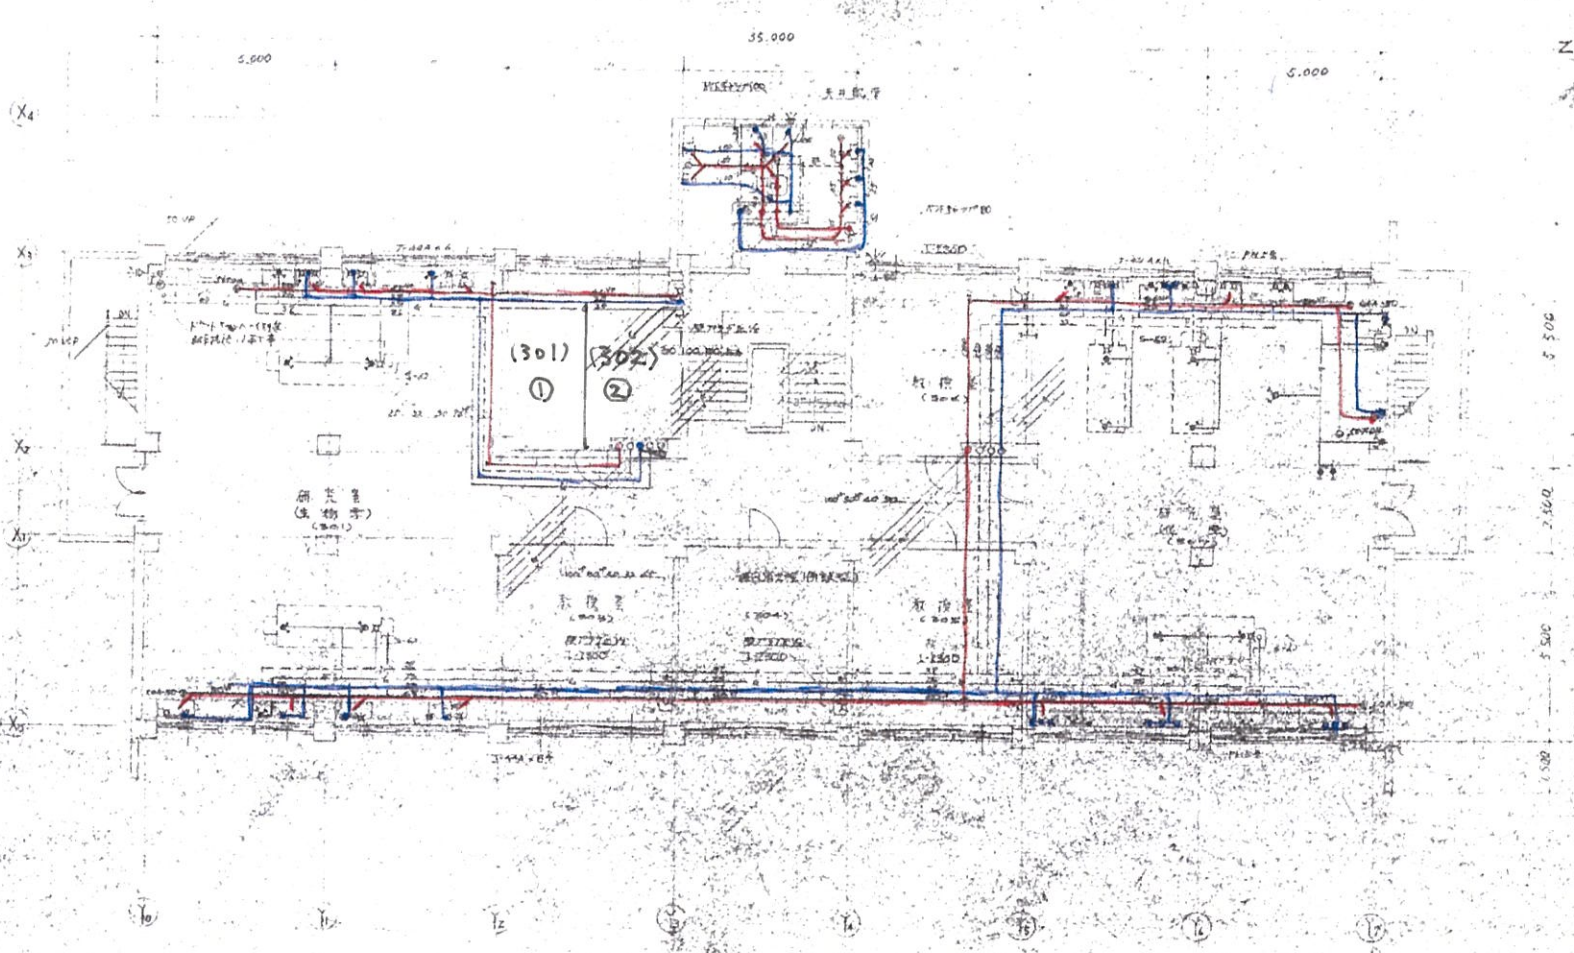

3 階 平面図


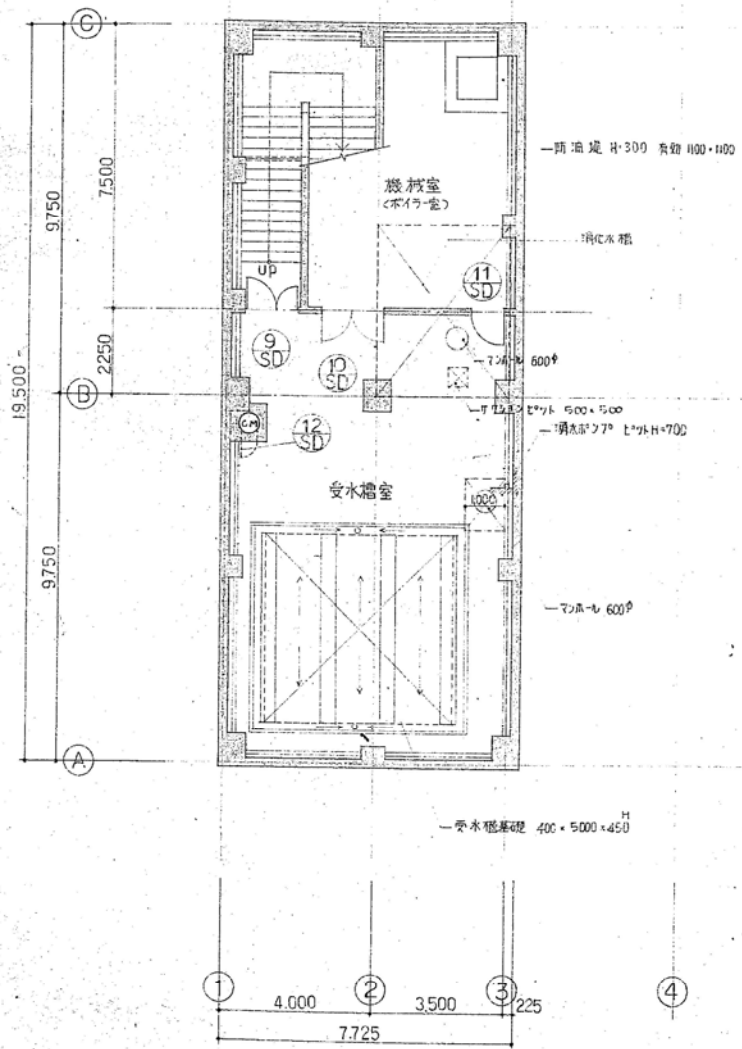
	部長 次長 課長 主任 監理 副理 戸田建設株式会社 一級建築士事務所	工事名 昭和大学富士吉田校舎4号館新築工事 図名 B1階平面図	設計 No. 15-590496 設計 58年3月15日 縮尺 1/100	図面 No. 6
	戸田建設株式会社 一級建築士事務所			

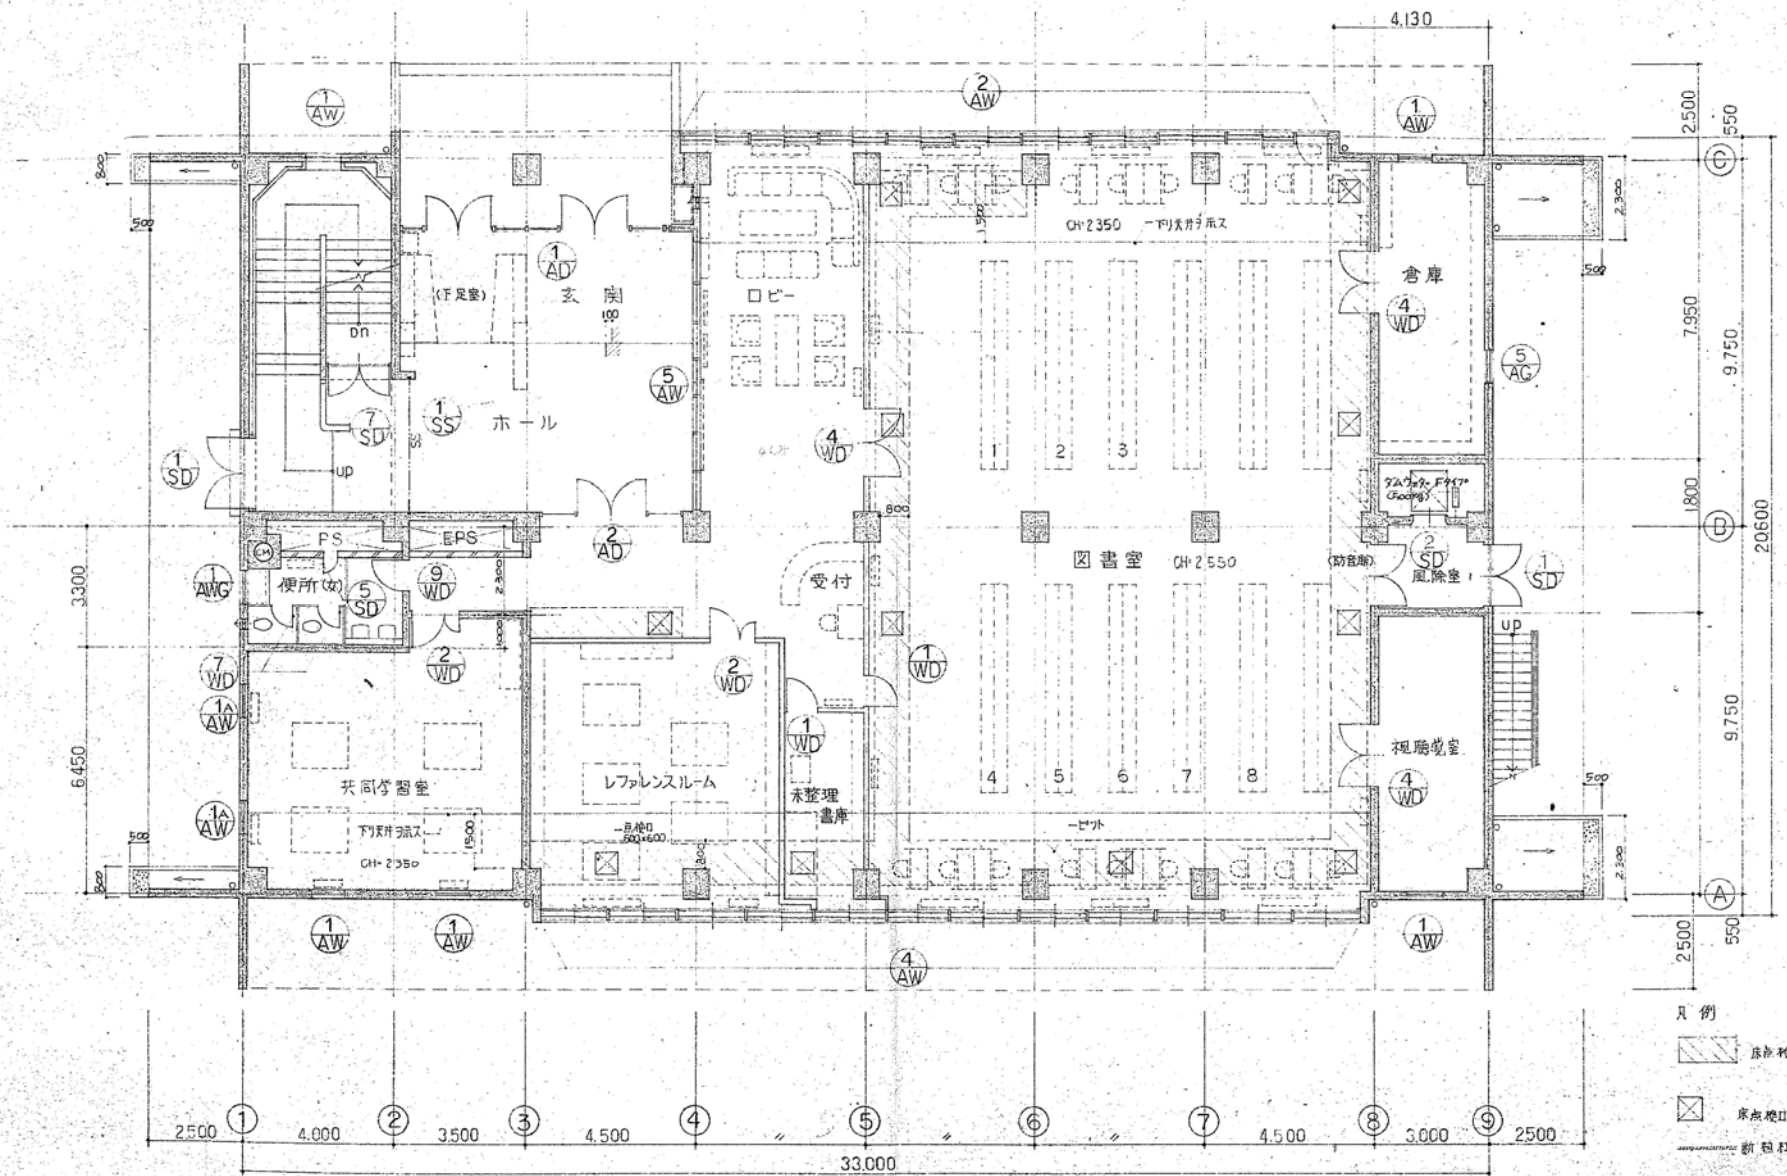

- 凡例
-  床板切欠
 -  床板切欠 600×600
 -  新設切欠 25

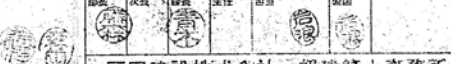 戸田建設株式会社一級建築士事務所	工務名 昭和大学富士吉田校舎4号館新築工事 図名 1階平面図 (図書)	設計No. 15-590496 設計 58年3月15日 縮尺 1/100	図面No. 7
---	--	--	---------

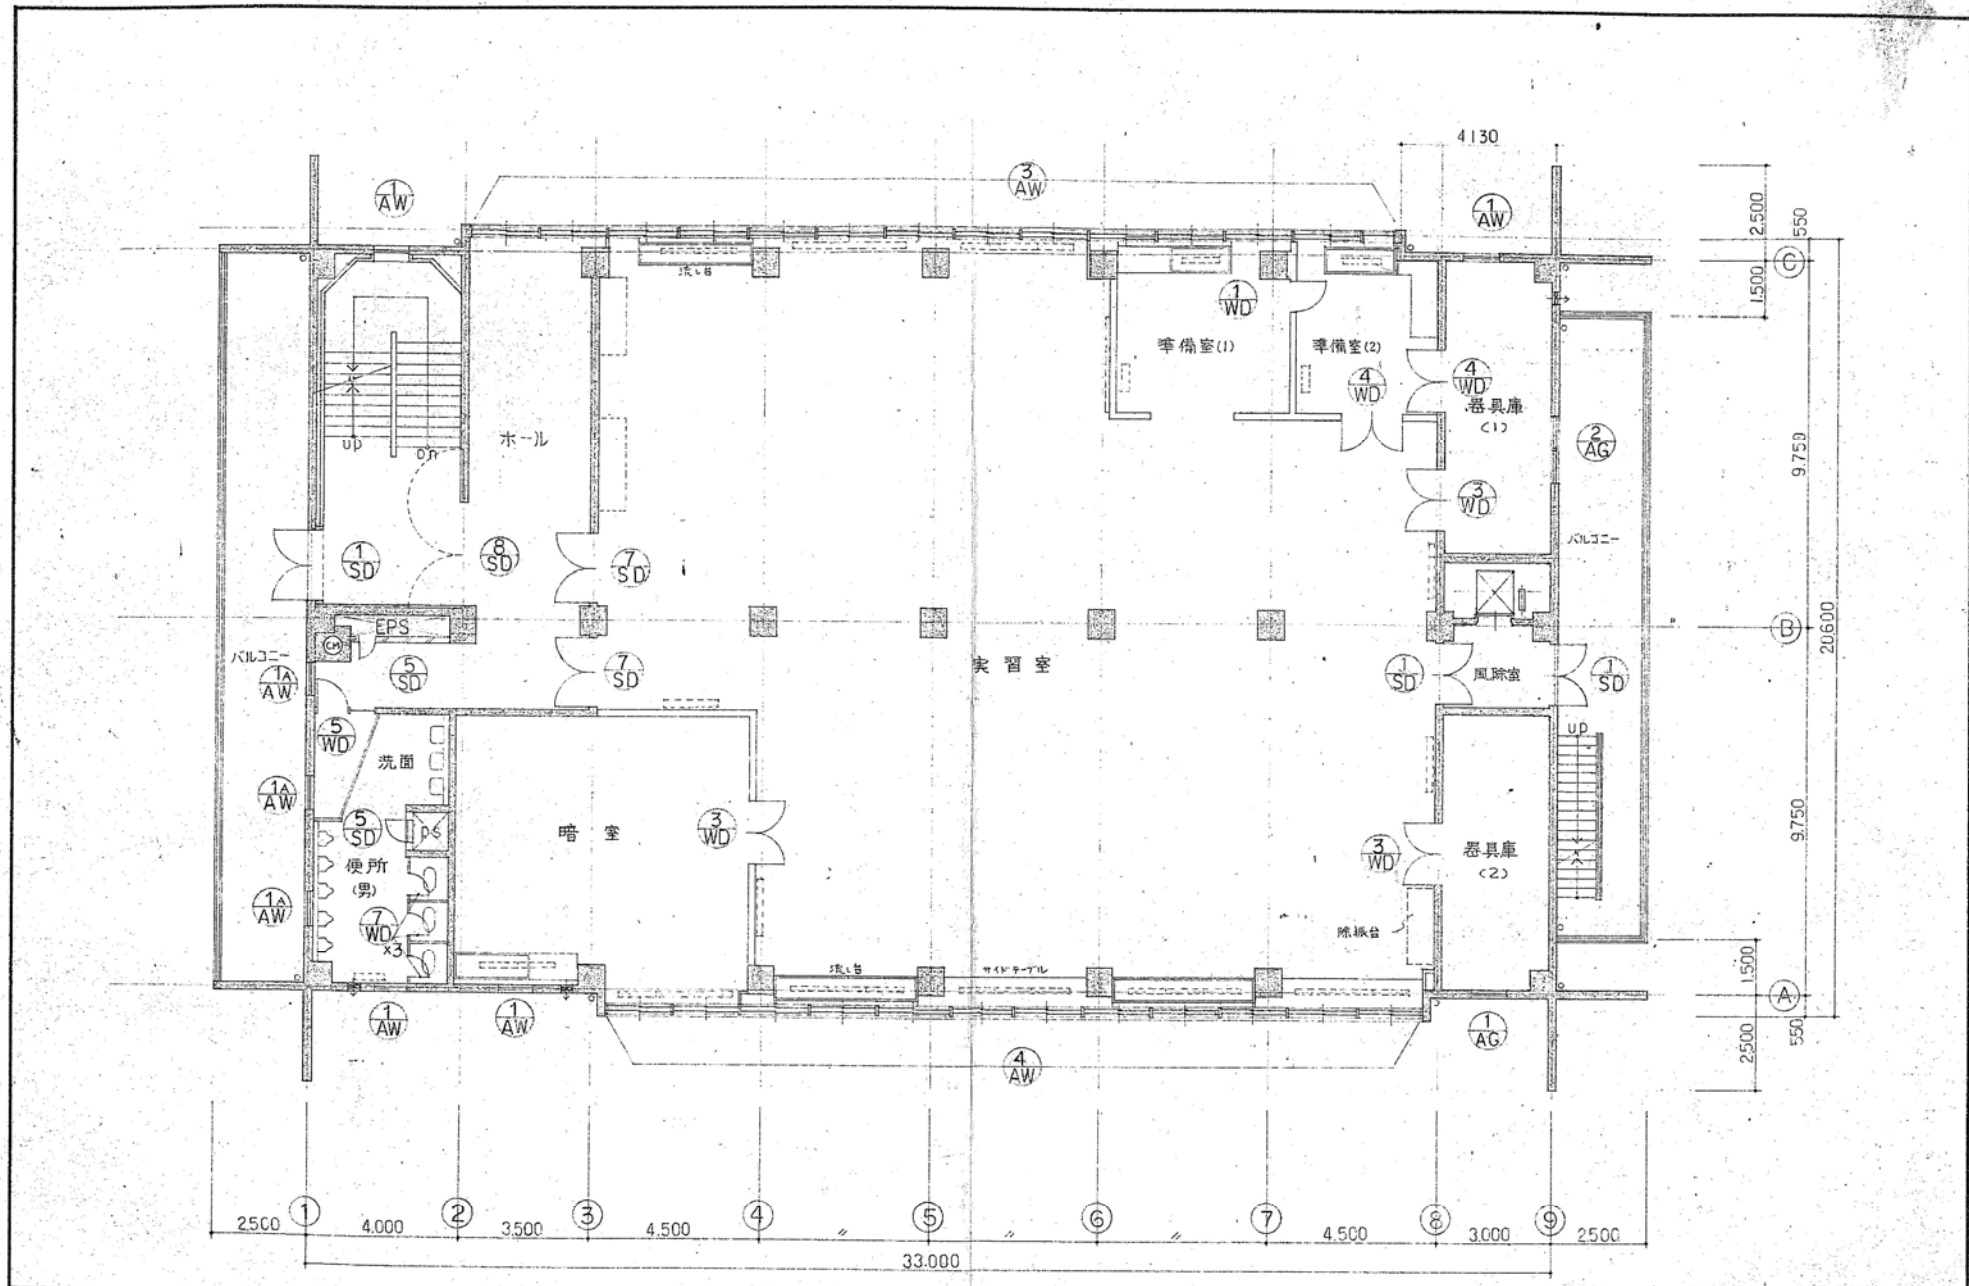

	戸田建設株式会社一級建築士事務所 戸田 次長 戸田 主任 戸田 初級 戸田 校閲	工事名 昭和大学富士吉田校舎4号館新築工事 図名 2階平面図(物理)	設計No. 15-590496 図番 58年3月15日 縮尺 1/100	図面No. 8
	戸田建設株式会社一級建築士事務所			